
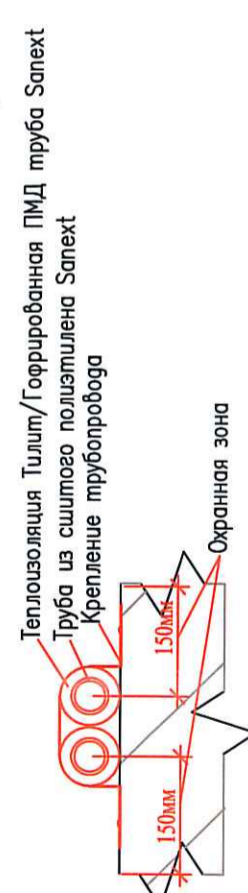


Исполнительная схема №47. Водоснабжение.

План 8 этажа.

Секция 4.9

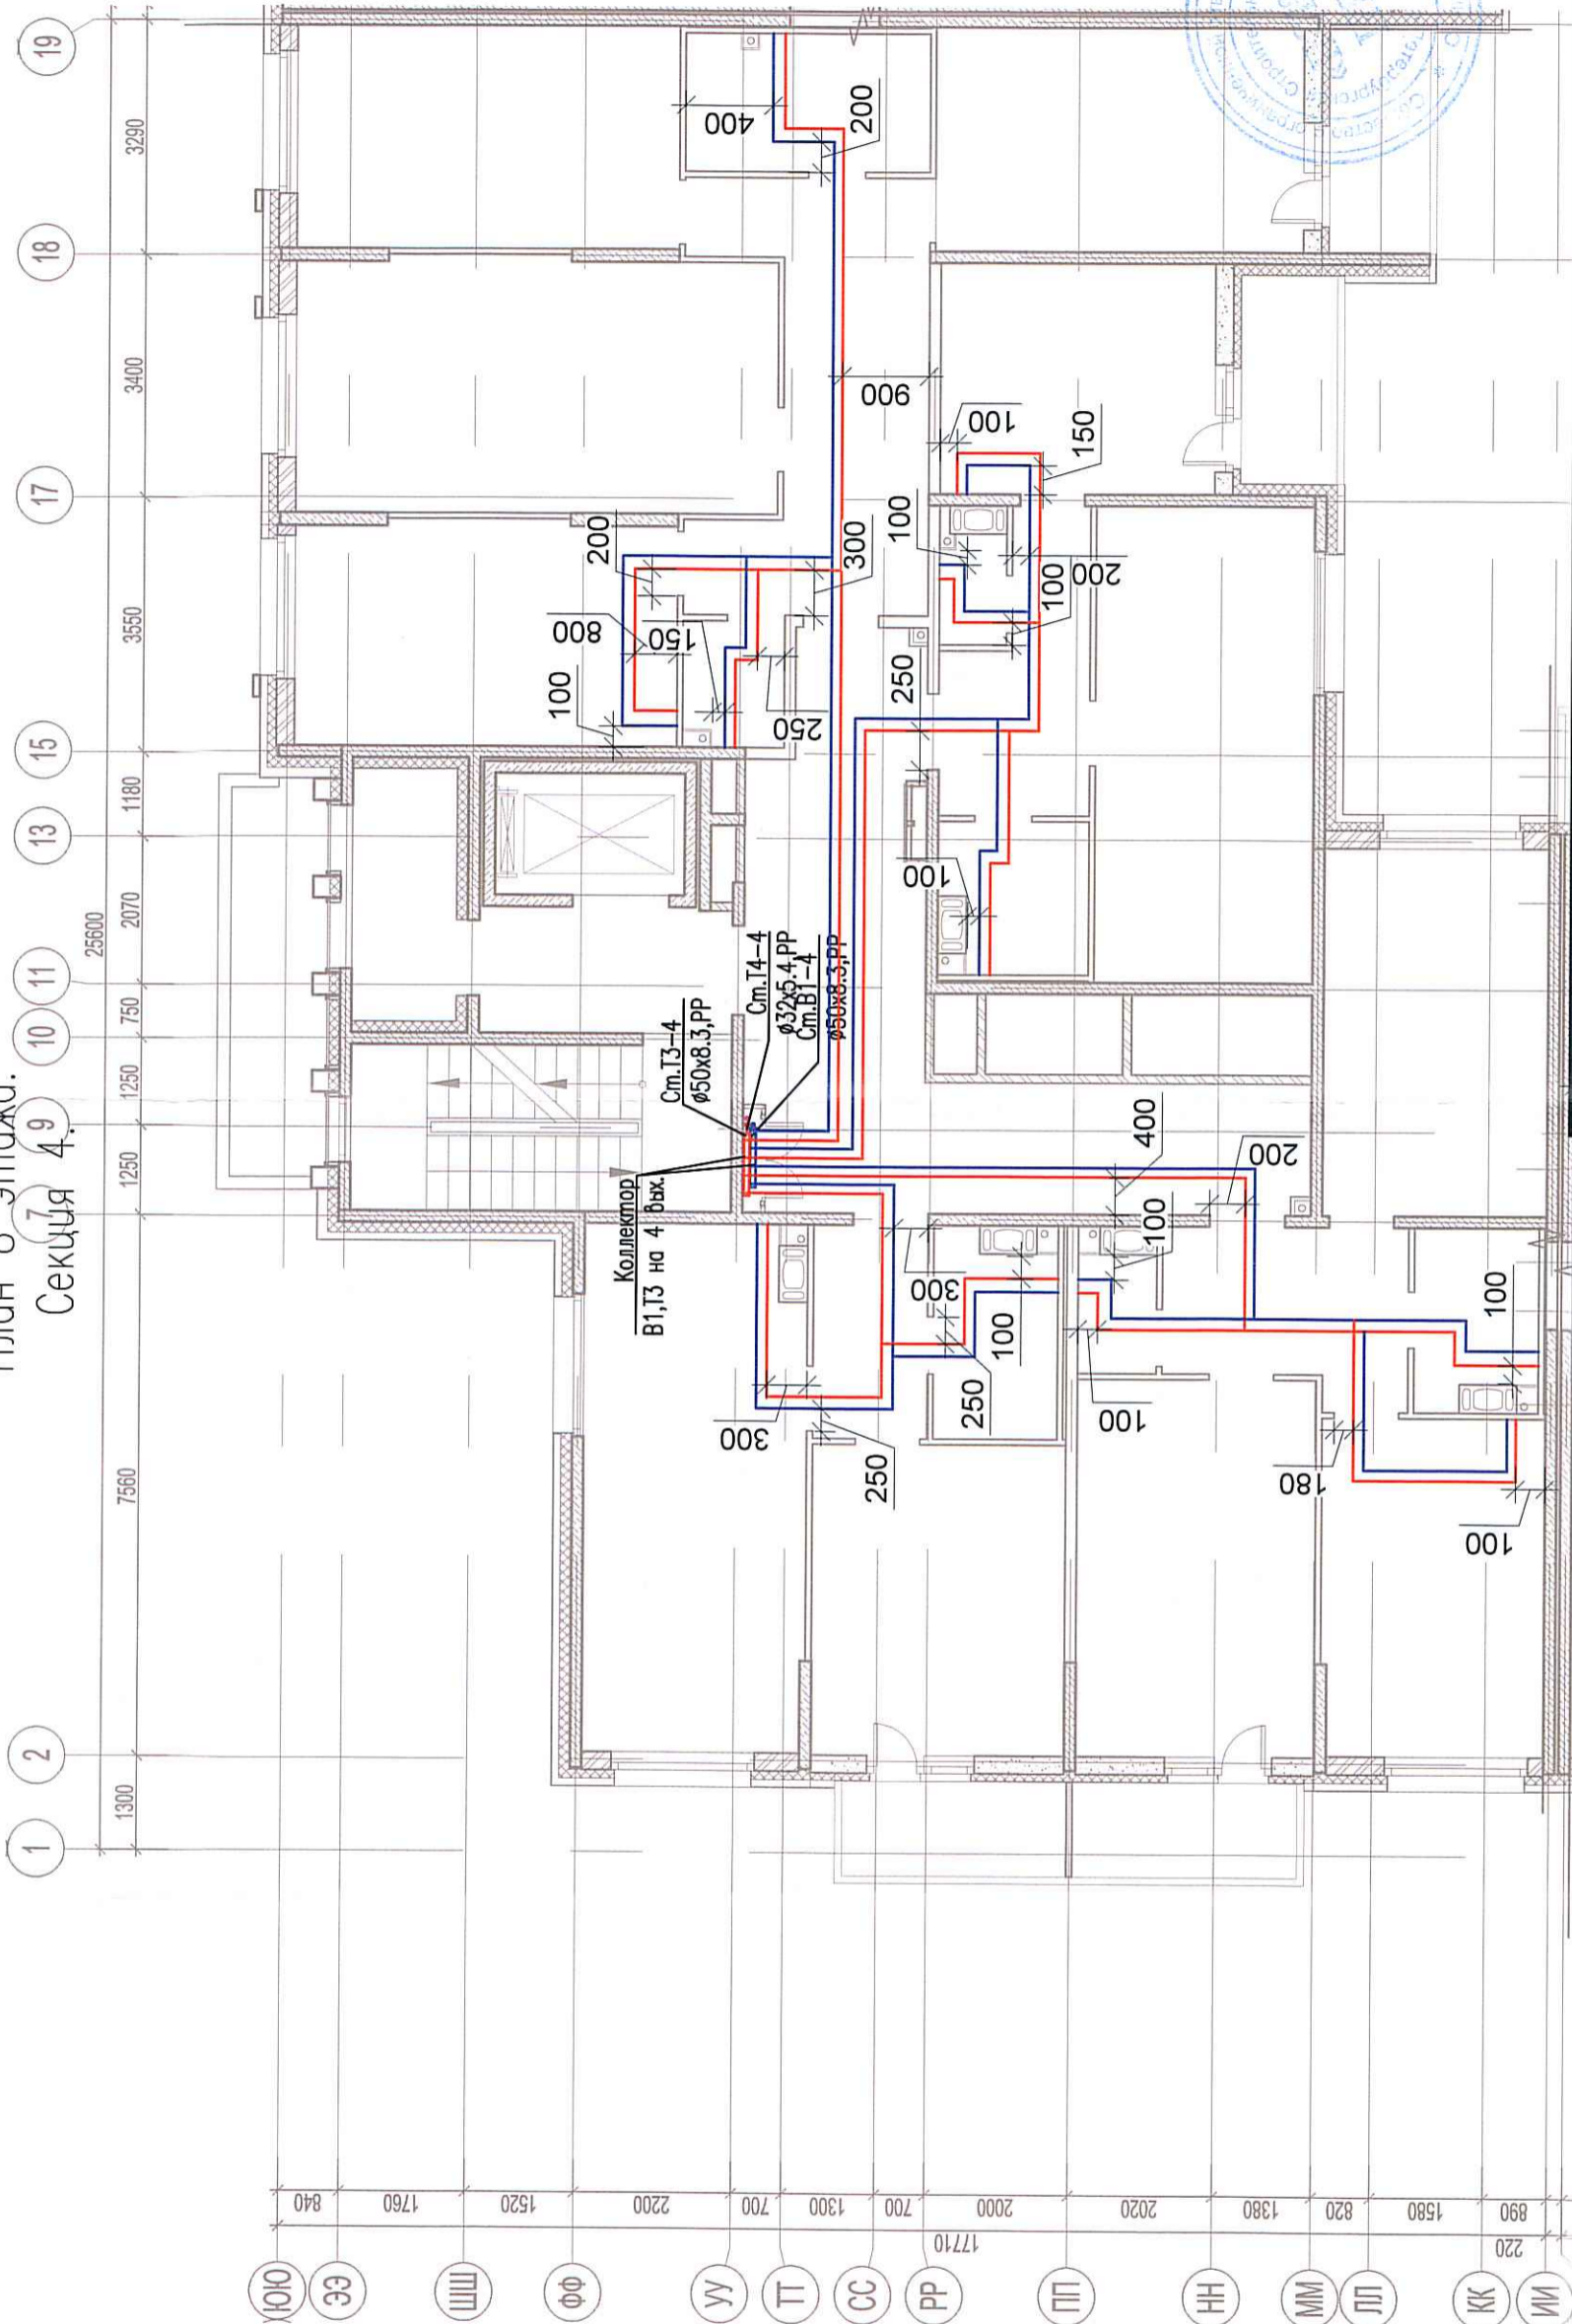

03-2017-БС66-5-ВК		Многоэтажная жилая застройка (жилой комплекс со встроенными помещениями, подземными абстоянками) по адресу: г. Санкт-Петербург, Большой Сампсониевский проспект (кад. номер участка 78:36:0005016:1309)	
Изм.	Кол. уч.	Лист	№ док.
Разраб.	Бабаев Р.И.	Пробр.	Дата
Корпус 5		Стация	Лист
Исполнительная схема №47. Водоснабжение. План 8 этажа. Секция 4.		ИД	Листов
		000 "ПСК"	

Формат А3

Составлено

Инд. № подл.	Подпись и дата	Взам. инв. №
--------------	----------------	--------------