


Исполнительная схема №39.  
 Водоснабжение.  
 План 4 этажа.  
 Секция 4.



Согласовано

Инв. № подл. Подпись и дата. Взам. инв. №

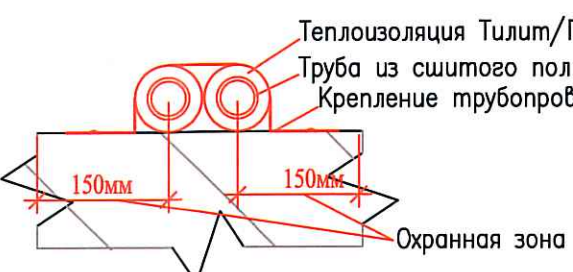

Изм.	Кол. уч.	Лист	№ док.	Подп.	Дата
Разраб.			Бабаев Р.И.		

03-2017-БС66-6-ВК		
Многоэтажная жилая застройка (жилой комплекс со встроенными помещениями, подземными автостоянками) по адресу: г. Санкт-Петербург, Большой Сампсониевский проспект (кад. номер участка 78:36:0005016:1309)		
Корпус 6	Стадия	Лист
	ИД	429
Исполнительная схема №39. Водоснабжение. План 4 этажа. Секция 4.		000 "ПСК"