

Исполнительная схема
 №47. Водоснабжение.
 План 3 этажа.
 Секция 5.




Согласовано

| |
|--|
| |
| |
|----------------|
| Взам. инв. № |
| Подпись и дата |
| Инв. № подл. |

Теплоизоляция Тилит/Гофрированная ПМД труба Sanexht
 Труба из сшитого полиэтилена Sanexht
 Крепление трубопровода

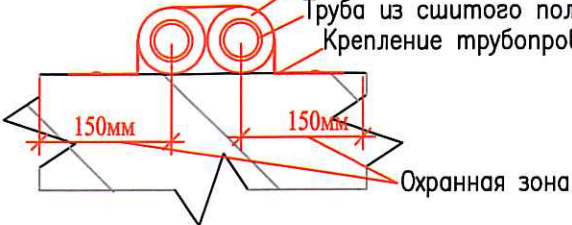

| | | | | | |
|---|--------------|------|--------|-----------|------|
| 03-2017-БС66-6-ВК | | | | | |
| Многоэтажная жилая застройка (жилой комплекс со встроенными помещениями, подземными автостоянками) по адресу: г. Санкт-Петербург, Большой Сампсониевский проспект (кад. номер участка 78:36:0005016:1309) | | | | | |
| Изм. | Кол. уч. | Лист | № док. | Подп. | Дата |
| Разраб. | Бабаяев Р.И. | | | | |
| Корпус 6 | | | | Стадия | Лист |
| Исполнительная схема №47. Водоснабжение. План 3 этажа. Секция 5. | | | | ИД | 157 |
| | | | | 000 "ПСК" | |