


Фрагмент плана 3-5 этажей

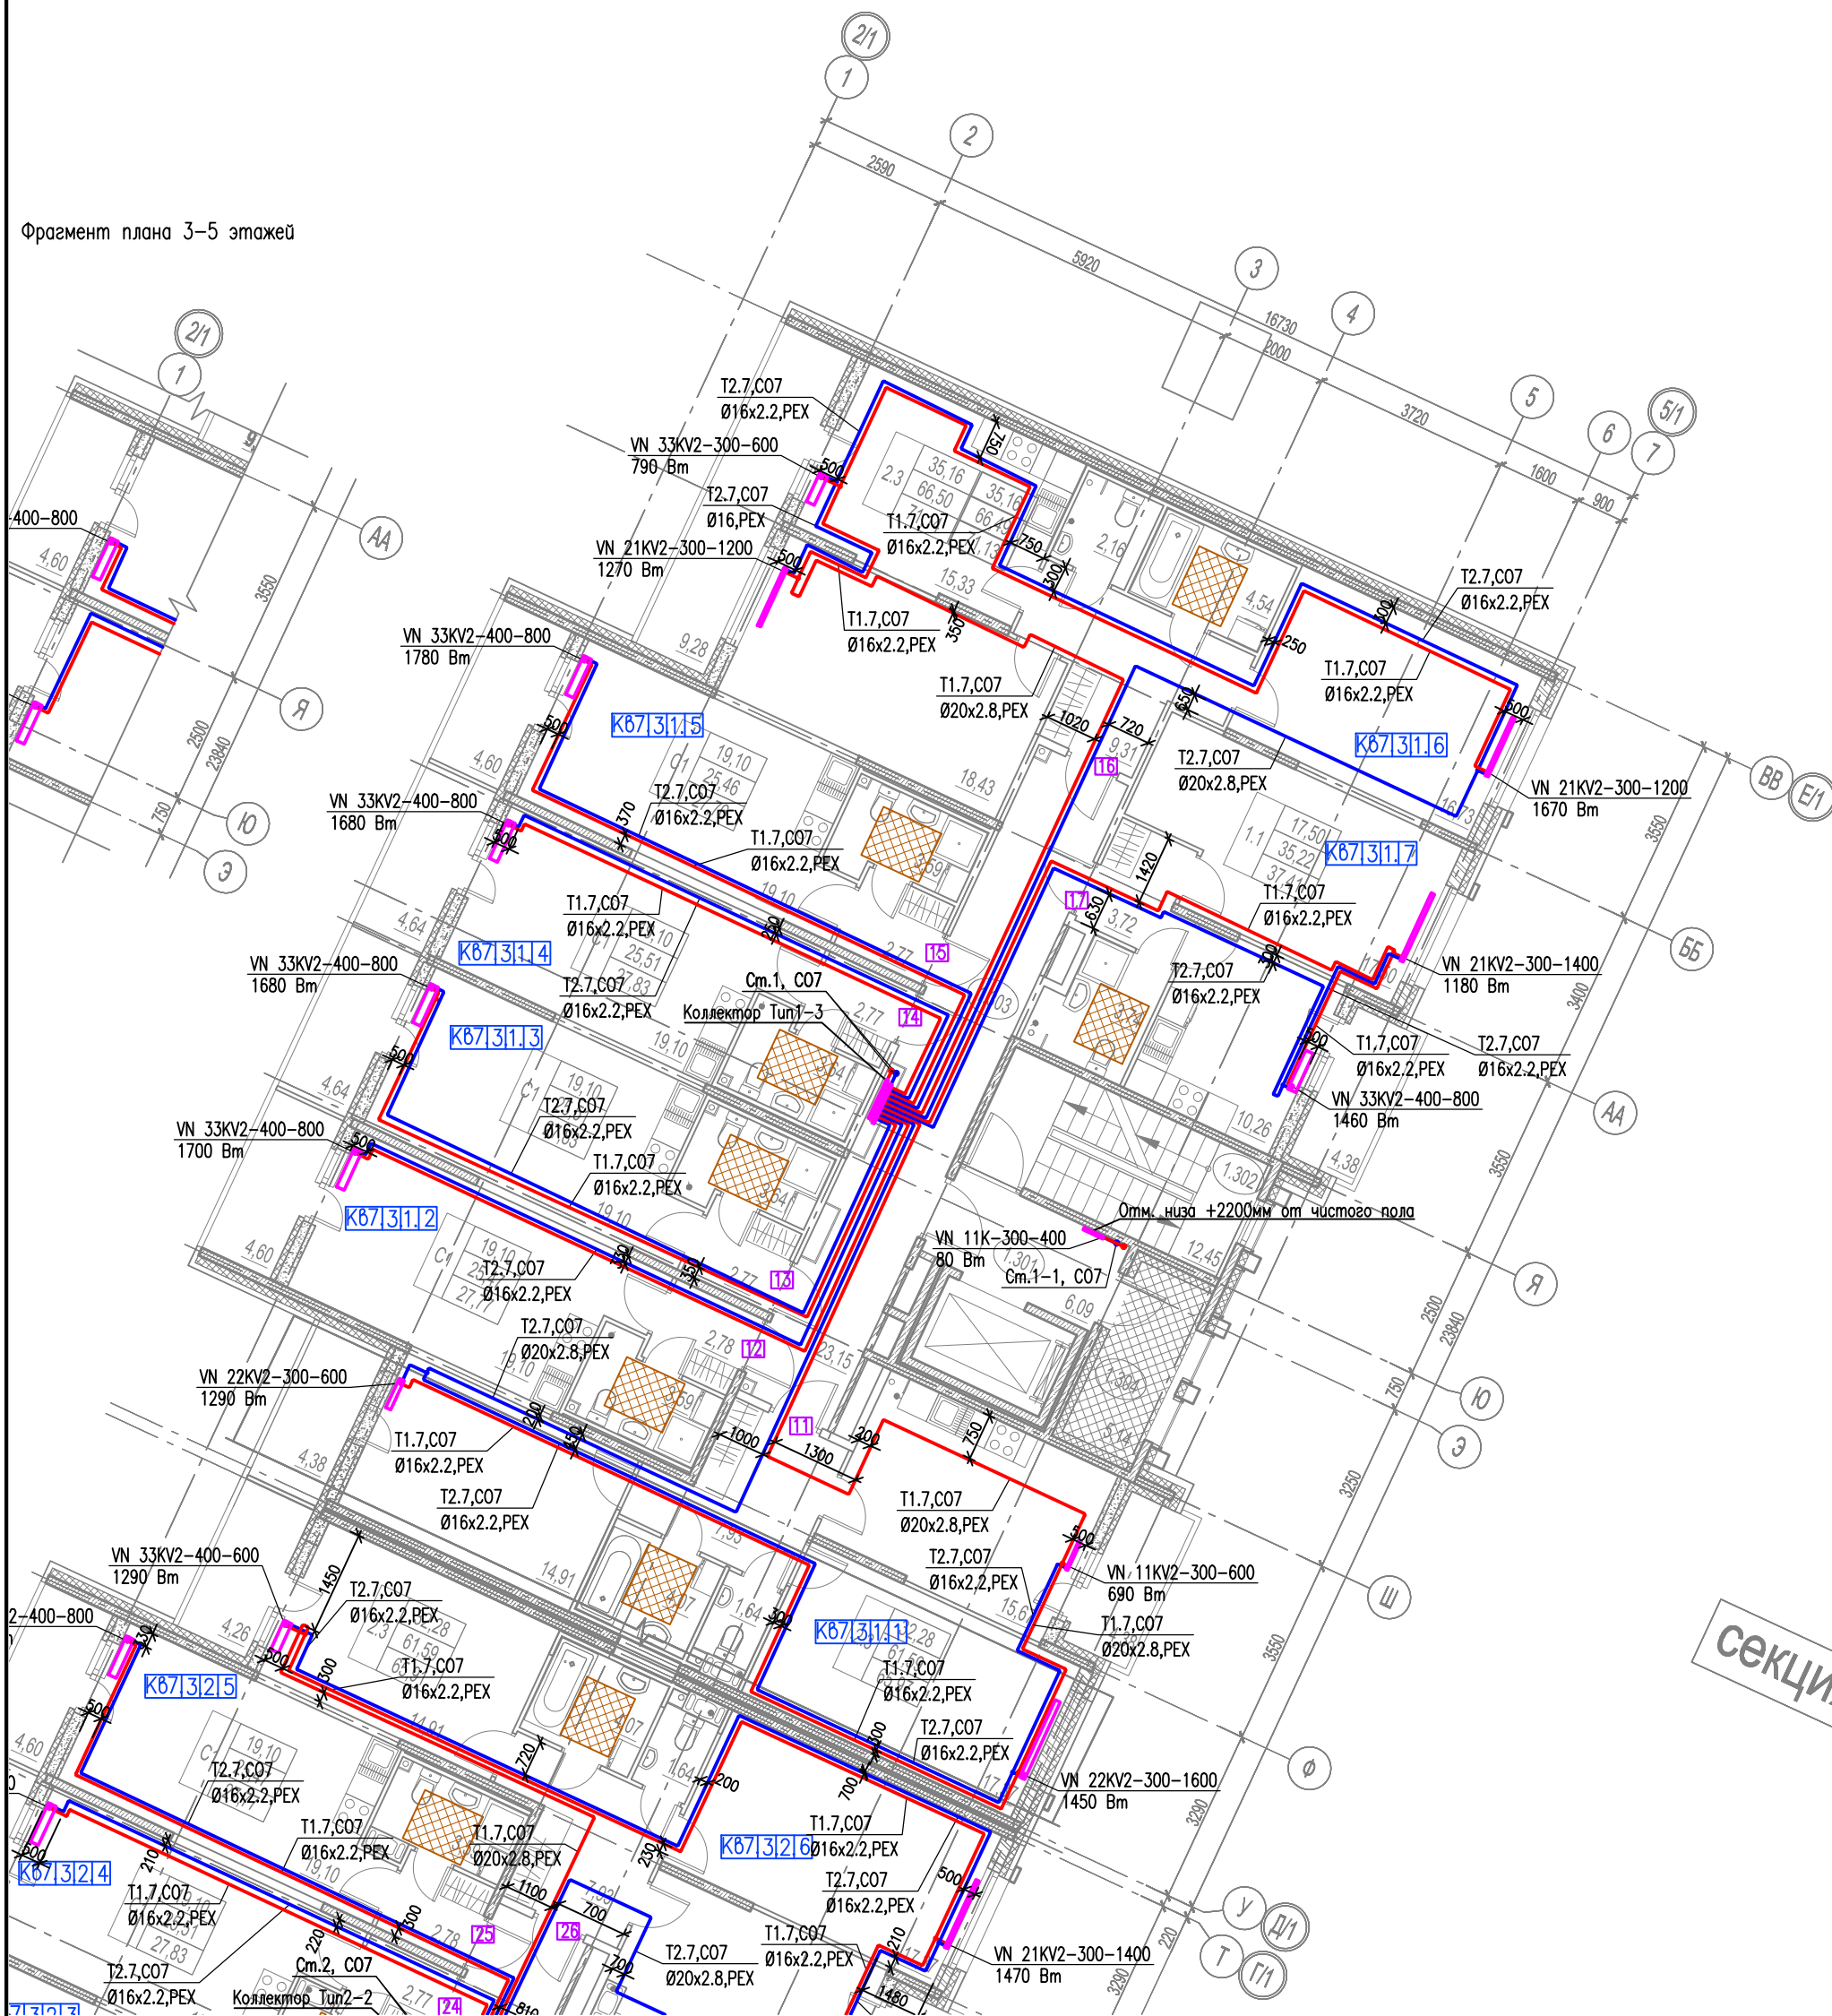

03-2017-БС66-7-0В

Многоэтажная жилая застройка (жилой комплекс со встроенными помещениями, подземными автостоянками) по адресу: г. Санкт-Петербург, Большой Сампсониевский проспект (кад. номер участка 78:36:0005016:1309)

ООО «БАЛТИКОН»
 Данный чертеж является исполнительным
 « 20 » г.
 Подпись _____

Изм.	Кол.	Лист	№ док.	Погн.	Дата
Нач. участка		Ткачев А.А.			
Разработал		Иванова М.П.			

Корпус 7
 Исполнительная схема. Отопление.
 План 5 этажа.
 Секция 1

Стадия	Лист	Листов
ИД	16	

ООО "Балтикон"