


Фрагмент плана 3-5 этажей

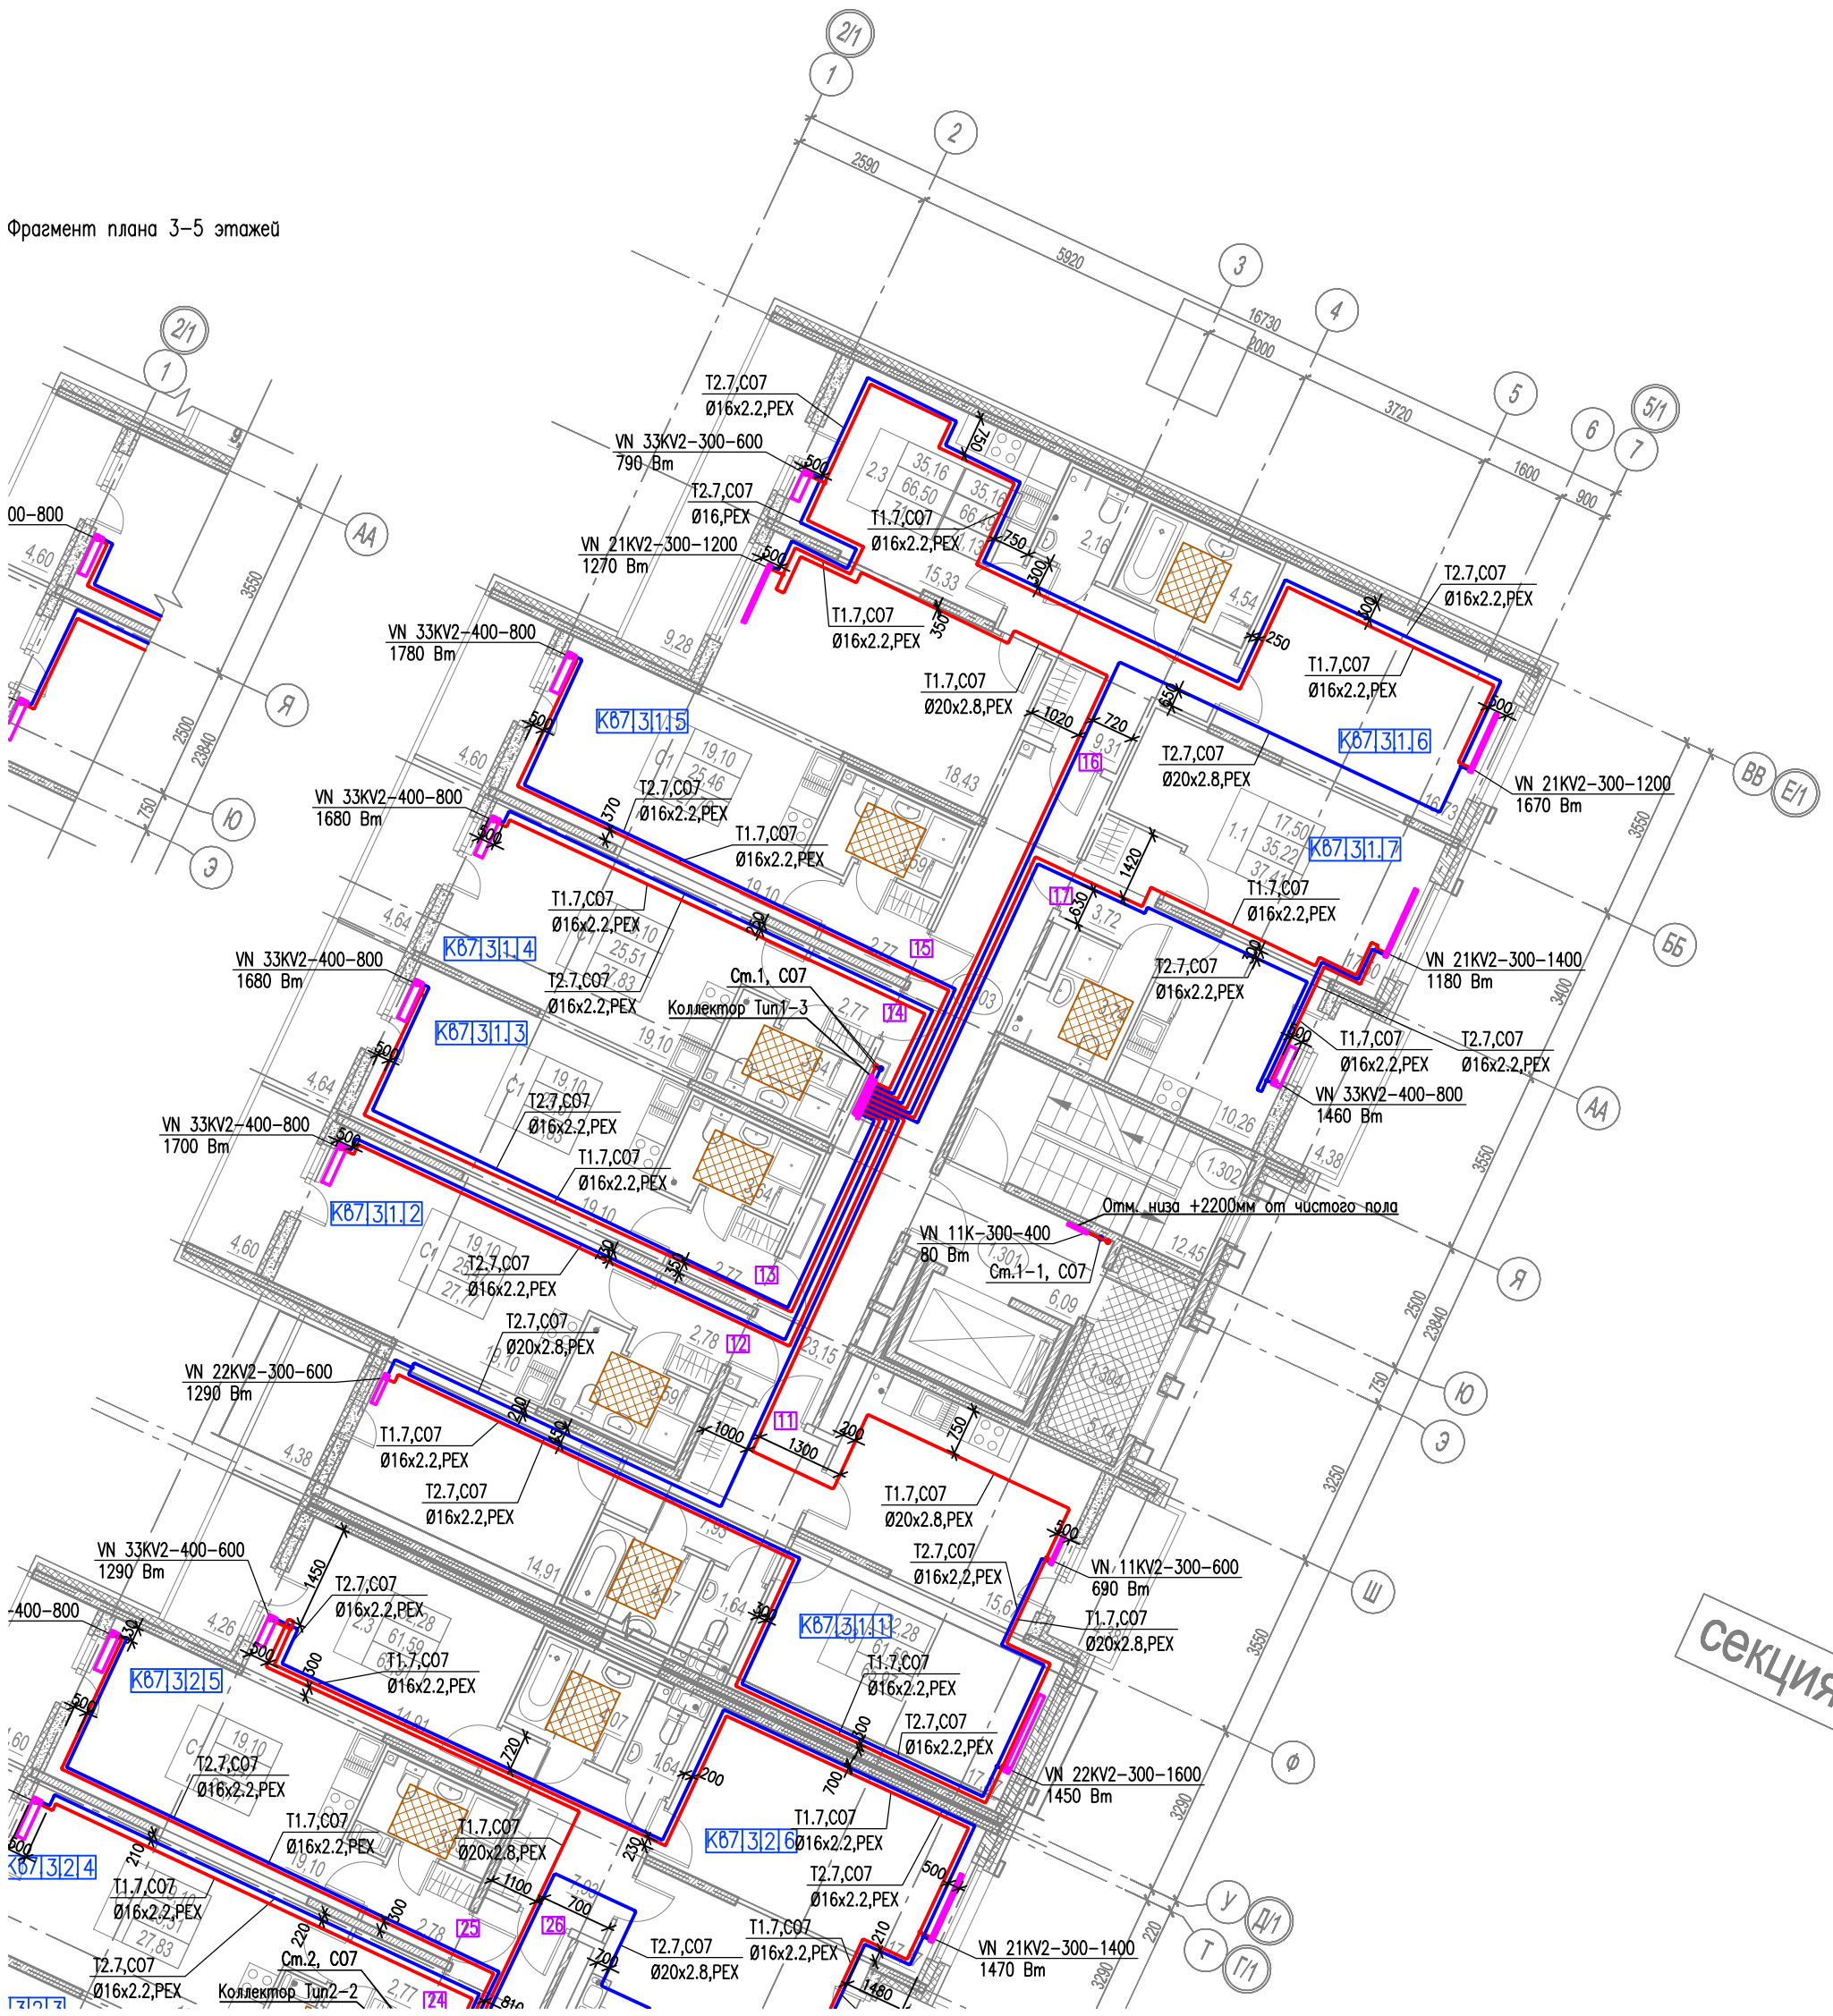

секция

ООО «БАЛТИКОН»
Данный чертеж является
исполнительным
« 20 » г.
Подпись _____

Изм.	Кол.	Лист	№ док	Погн.	Дата
Нач. участка		Ткачев А.А. _____			
Разработал		Иванова М.П. _____			

03-2017-БС66-7-0В		
Многоэтажная жилая застройка (жилой комплекс со встроенными помещениями, подземными автостоянками) по адресу: г. Санкт-Петербург, Большой Сампсониевский проспект (кад. номер участка 78:36:0005016:1309)		
Корпус 7		Стадия
		Лист
		Листов
Исполнительная схема. Отопление. План 7 этажа. Секция 1		
000 "Балтикон"		

