


План 1 этажа
h = 320/4.13

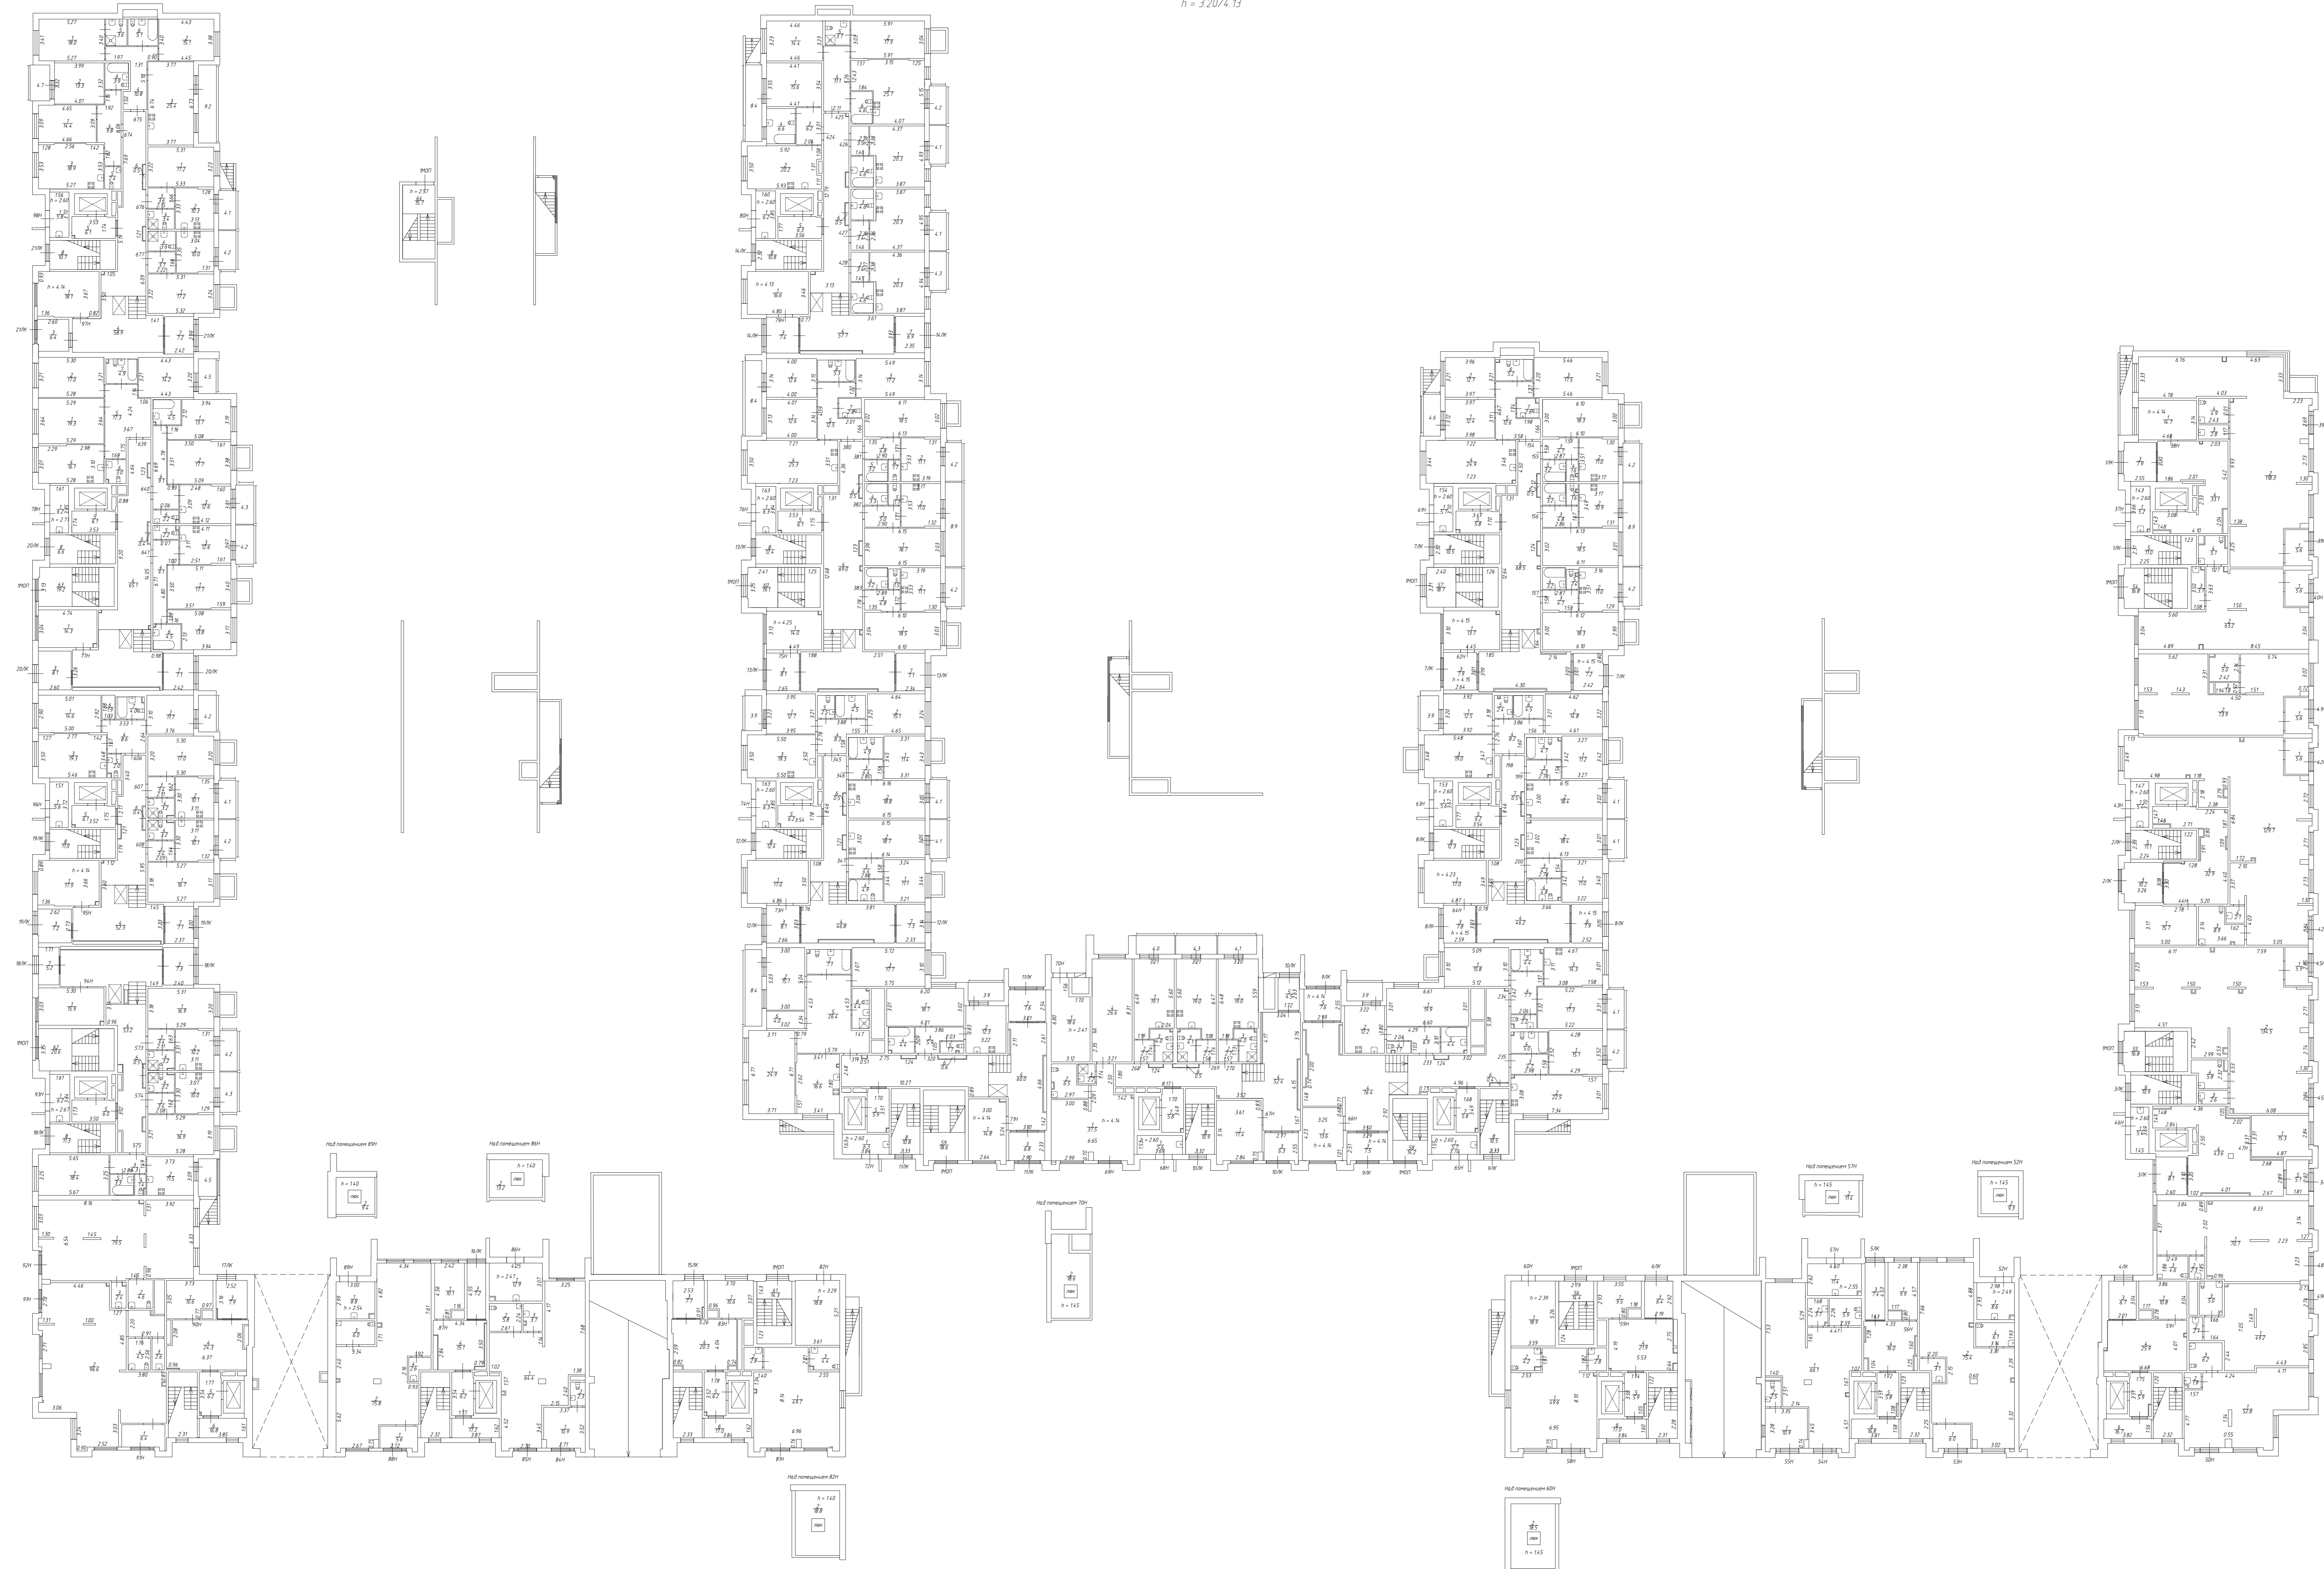

Общество с ограниченной ответственностью "КБ "Петербургская Недвижимость"			Шифр 93/2021
Лист 3/12	Разработчик: Работкин Святослав Владимирович Исполнитель: Саварина Т.Г.	Выполнение: Работкин Святослав Владимирович Проверка: Работкин Святослав Владимирович	Масштаб 1:200
Дата 12.07.2021	Должность Исполнитель	ФИО Работкин С.В.	Подпись
12.07.2021	Директор Департамента	Саварина Т.Г.	