


План 3 этажа
h = 3.08

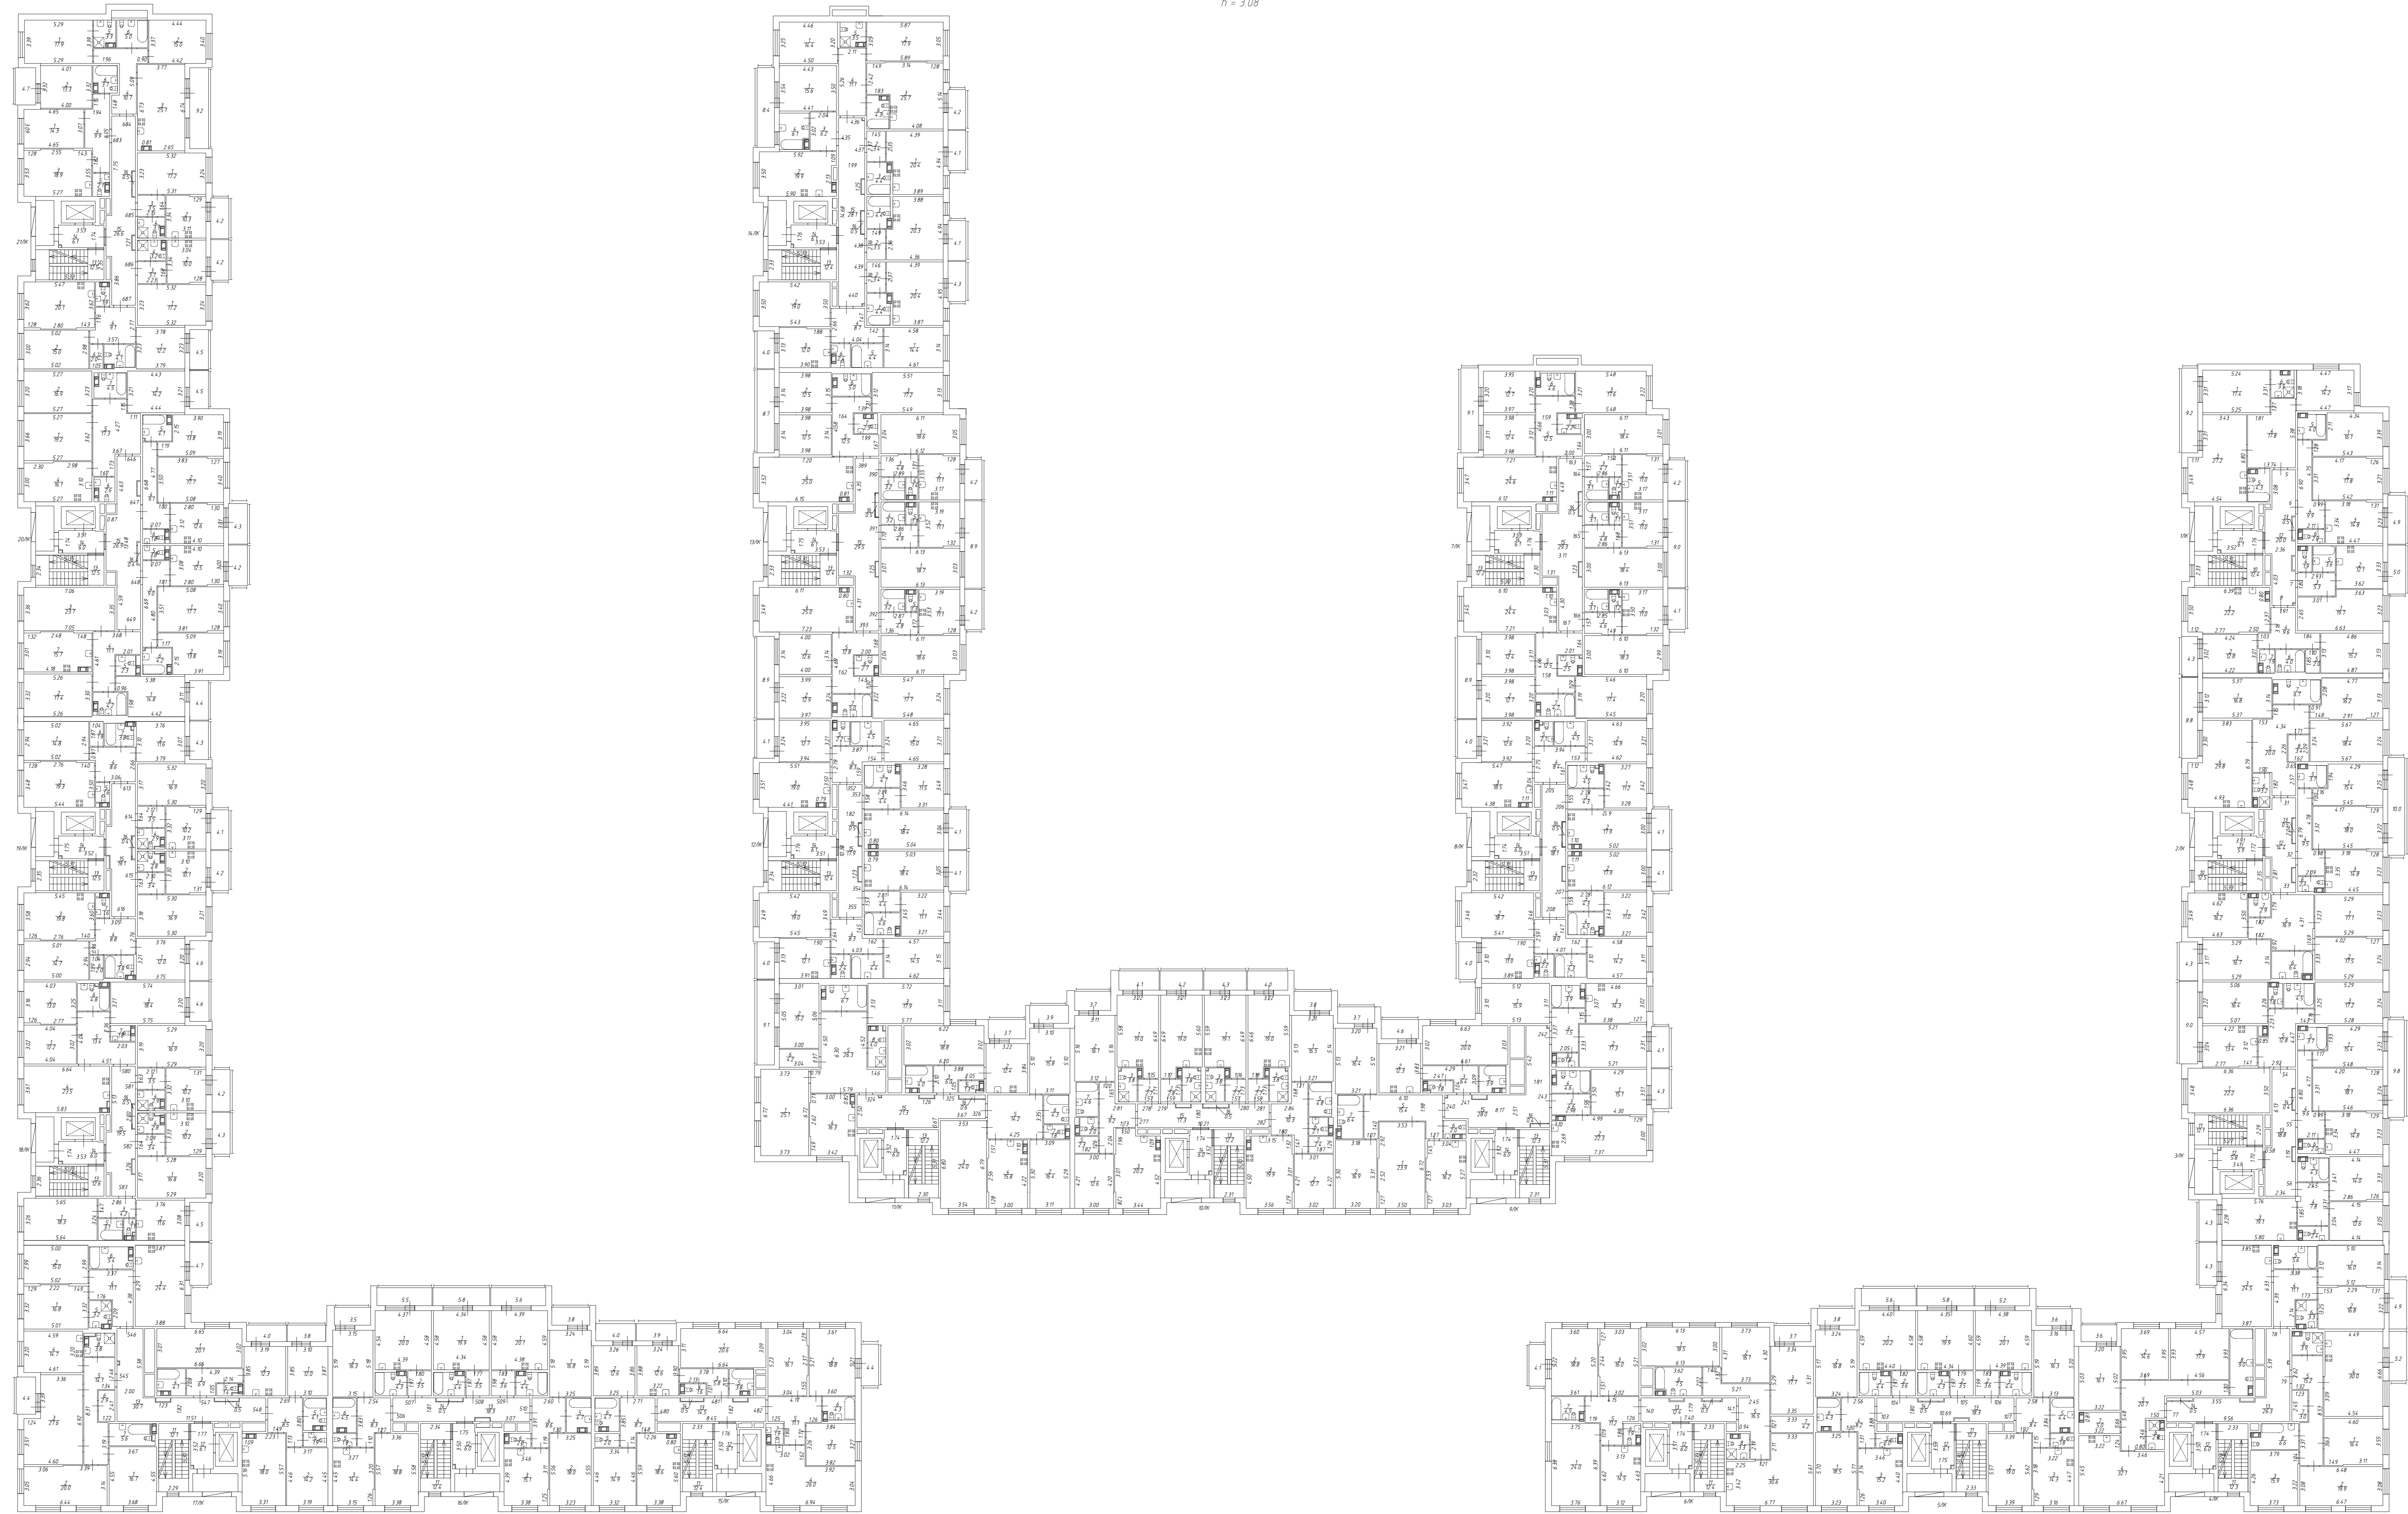

Общество с ограниченной ответственностью "КБ "Петербургская Недвижимость"			Истор. 93/2021
Дата 12.07.2021	Должность Исполнитель	ФИО Ибудина Д.А.	Подпись
12.07.2021	Директор Департамента	Саварина Т.Г.	