


Теплоизоляция Тилит /
 Гофрированная труба Sapexh
 Крепление трубопровода
 Труба из сшитого
 полиэтилена Sapexh
 Охранная зона

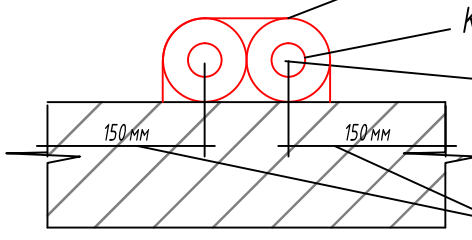

ООО «БАЛТИКОН»
 Данный чертеж является
 исполнительным
 «...» 20 г.
 Подпись

					03-2017-БС66-1-ВК					
					Многоэтажная жилая застройка (жилой комплекс со встроенными помещениями, подземными автостоянками) по адресу: г. Санкт-Петербург, Большой Сампсониевский проспект (кад. номер участка 78:36:0005016:1309)					
Изм.	Кол.	Лист	№ док	Погн.	Дата	Корпус 1	Стадия	Лист	Листов	
							ИД	38		
					Исполнительная схема №38. Водоснабжение План 5 этажа. Секция 2.			ООО "Балтикон"		