


Теплоизоляция Тилит / Гофрированная труба

Sanext

Крепление трубопровода

Труба из сшитого полиэтилена Sanext

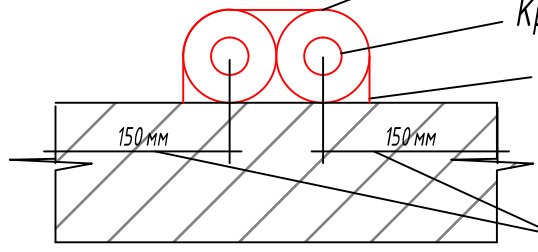

Охранная зона



ООО «БАЛТИКОН»
 Данный чертеж является
 исполнительным
 « » 20 г.
 Подпись _____

					03-2017-БС66-1-ВК				
					Многоэтажная жилая застройка (жилой комплекс со встроенными помещениями, подземными автостоянками) по адресу: г. Санкт-Петербург, Большой Сампсониевский проспект (кад. номер участка 78:36:0005016:1309)				
Изм.	Кол.	Лист	№ док.	Погн.	Дата	Корпус 1	Стадия	Лист	Листов
Нач. участка		Ткачев А.А.					ИД	45	
Разработал		Иванова М.П.				Исполнительная схема №45. Водоснабжение План 4 этажа. Секция 3.	ООО "Балтикон"		