


ООО «БАЛТИКОН»  
 Данный чертеж является  
 исполнительным  
 «...» 20... г.  
 Подпись \_\_\_\_\_

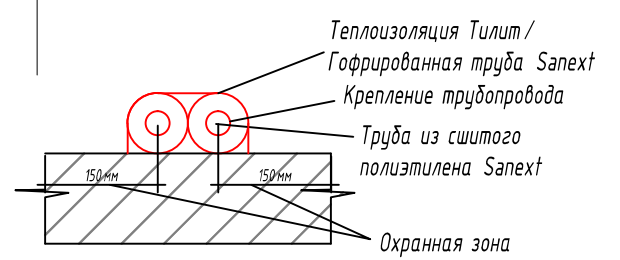

						03-2017-БС66-1-ВК			
						Многоэтажная жилая застройка (жилой комплекс со встроенными помещениями, подземными автостоянками) по адресу: г. Санкт-Петербург, Большой Сампсониевский проспект (кад. номер участка 78:36:0005016:1309)			
Изм.	Кол.	Лист	№ док.	Подп.	Дата	Корпус 1	Стация	Лист	Листов
Нач. участка	Ткачев А.А.						ИД	51	
Разработал	Иванова М.П.					Исполнительная схема №51. Водоснабжение. План 2 этажа. Секция 4.	ООО "Балтикон"		