


ООО «БАЛТИКОН»
 Данный чертеж является
 исполнительным
 « » 20 г.
 Подпись _____

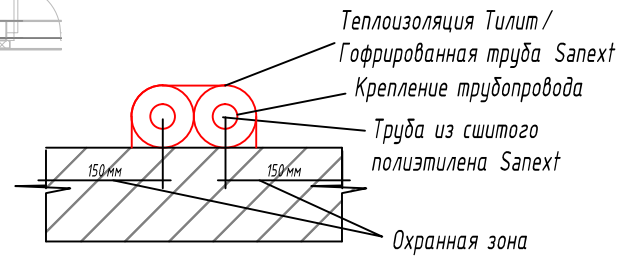

| | | | | | |
|---|--------------|------|--------|-------------------|------|
| 03-2017-БС66-1-ВК | | | | | |
| Многоэтажная жилая застройка (жилой комплекс со встроенными помещениями, подземными автостоянками) по адресу: г. Санкт-Петербург, Большой Сампсониевский проспект (кад. номер участка 78:36:0005016:1309) | | | | | |
| Изм. | Кол. | Лист | № док. | Погн. | Дата |
| Нач. участка | Ткачев А.А. | | | | |
| Разработал | Иванова М.П. | | | | |
| Корпус 1 | | | | Стадия | Лист |
| | | | | ИД | 56 |
| Исполнительная схема №56. Водоснабжение. План 7 этажа. Секция 4. | | | | ООО "Балтикон" 14 | |