


ООО «БАЛТИКОН»
 Данный чертеж является
 исполнительным
 20 г.
 Подпись: 

Теплоизоляция / Гофрированная труба Salехт

Крепление трубопровода

Труба из сшитого полипропилена Salехт

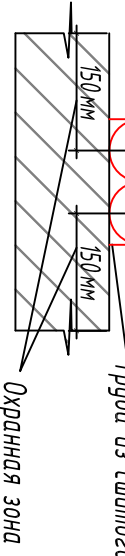

03-2017-БС66-3-ВК			
Многоэтапная жилая застройка (жилой комплекс со встроенными помещениями, поэтажными атриумами) по адресу: г. Санкт-Петербург, Большой Самсониевский проспект (код. номер участка 78:36:0005016:1309)			
Изм.	Код.	Лист	№
Нач. участка	Качев А.А.	Погр.	Датс
Разработал	Иванова М.П.		
Исполнительная схема. Возроснабжение.			Старшая
План 5 этажа.			Лист
Секция 3.			Листов
			ИД 47
			000 "Балтикон"