


1370 1640 3470 410 1590 850 3720 1760
15750

19 20 22 23 28

ООО «БАЛТИКОН»
 Данный чертеж является
 исполнительным
 «...» 20 г.
 Подпись

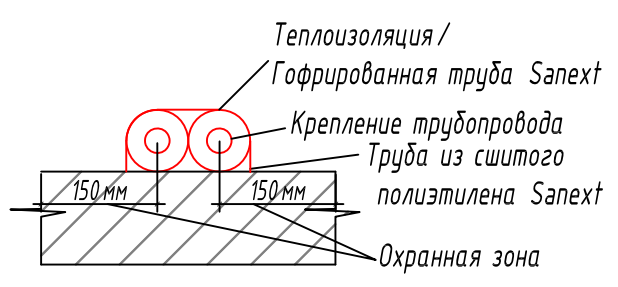

					03-2017-БС66-3-ВК				
					Многоэтажная жилая застройка (жилой комплекс со встроенными помещениями, подземными автостоянками) по адресу: г. Санкт-Петербург, Большой Сампсониевский проспект (кад. номер участка 78:36:0005016:1309)				
Изм.	Кол.	Лист	№ док.	Погн.	Дата	Корпус 3	Стадия	Лист	Листов
Нач. участка	Ткачев А.А.						ИД	80	
Разработал	Иванова М.П.					Исполнительная схема. Водоснабжение. План 2 этажа. Секция 7	ООО "Балтикон" 176		