


ООО «БАЛТИКОН»  
 Данный чертеж является  
 исполнительным  
 « 20 » г.  
 Подпись \_\_\_\_\_

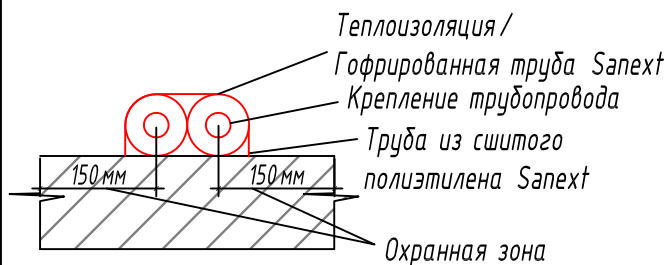

					03-2017-БС66-3-ВК			
					Многоэтажная жилая застройка (жилой комплекс со встроенными помещениями, подземными автостоянками) по адресу: г. Санкт-Петербург, Большой Сампсониевский проспект (кад. номер участка 78:36:0005016:1309)			
Изм.	Кол.	Лист	№ док.	Погн.	Дата	Стация	Лист	Листов
Нач. участка		Ткачев А.А.				ИД	85	
Разработал		Иванова М.П.				000 "Балтикон" 181		
Исполнительная схема. Водоснабжение. План 7 этажа. Секция 7								