


ООО «БАЛТИКОН»
 Данный чертеж является
 исполнительным
 «...» 20 г.
 Подпись _____

Теплоизоляция Тилит
 Гофрированная труба
 Sapexht

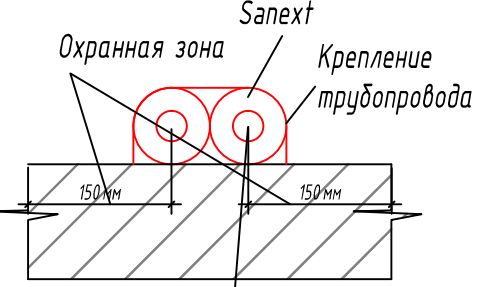

					03-2017-БС66-2-0В			
					Многоэтажная жилая застройка (жилой комплекс со встроенными помещениями, подземными автостоянками) по адресу: г. Санкт-Петербург, Большой Сампсониевский проспект (кад. номер участка 78:36:0005016:1309)			
Изм.	Кол. у.	№ док.	Погн.	Дата	Корпус 2	Стадия	Лист	Листов
Нач. участка	Ткачев А.А.					ИД		
Инженер ПТО	Иванова М.П.				Исполнительная схема №95. Отопление. План 9 этажа. Секция 8.		ООО "Балтикон"	