


ООО «БАЛТИКОН»
 Данный чертеж является
 исполнительным
 « 20 » г.
 Подпись _____

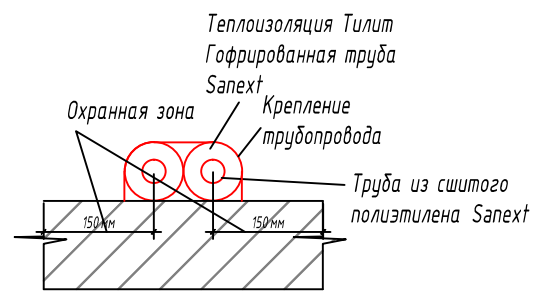

					03-2017-BC66-3-0B				
					Многоэтажная жилая застройка (жилой комплекс со встроенными помещениями, подземными автостоянками) по адресу: г. Санкт-Петербург, Большой Сампсониевский проспект (кад. номер участка 78:36:0005016:1309)				
Изм.	Кол. ун.	Лист	№ док.	Погн.	Дата	Корпус 3	Стация	Лист	Листов
Нач. участка	Ткачев А.А.						ИД	26	
Инженер ПТО	Иванова М.П.						000 "Балтикон"		
Исполнительная схема №26 Отопление. План 1 этажа. Секция 2.									