


ООО «БАЛТИКОН»
 Данный чертеж является
 исполнительным
 «...» 20 г.
 Подпись _____

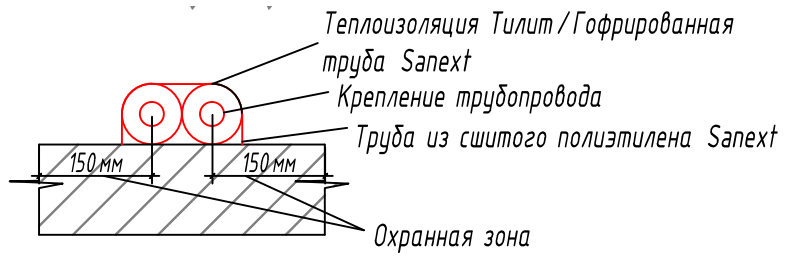

		03-2017-БС66-3-0В		Многоэтажная жилая застройка (жилой комплекс со встроенными помещениями, подземными автостоянками) по адресу: г. Санкт-Петербург, Большой Сампсониевский проспект (кад. номер участка 78:36:0005016:1309)			
Изм.	Кол. ум.	№ док.	Погн.	Дата	Стация	Лист	Листов
Нач. участка		Ткачев А.А.			Корпус 3	ИД	55
Инженер ПТО		Иванова М.П.			Исполнительная схема №55. Отопление. План 5 этажа. Секция 3.	ООО "Балтикон"	