


ООО «БАЛТИКОН»
 Данный чертеж является
 исполнительным
 « 20 г.
 Подпись _____

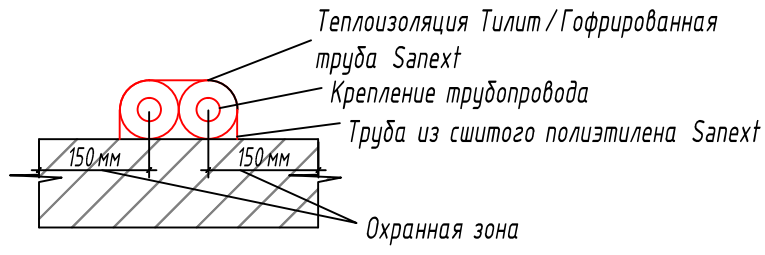

					03-2017-БС66-3-0В					
					Многоэтажная жилая застройка (жилой комплекс со встроенными помещениями, подземными автостоянками) по адресу: г. Санкт-Петербург, Большой Сампсониевский проспект (кад. номер участка 78:36:0005016:1309)					
Изм.	Кол. уц.	Лист	№ док.	Погн.	Дата	Корпус 3	Стация	Лист	Листов	
							ИД	49		
					Исполнительная схема №49. Отопление. План 4 этажа. Секция 4.			ООО «Балтикон»		