


ООО «БАЛТИКОН»  
 Данный чертеж является  
 исполнительным  
 « » 20 г.  
 Подпись \_\_\_\_\_

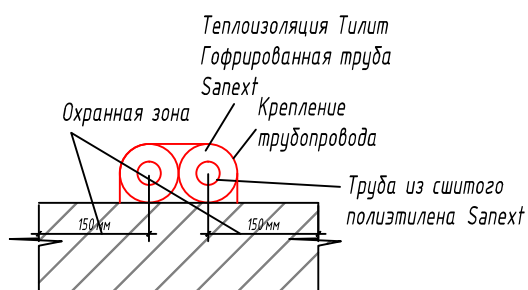

					03-2017-BC66-3-0B					
					Многоэтажная жилая застройка (жилой комплекс со встроенными помещениями, подземными автостоянками) по адресу: г. Санкт-Петербург, Большой Сампсониевский проспект (кад. номер участка 78:36:0005016:1309)					
Изм.	Кол. ун.	Лист	№ док.	Погн.	Дата	Корпус 3	Стация	Лист	Листов	
							ИД	29		
					Исполнительная схема №29 Отопление. План 1 этажа. Секция 5.			ООО "Балтикон"		