


ООО «БАЛТИКОН»
 Данный чертеж является
 исполнительным
 « 20 г.
 Подпись _____

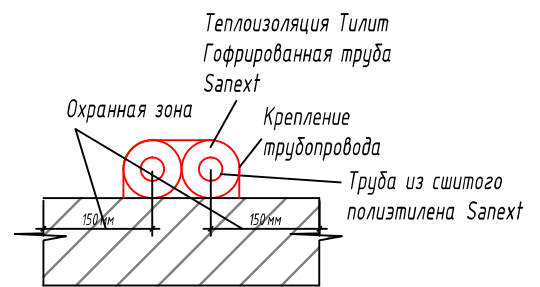

						03-2017-БС66-1-0В			
						Многоэтажная жилая застройка (жилой комплекс со встроенными помещениями, подземными автостоянками) по адресу: г. Санкт-Петербург, Большой Сампсониевский проспект (кад. номер участка 78:36:0005016:1309)			
Изм.	Кол.	Лист	№ док.	Погн.	Дата	Корпус 1	Статья	Лист	Листов
Нач. участка	Ткачев А.А.	Иванова М.П.					ИД	49	
						Исполнительная схема №49. Отопление. План 5 этажа. Секция 4.			
						ООО "Балтикон"			