


ООО «БАЛТИКОН»  
 Данный чертеж является  
 исполнительным  
 «    »    20 г.  
 Подпись \_\_\_\_\_

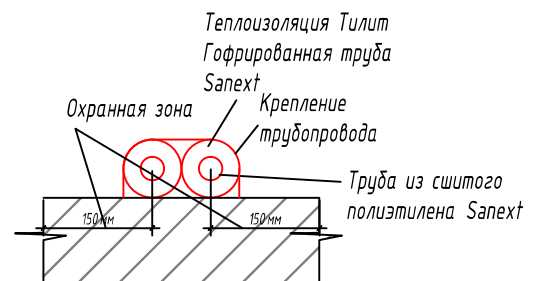

						03-2017-БС66-1-0В		
						Многоэтажная жилая застройка (жилой комплекс со встроенными помещениями, подземными автостоянками) по адресу: г. Санкт-Петербург, Большой Сампсониевский проспект (кад. номер участка 78:36:0005016:1309)		
Изм.	Кол.	Лист	№ док	Погн.	Дата	Корпус 1		Стация
								Лист
								Листов
Нач. участка	Иванова М.П.	Ткачев А.А.						ИД
Разработал	Иванова М.П.	Ткачев А.А.						67
						Исполнительная схема №67 Отопление. План 8 этажа. Секция 4.		
						ООО «Балтикон»		