


секция 1.4

секция 1.5

секция 1.6

изменение от 2018_10_09 по заданию инженеров

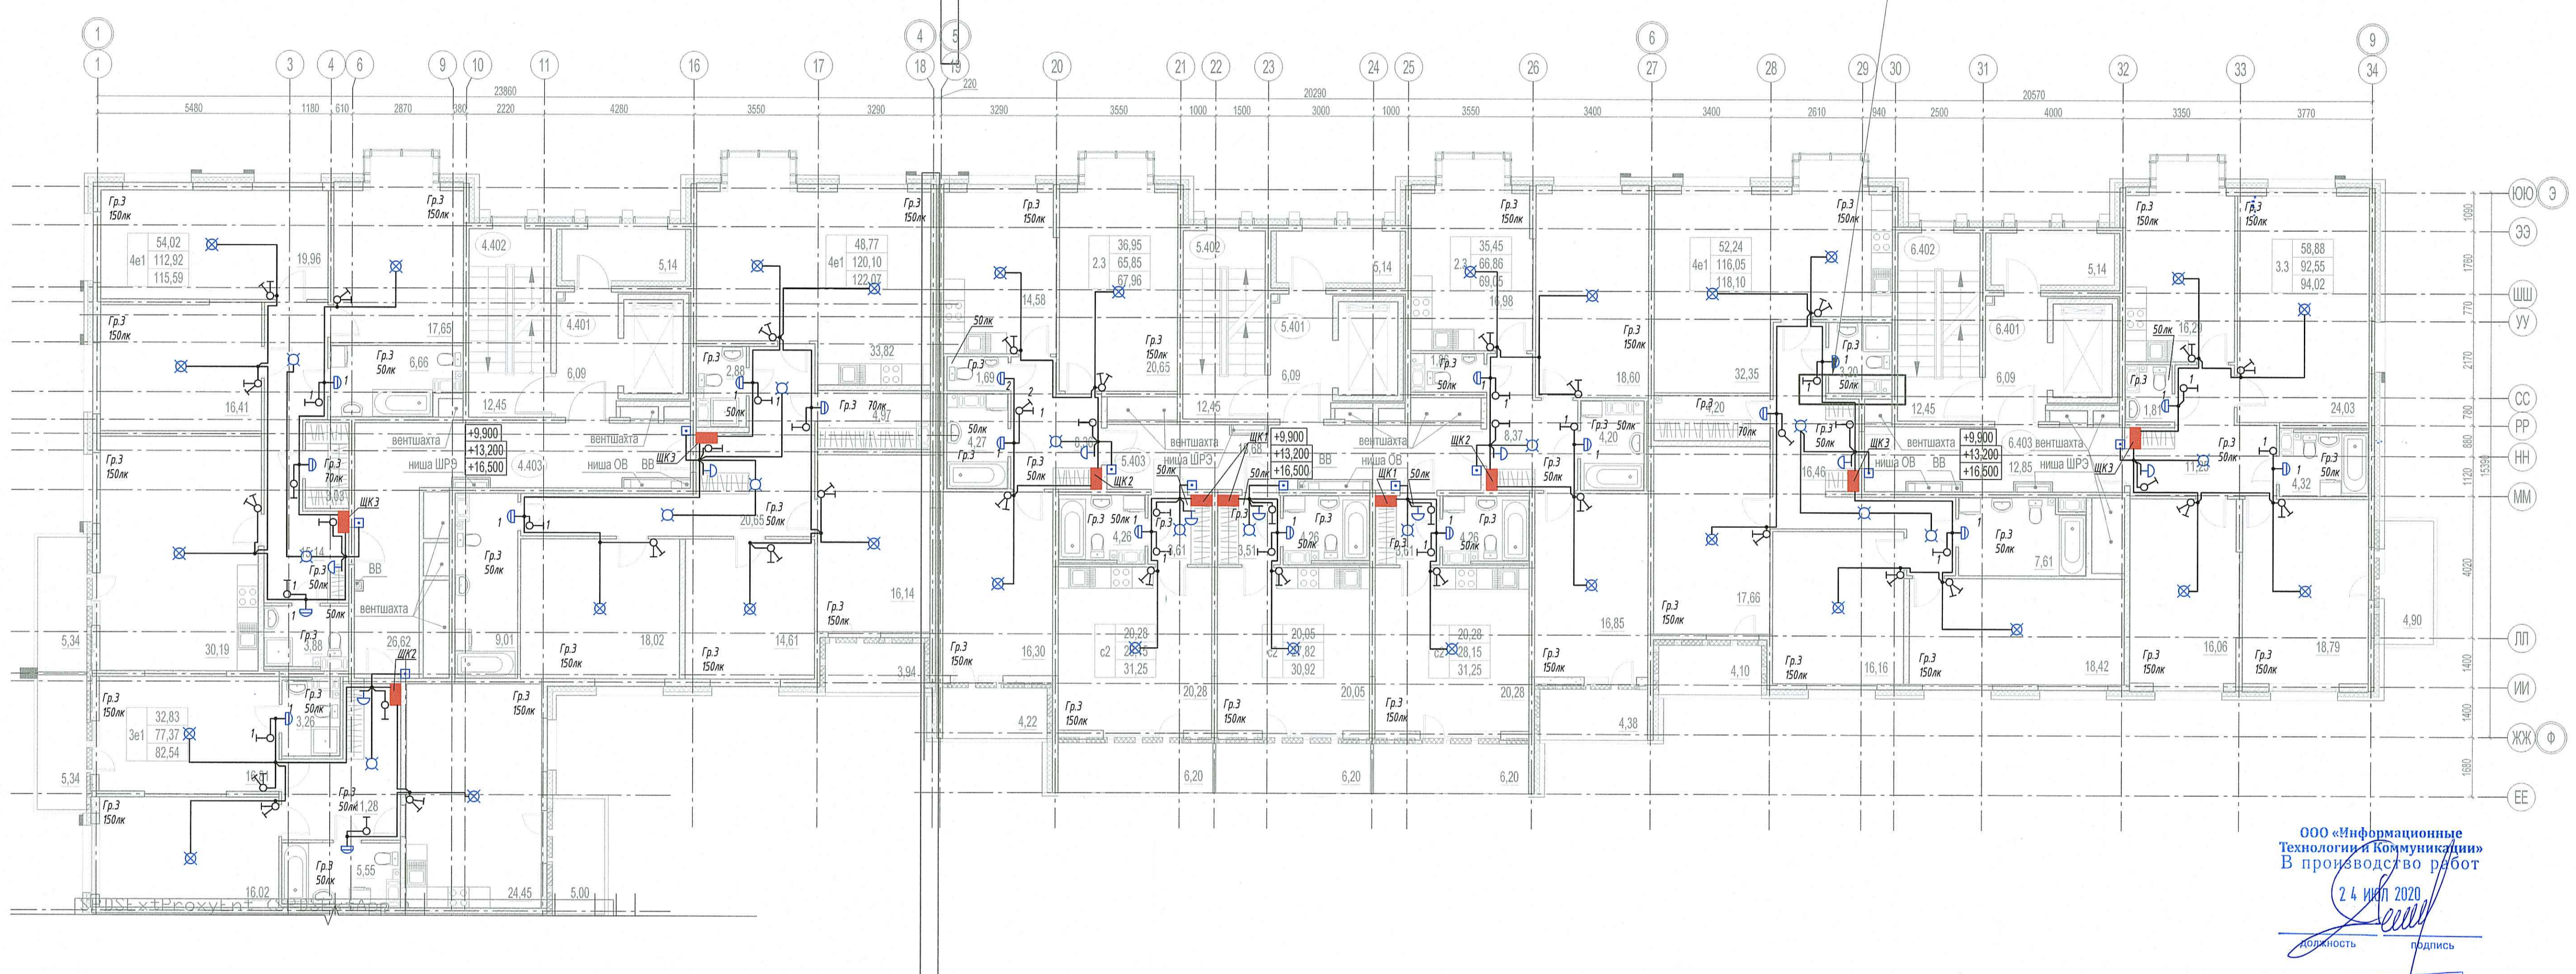

ООО «Информационные Технологии и Коммуникации»
В производство работ

24 июля 2020

подпись

ПРОВЕРЕНО
ТЕХНИЧЕСКИЙ ОТДЕЛ
23 июля 2020
сотрудник ТО

- Щит распределительный квартирный (высота установки 1,8м верх щита)
- патрон потолочный
- светильник тип 5 (см. спецификацию), высота установки 2,2м
- патрон подвесной
- Выключатель скрытой установки однополюсный (высота установки 1м, 150 мм от дверного проема)
- Выключатель скрытой установки двухполюсный (высота установки 1м, 150 мм от дверного проема)
- Коробка монтажная (распределительная)
- Элемент проводной
- Выключатель кнопочный

03-2017-БС 66-1-30М						
4	-	Этаж	-	11.19	Многоэтажная жилая застройка (жилой комплекс со встроенными помещениями, подземными автостоянками, ДОО) по адресу: г. Санкт-Петербург, Большая Сапуневский проспект (кад. номер участка 78-36-005016-1309)	
Изм.	Кол. уч.	Лист	№ Док.	Подпись	Дата	
Разраб.	Годар				11.19	
Проверил	Барышников				11.19	
ГИП	Суслов				11.19	
Н.контр.	Чащина				11.19	
Внутреннее электрооборудование и электроосвещение. Карпус 1					Страница	Лист
План освещения квартир. 6-8 этаж. Секции 4, 5, 6					Р	64
Инженерный центр ООО "Небелан"						

Спецификация
Имя, И.Ф.И.
Взят, шифр
Листы, и дата
Имя, И.Ф.И.