


секция 1.4

секция 1.5

секция 1.6

изменение от 2018_10_09 по заданию инженеров

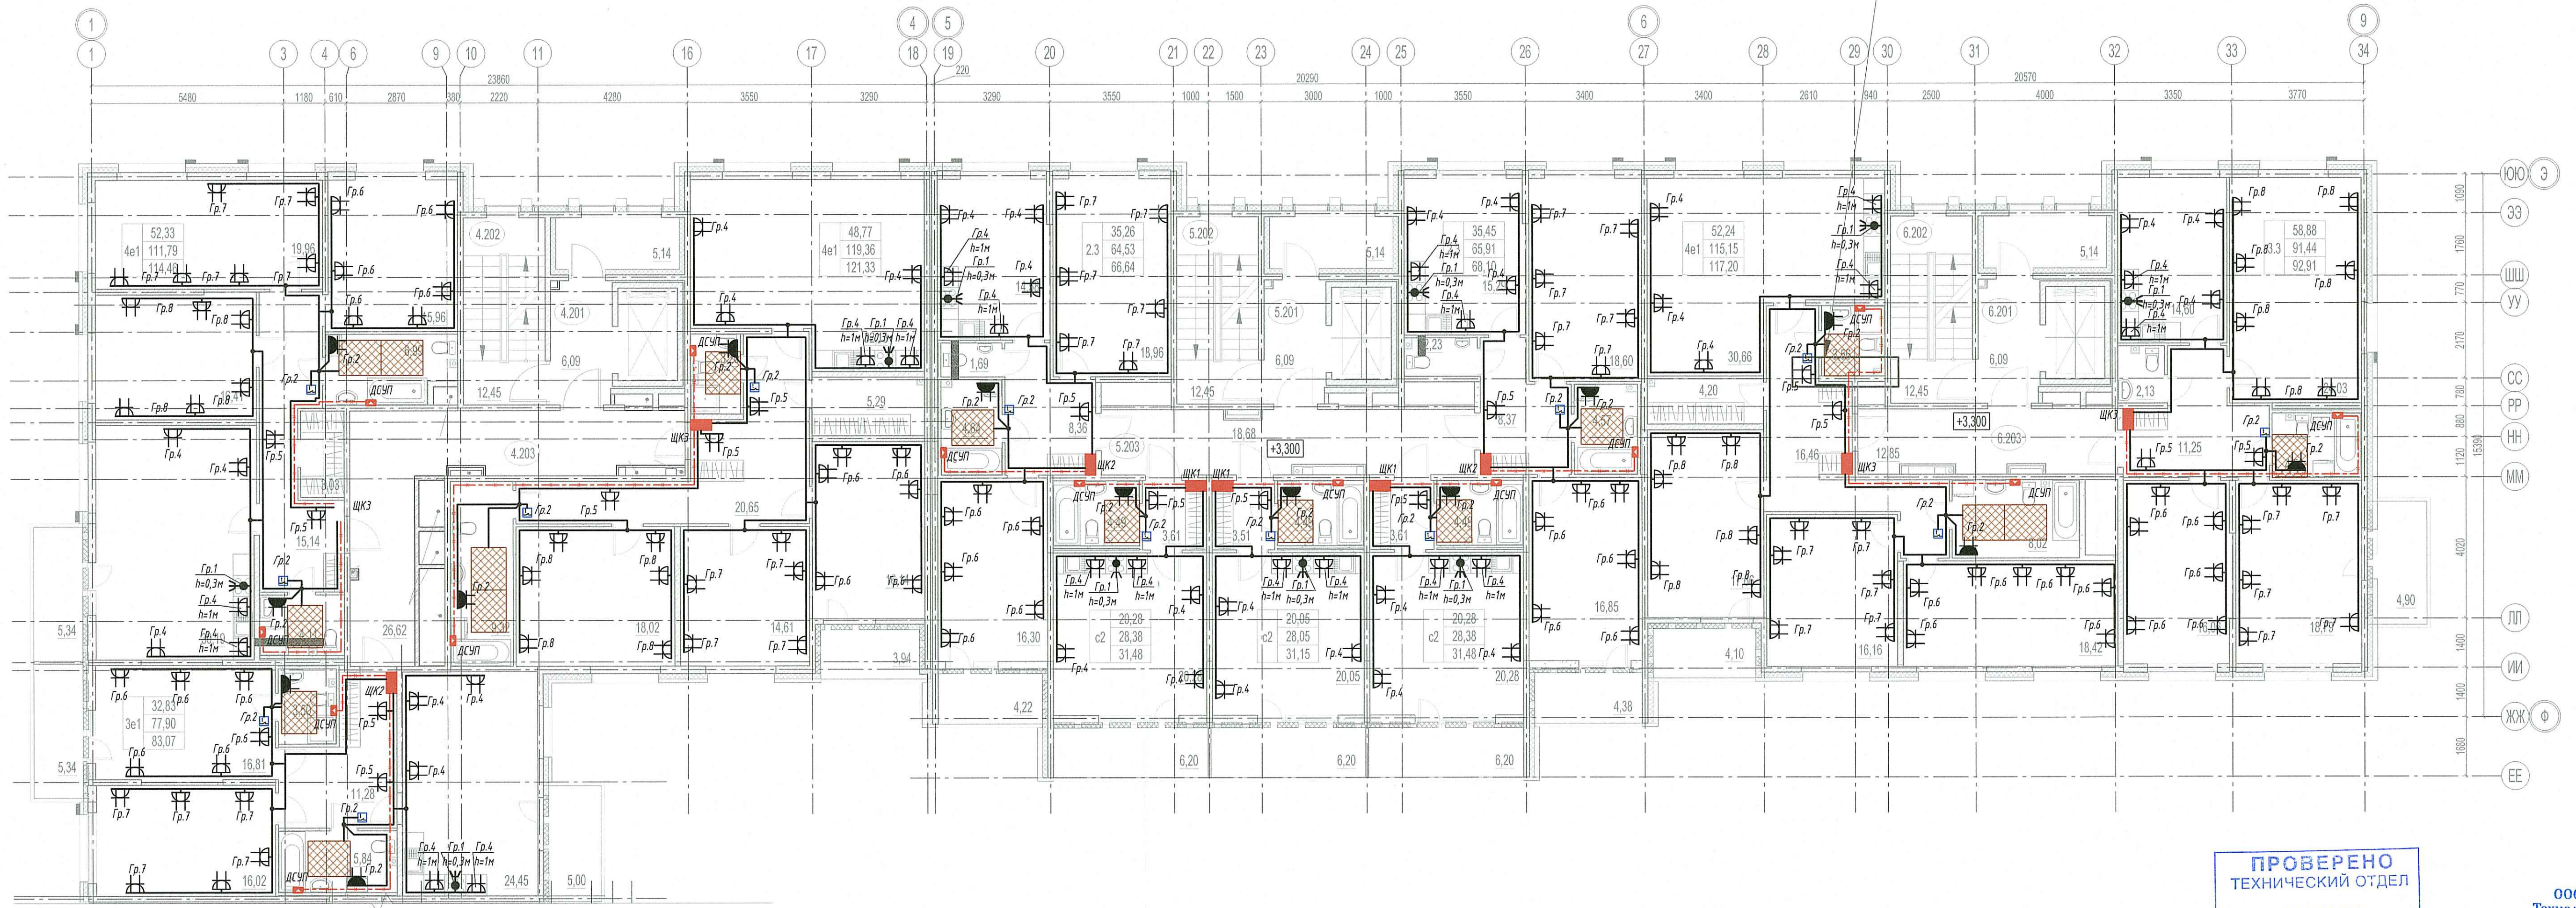

ПРОВЕРЕНО
ТЕХНИЧЕСКИЙ ОТДЕЛ
23 ИЮЛ 2020
сотрудник ТО *[Signature]*

ООО «Информационные
Технологии и Коммуникации»
В производство работ
24 ИЮН 2020
[Signature]
должность подпись

- ЩК2 - Щит распределительный квартирный (высота установки 1,8м верх щита)
- Клемный блок 5x4мм (для плит в квартирах площадью более 50м²), 3x6 (для плит в квартирах площадью не более 50м²) 32А, 220В, IP20. Высота установки 1м от уровня чистого пола, если не указано иначе
- Розетка двухштырьная скрытой установки с заземляющим контактом IP44. Высота установки 1м от уровня чистого пола, если не указано иначе
- Розетка двухштырьная скрытой установки с заземляющим контактом. Высота установки 0,3м от уровня чистого пола, если не указано иначе
- Коробка уравнивания потенциалов с шиной
- Термостат (высота установки 0,3м от уровня чистого пола)
- Навеснойный мат

1. Шпательный разрез для эл. плиты установить на высоте 0,3 м от чистого пола
2. Шпательные розетки в кухне для подключения настольного кухонного оборудования установить на высоте 1,0 м от чистого пола
3. Остальные шпательные розетки в кухне установить на высоте 0,3 м от чистого пола
4. Термостат для теплого пола установить на высоте 0,3 м от чистого пола
5. В данных контахх шпательные розетки в испонении IP44 для подключения стиральной машины установить на высоте 1,0 м от чистого пола
6. В остальных помещениях шпательные розетки установить на высоте 0,3 м от чистого пола
7. Распределительные коробки установить на расстоянии 150 мм от потолка, установка их на потолок недоступна
8. Прокладку провода 1x2,5мм² от шины ДСУП до оборудования произвести в трубе ПВХ Ø25мм, обеспечить нек. защиту (п. 1.7.127 ПУЭ)

03-2017-БС66-1-30М					
4	-	Зан.	-	11.19	Многоэтажная жилая застройка (линей комплекс со встроенными помещениями, подвешенными административными, ДОО) по адресу: г. Санкт-Петербург, Большой Сампсониевский проспект (кад. номер участка 78.36.0005016.1309)
Изм.	Кол. уч.	Лист	№ Док.	Подпись	Дата
Разраб.	Говор	-	-	11.19	Внутреннее электрооборудование и электроосвещение
Проверил	Баринштейн	-	-	11.19	Корпус 1
ГИП	Суслов	-	-	11.19	Р
Начитр.	Чащина	11.19	-	-	План розеточной сети квартир. 2 этаж. Секции 4, 5, 6



Специализация
Лист в плане
Взам. инв. №
Инд. № табл.