


секция 1.4

секция 1.5

секция 1.6

изменение от 2018_10_09 по заданию инженеров

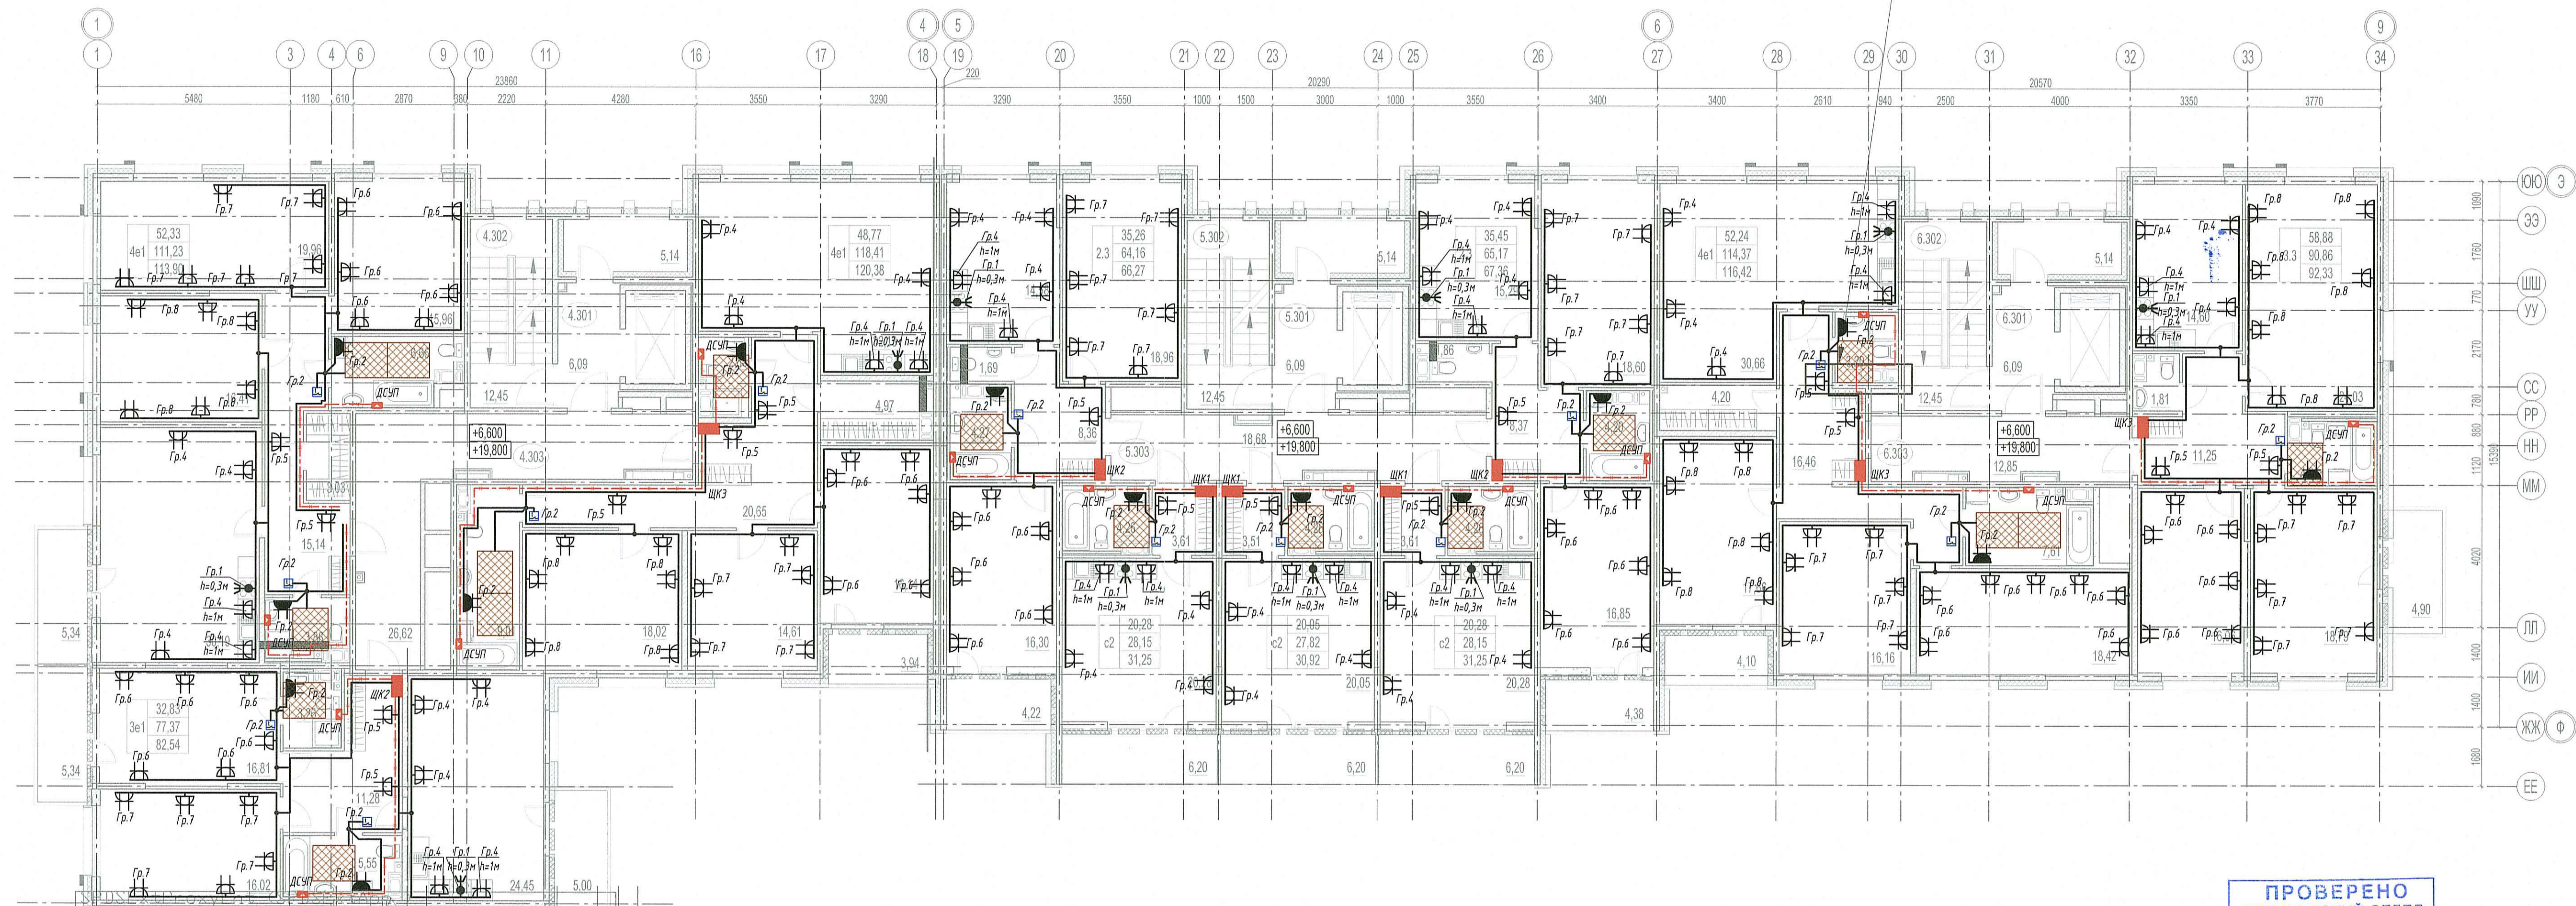

**ПРОВЕРЕН ОТДЕЛ
ТЕХНИЧЕСКОГО**
23 ИЮЛ 2020
сотрудник ТО

- ШК2 - Щит распределительный квартирный (высота установки 1,8м верх щита)
- Клемный блок 5x4мм (для плит в квартирах площадью более 50м²), 3x6 (для плит в квартирах площадью не более 50м²) 32А, 220В, IP20. Высота установки 1м от уровня чистого пола, если не указано иначе
- Розетка двухместная скрытой установки с заземляющим контактом IP44 высота установки 1м от уровня чистого пола, если не указано иначе
- Розетка двухместная скрытой установки с заземляющим контактом высота установки 0,3м от уровня чистого пола, если не указано иначе
- Коробка уравнивания потенциалов с шиной
- Термостат (высота установки 0,3м от уровня чистого пола)
- Нагревательный мат

ООО «Информационные
Технологии и Коммуникации»
В производстве работ
24 ИЮЛ 2020
подпись

1. Штепсельный разъем для эл. плиты установить на высоте 0,3 м от чистого пола
2. Штепсельные розетки в кухне для подключения настольного кухонного оборудования установить на высоте 1,0 м от чистого пола
3. Остальные штепсельные розетки в кухне установить на высоте 0,3 м от чистого пола
4. Термостат для теплого пола установить на высоте 0,3 м от чистого пола
5. В ванных комнатах штепсельные розетки в исполнении IP44 для подключения стиральной машины установить на высоте 1,0 м от чистого пола
6. В остальных помещениях штепсельные розетки установить на высоте 0,3 м от чистого пола
7. Распределительные коробки установить на расстоянии 150 мм от потолка, установка их на потолок недоступна
8. Прокладку провода 1x2,5мм² от шины ДСУП до оборудования произвести в трубе ПВХ Ø25мм, обеспечить мех. защиту (п. 1.7.127 ПУЭ)

				03-2017-БС66-1-30М		
				Мультиэтажная жилая застройка (жилой комплекс со встроенными помещениями, подземными административными, ДОО) по адресу: г. Санкт-Петербург,		
				Большой Санктпетровский проспект (кад. номер участка 78.36.0005016.1309)		
Изм.	Кол. уч.	Лист	№ Док.	Подпись	Дата	
Разраб.	Говор				11.19	
Проверил	Барышев				11.19	
ГИП	Суслов				11.19	
Исполн.	Чащина				11.19	
				План разводки сети квартир. 3-5 этаж. Секции 4, 5, 6		
				Инженерный центр NOVATON ООО "Новатон"		

Создатель
Векст. код №
Лист и общее
Имя. И. Имя