


секция 1.4

секция 1.5

секция 1.6

изменение от 2018_10_09 по заданию инженеров

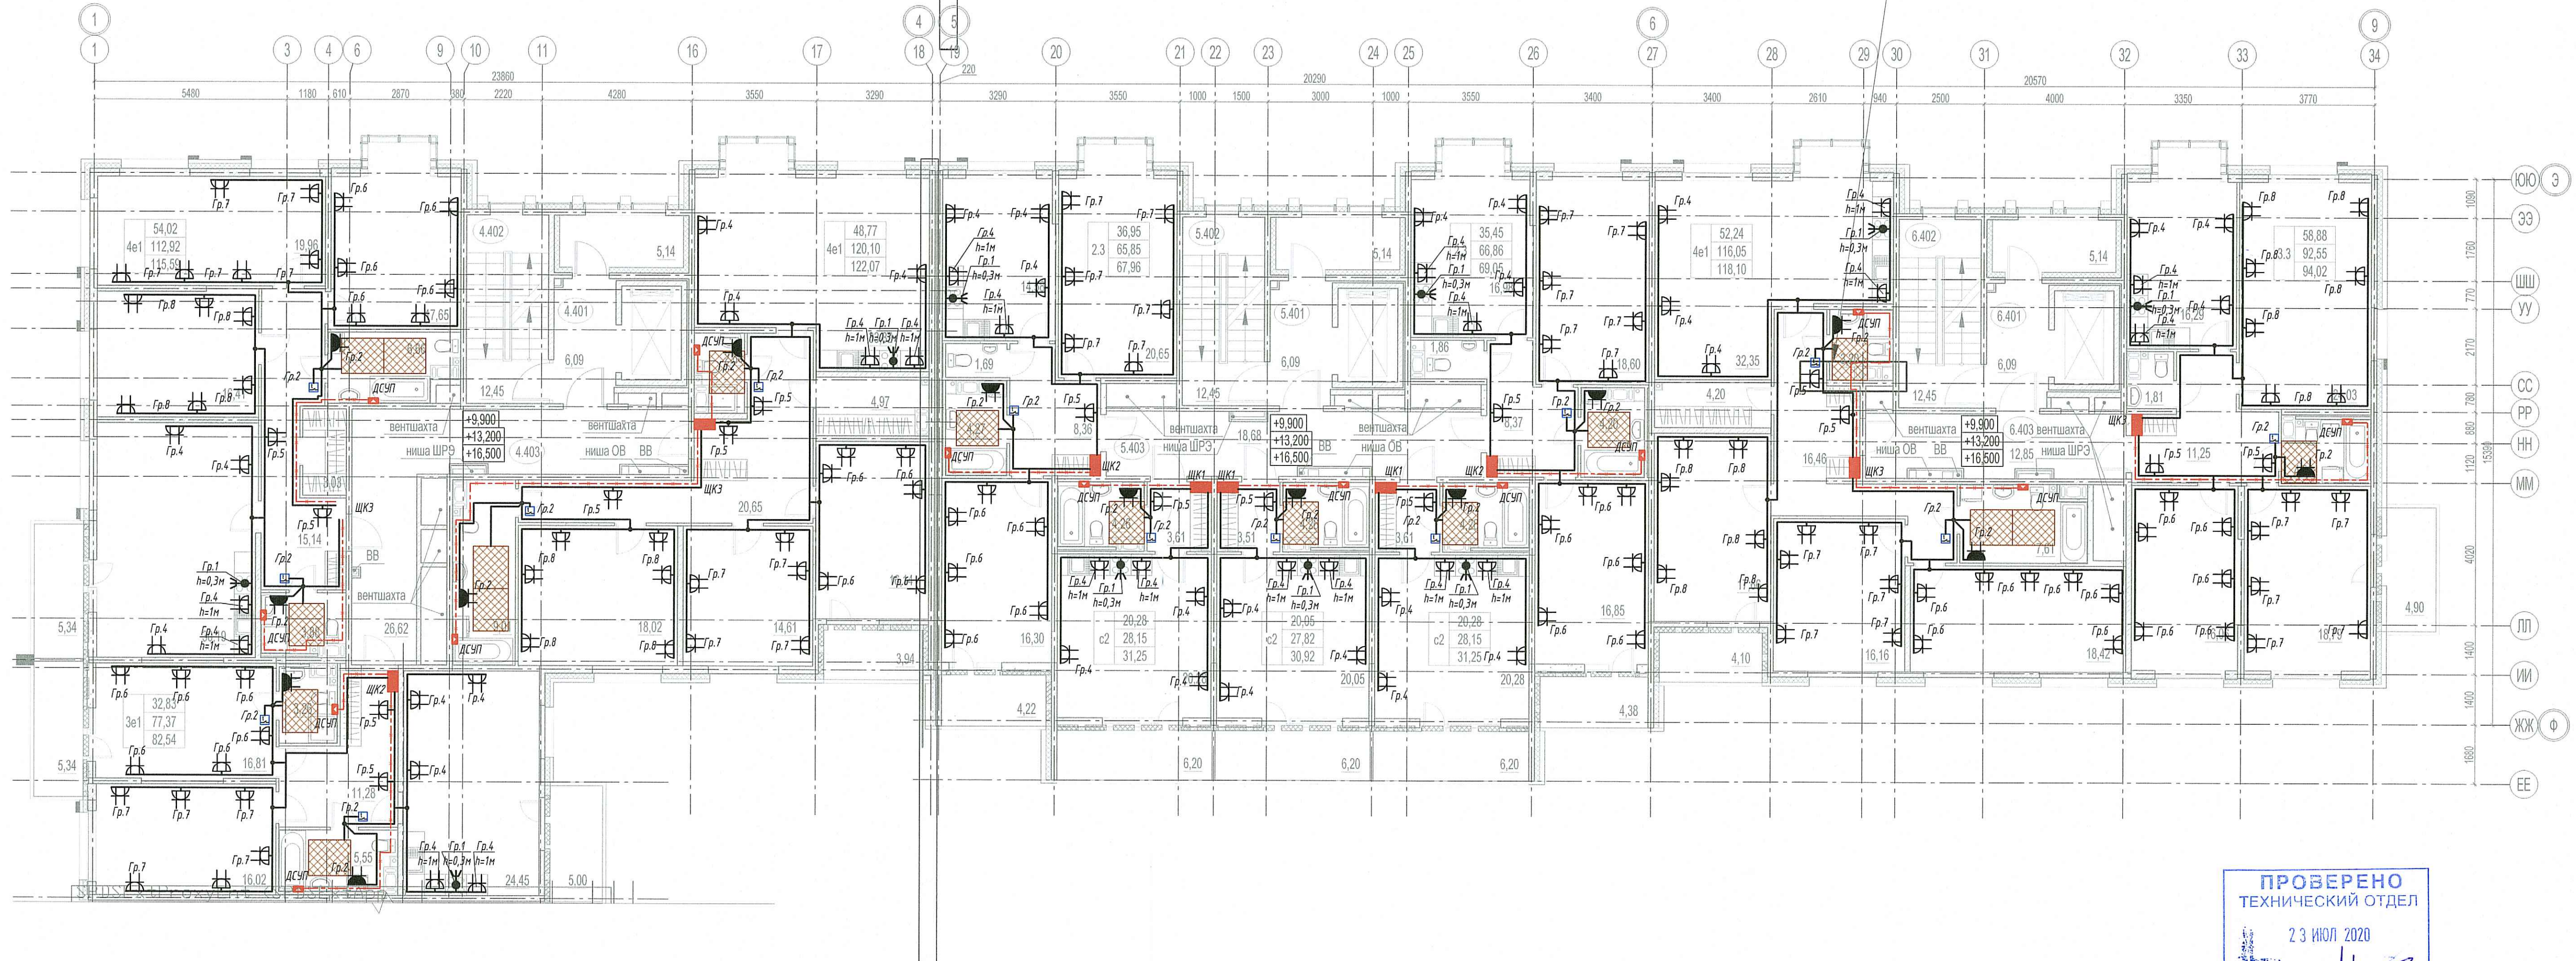

ПРОВЕРЕНО
ТЕХНИЧЕСКИЙ ОТДЕЛ
 23 ИЮЛ 2020
 сотрудник ТО *[Signature]*

- ЩИТ распределительный квартирный (высота установки 1,8м верх щита)
- Клееный блок 5x4мм (для плит в квартирах площадь более 50м²), 3x6 (для плит в квартирах площадь не более 50м²) 32А, 220В, IP20. Высота установки 1м от уровня чистого пола, если не указано иначе
- Розетка двухместная скрытая установки с заземляющим контактом IP44. Высота установки 1м от уровня чистого пола, если не указано иначе
- Розетка двухместная скрытая установки с заземляющим контактом. Высота установки 0,3м от уровня чистого пола, если не указано иначе
- Коробка уравнивания потенциалов с шиной
- Термостат (высота установки 0,3м от уровня чистого пола)
- Нагревательный мат

ООО «Информационные
 Технологии и Коммуникации»
 В производстве работ
 24 ИЮЛ 2020
[Signature]
 должность подпись

1. Штепсельный разъем для эл. плиты установить на высоте 0,3 м от чистого пола
2. Штепсельные розетки в кухне для подключения настольного кухонного оборудования установить на высоте 1,0 м от чистого пола
3. Остальные штепсельные розетки в кухне установить на высоте 0,3 м от чистого пола
4. Термостат для теплого пола установить на высоте 0,3 м от чистого пола
5. В ванных комнатах штепсельные розетки IP44 для подключения стиральной машины установить на высоте 1,0 м от чистого пола
6. В остальных помещениях штепсельные розетки установить на высоте 0,3 м от чистого пола
7. Распределительные коробки установить на расстоянии 150 мм от потолка, установка их на потолок недопустима
8. Прокладку провода 1x2,5mm² от шины ДСУП до оборудования произвести в трубе ПВХ Ø25мм, обеспечить мех. защиту (п. 1.7.12? ПУЭ)

03-2017-БС66-1-30М			
Многоэтажная жилая застройка (жилой комплекс со встроенными помещениями, подземными автомашинками; ДОО) по адресу: г. Санкт-Петербург, Большой Сампсониевский проспект (кад. номер участка 78-36-005016-1309)			
Изм.	Кол. уч.	Лист	№ Док.
Разработчик	Годар	11.19	11.19
Проектировщик	Барышевский	11.19	11.19
ГИП	Суслов	11.19	11.19
Исполнитель	Чащина	11.19	11.19
Внутреннее электрооборудование и электроосвещение. Корпус 1			
План розеточной сети квартир. 6-8 этаж. Секции 4, 5, 6			
Страница	Лист	Листов	
P	72		

Составитель
 Взам. инж. №
 Лист и дата
 Инж. И. Подл.