
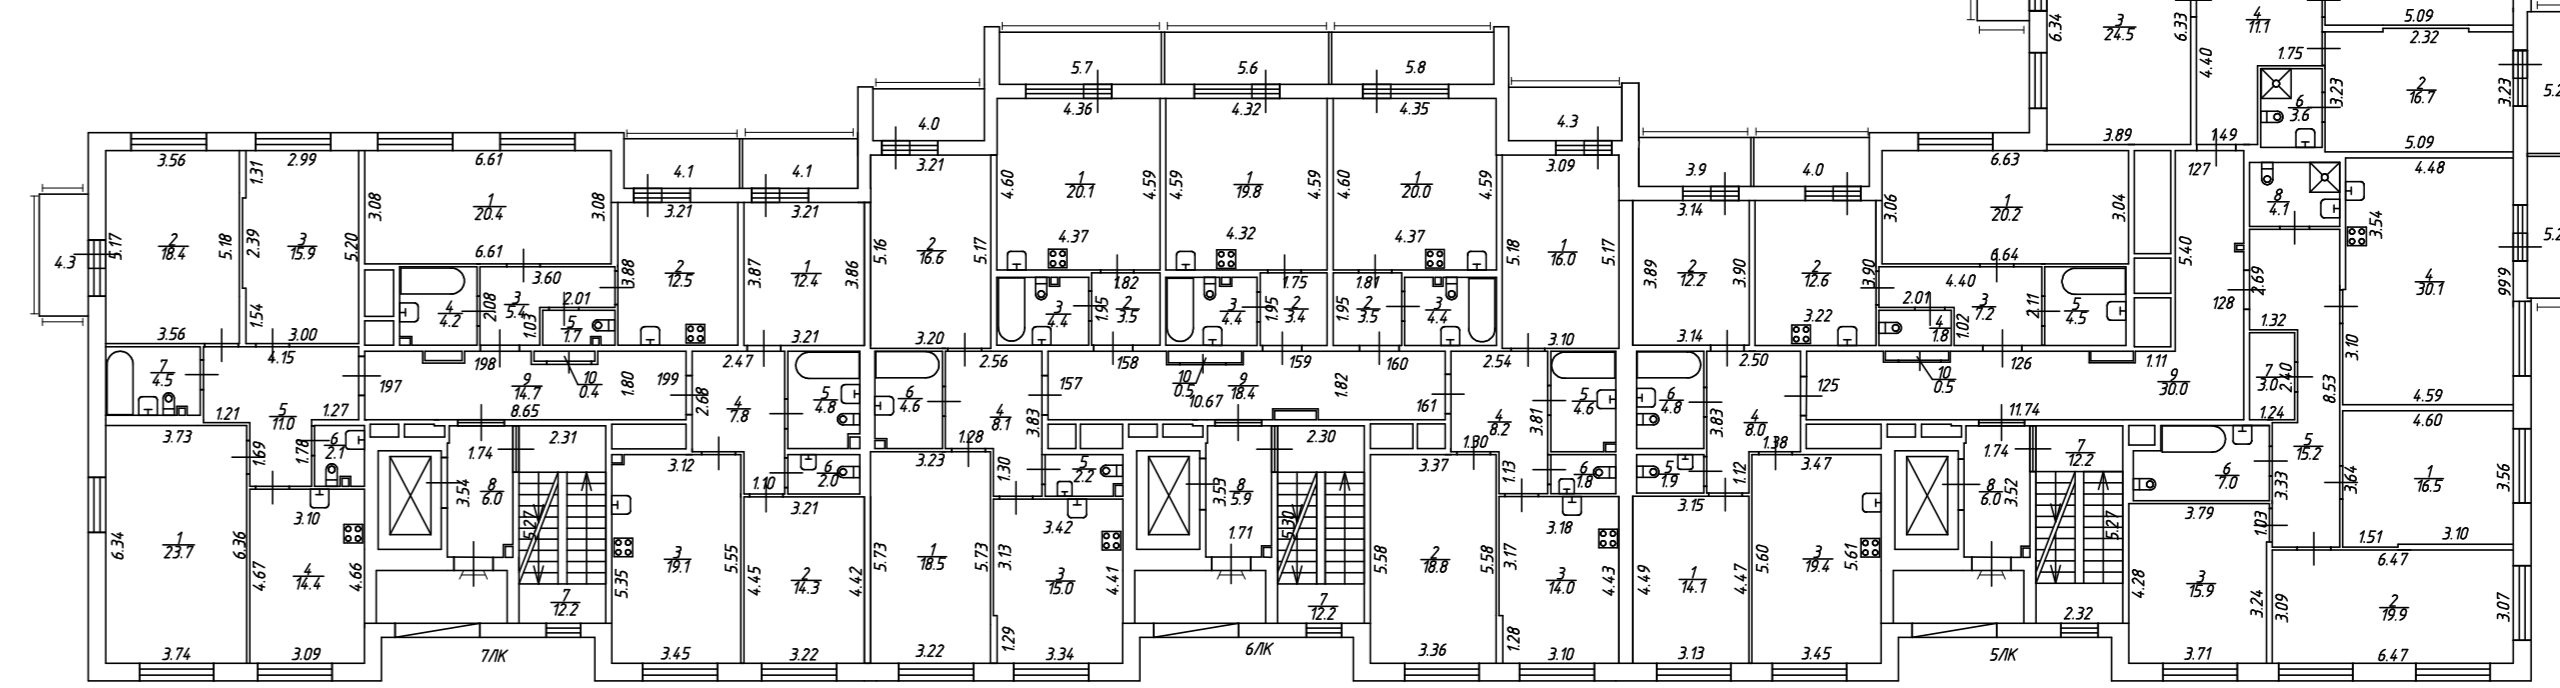
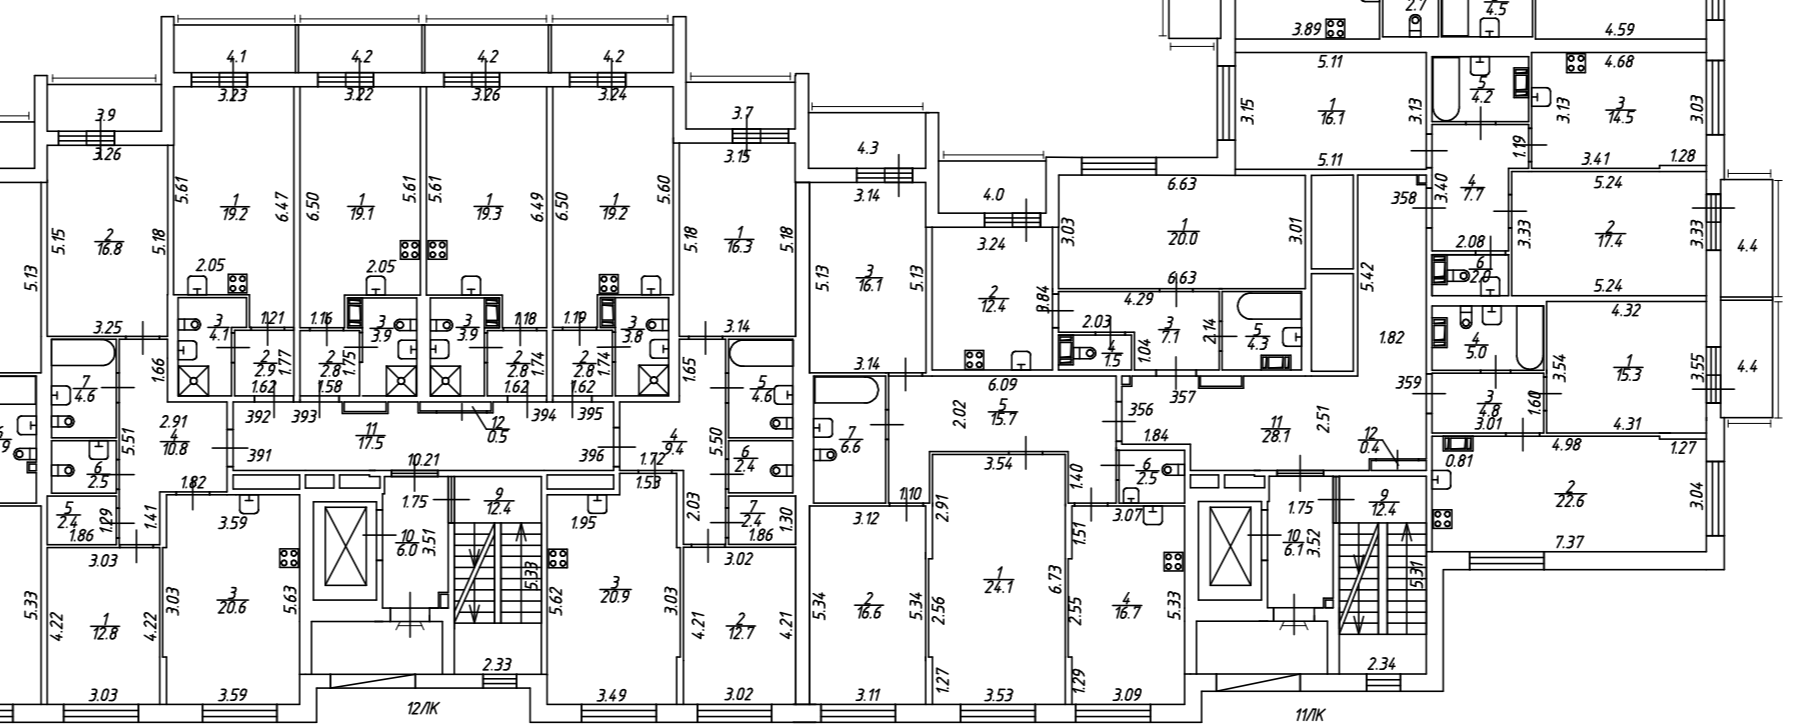
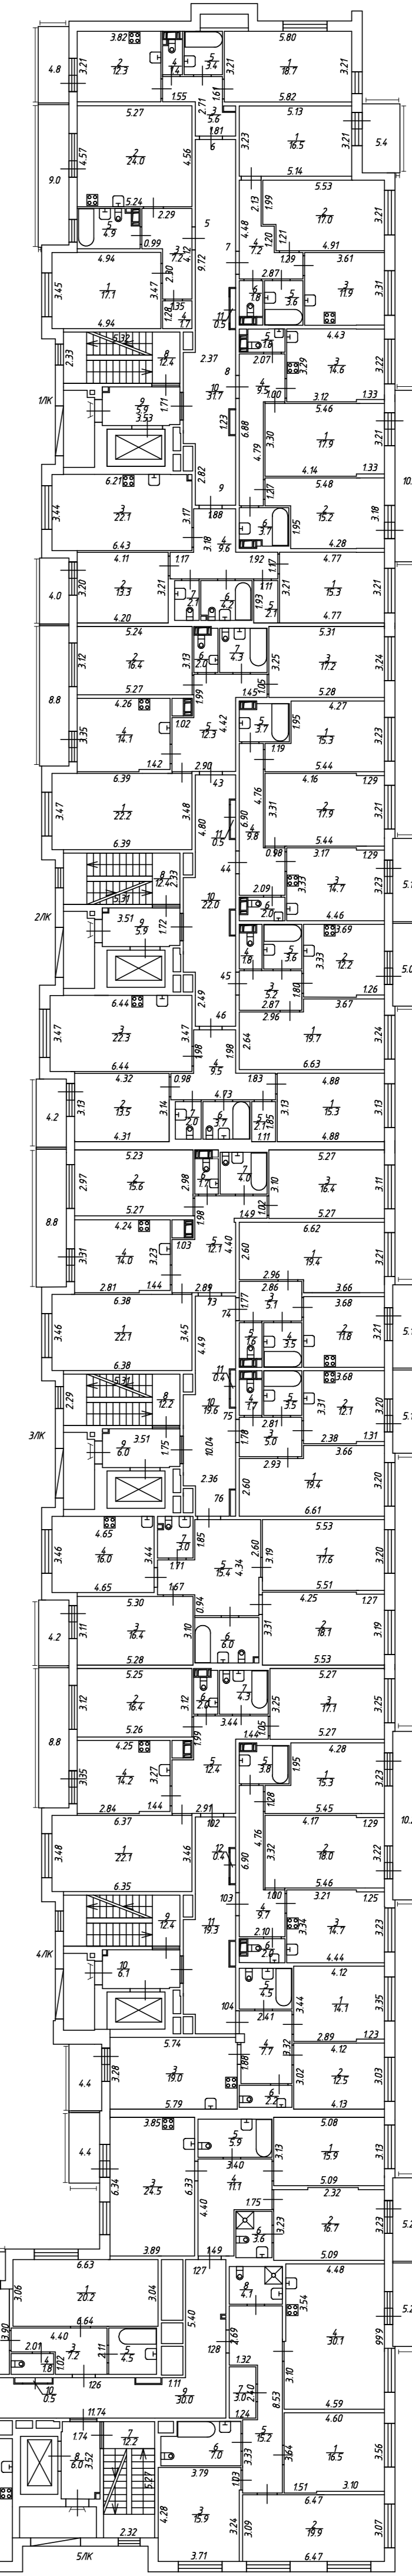
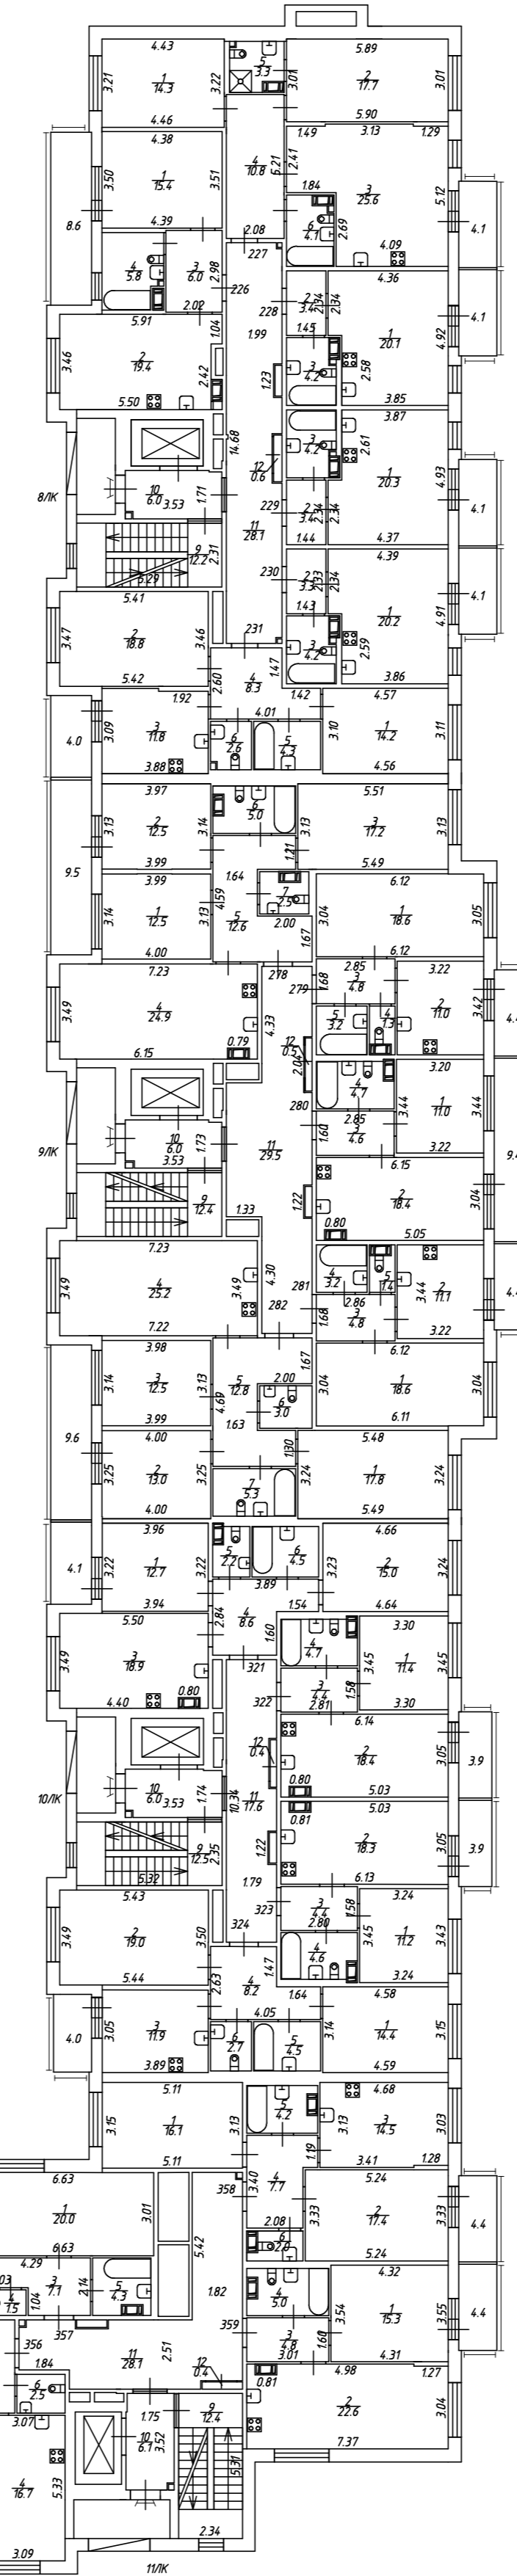
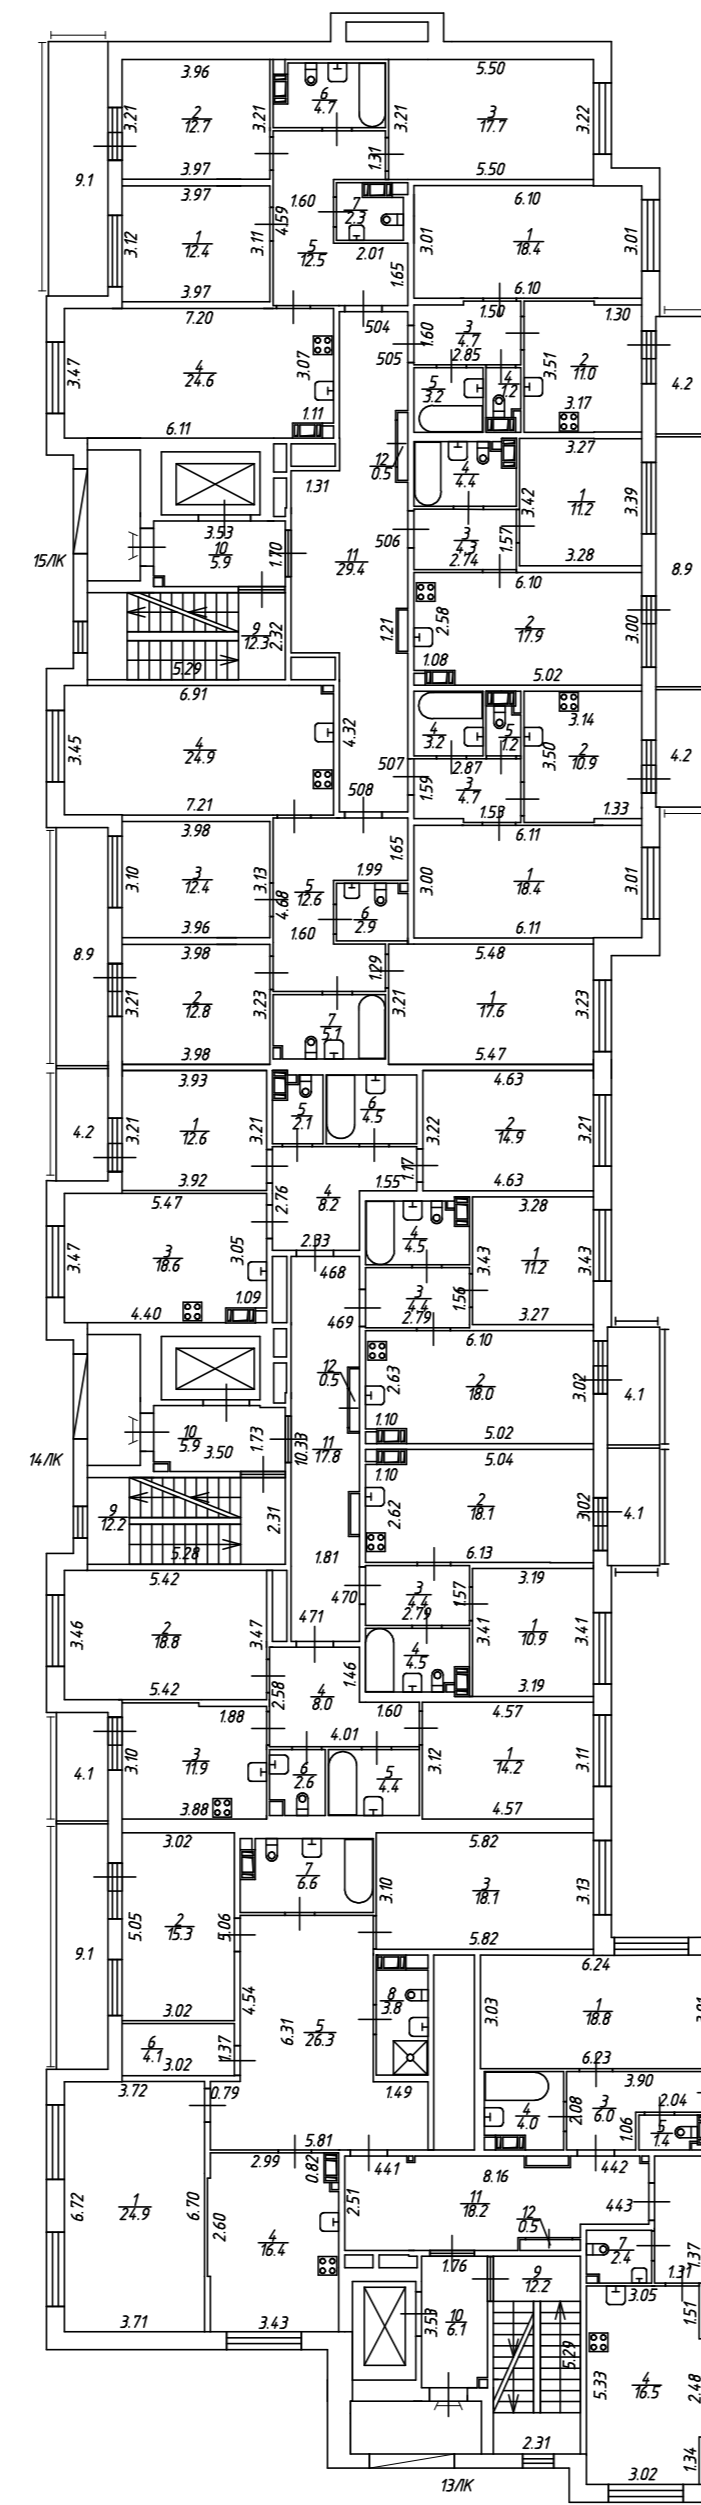


План 2 этажа
h = 3.08

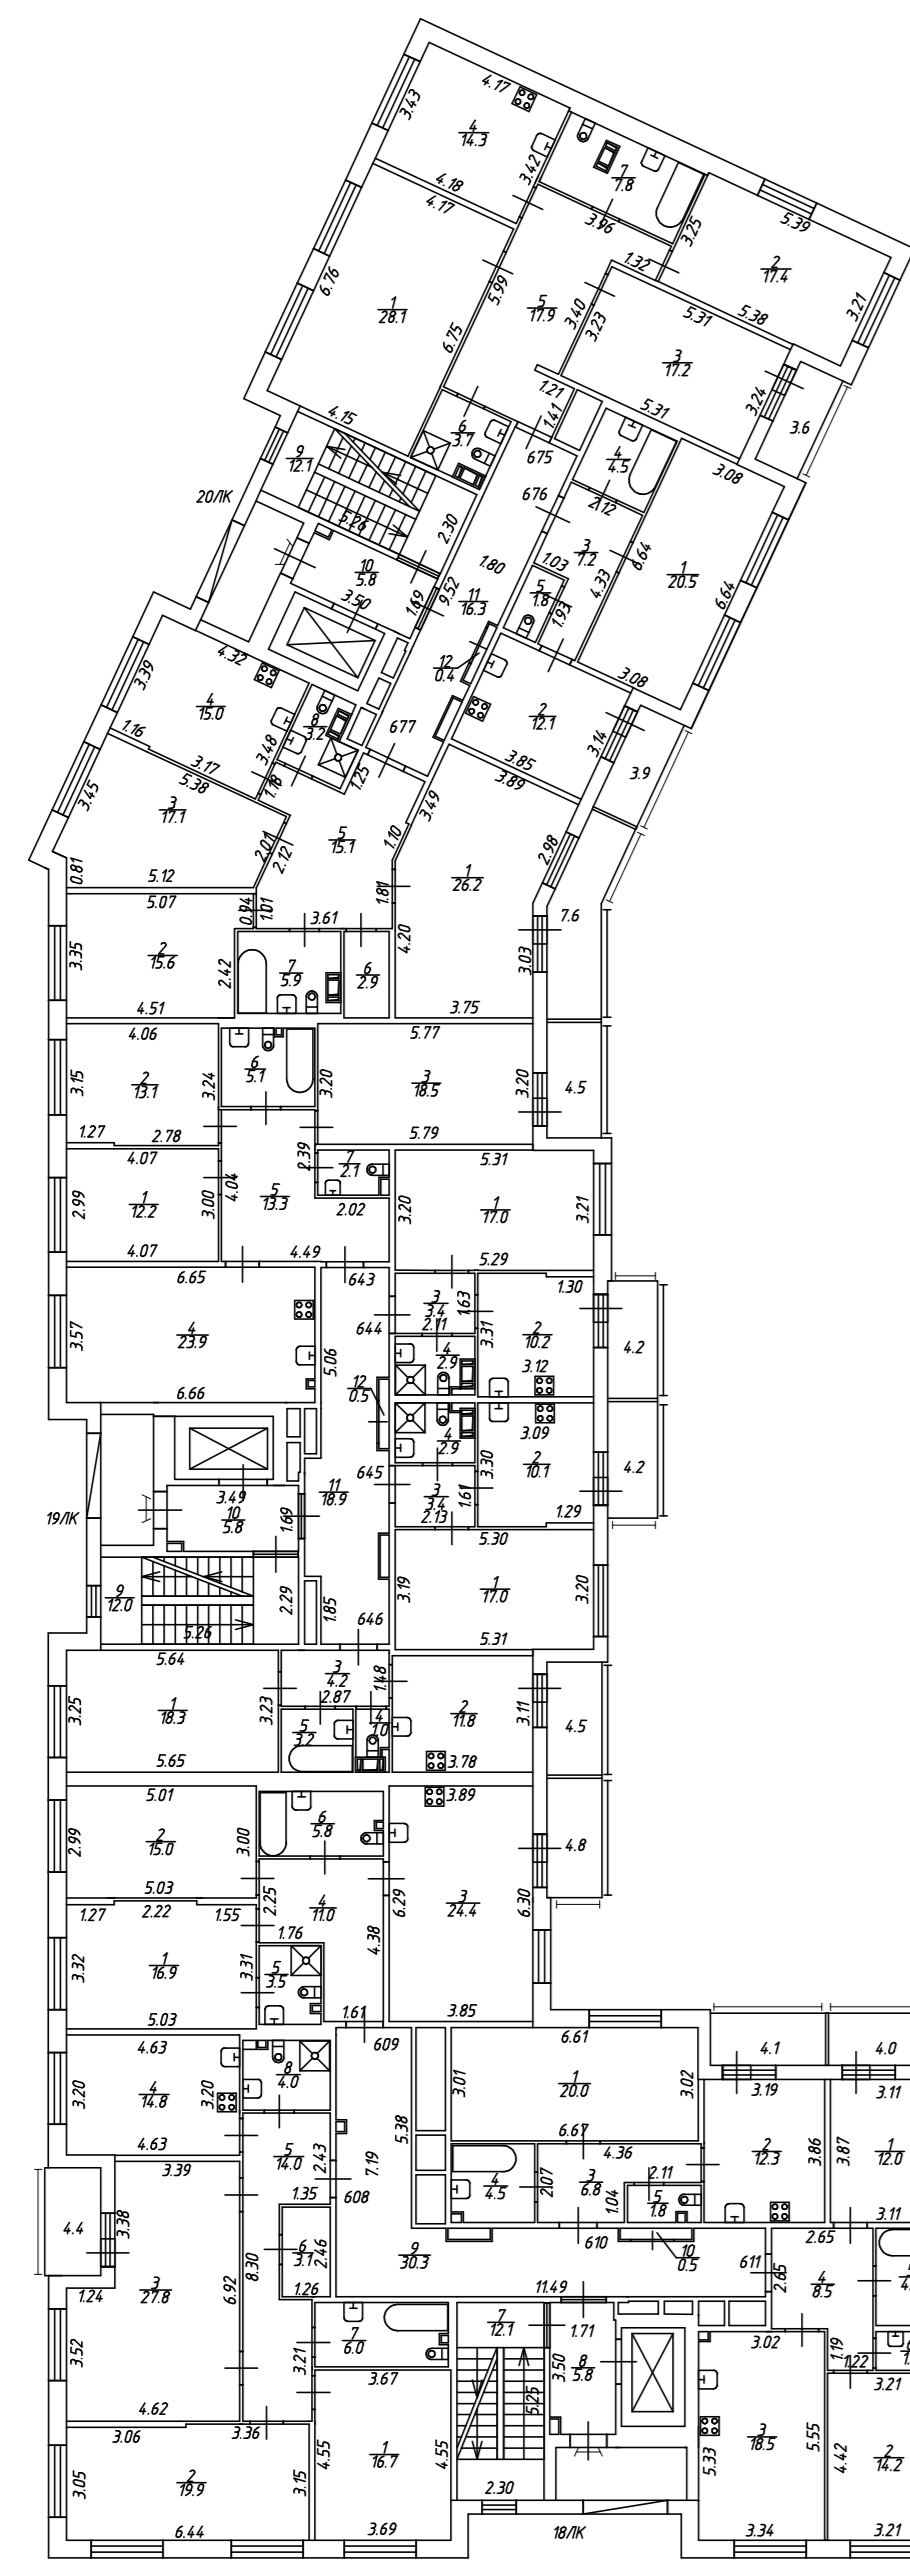

| | | |
|--|--|------------------|
| Общество с ограниченной ответственностью "КБ "Петербургская Недвижимость" | | Шифр 93/2021 |
| Дата 12.07.2021 | Должность Инженер | ФУО |
| 12.07.2021 | Директор филиала | Севарьянова Т.Г. |