
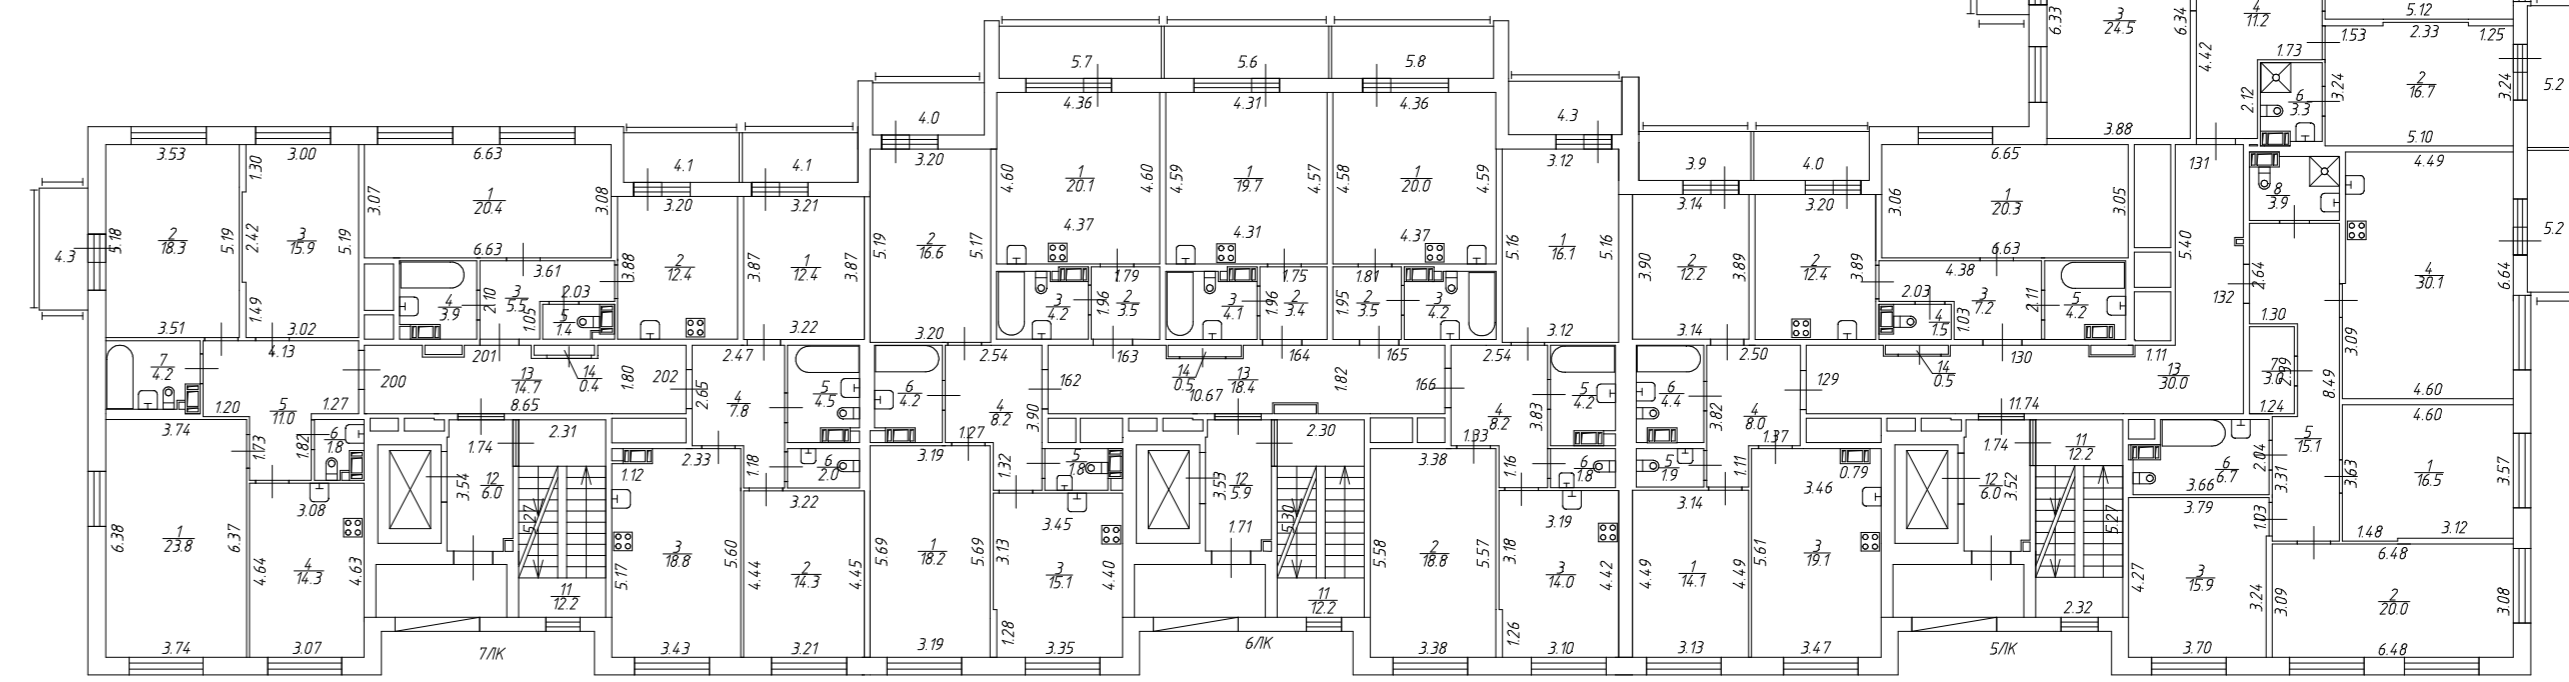
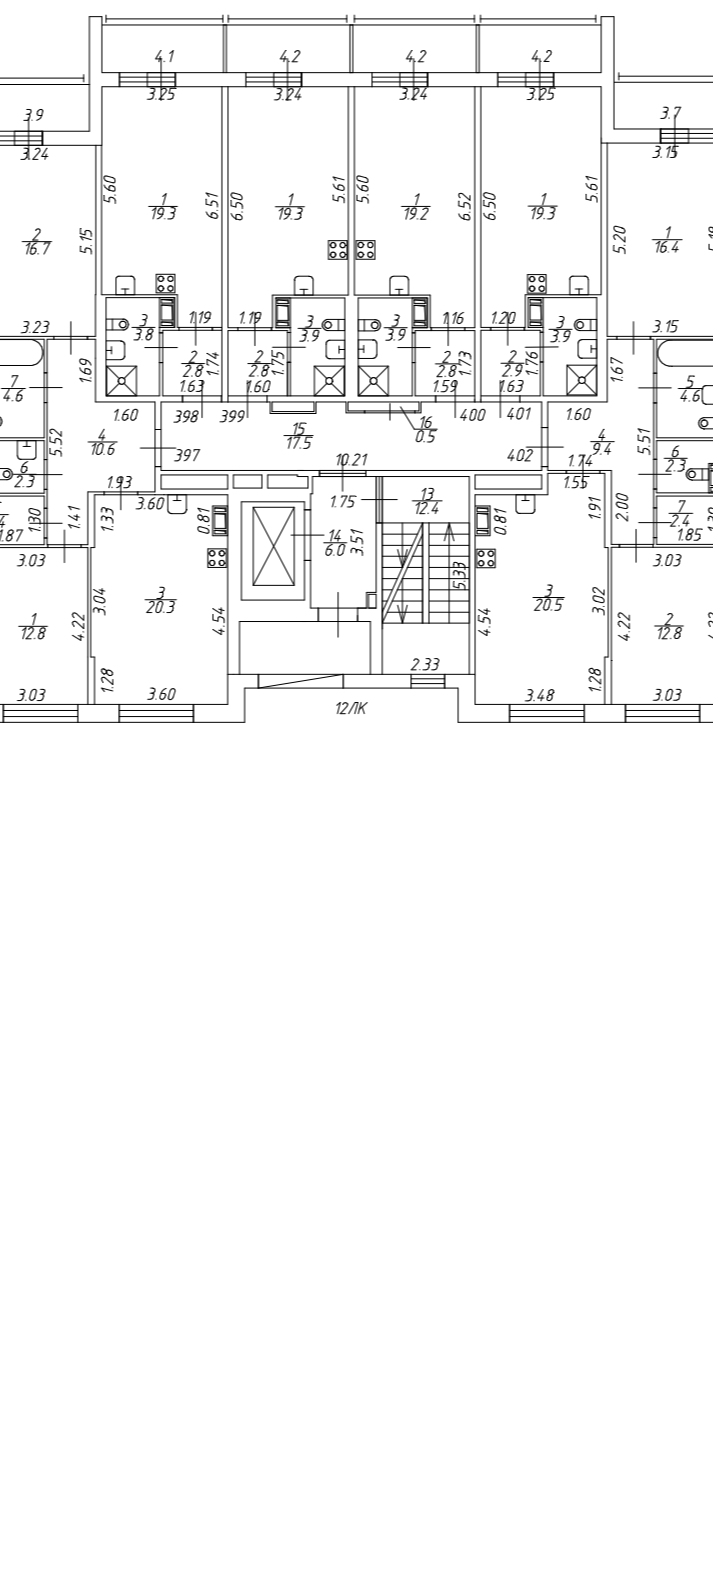
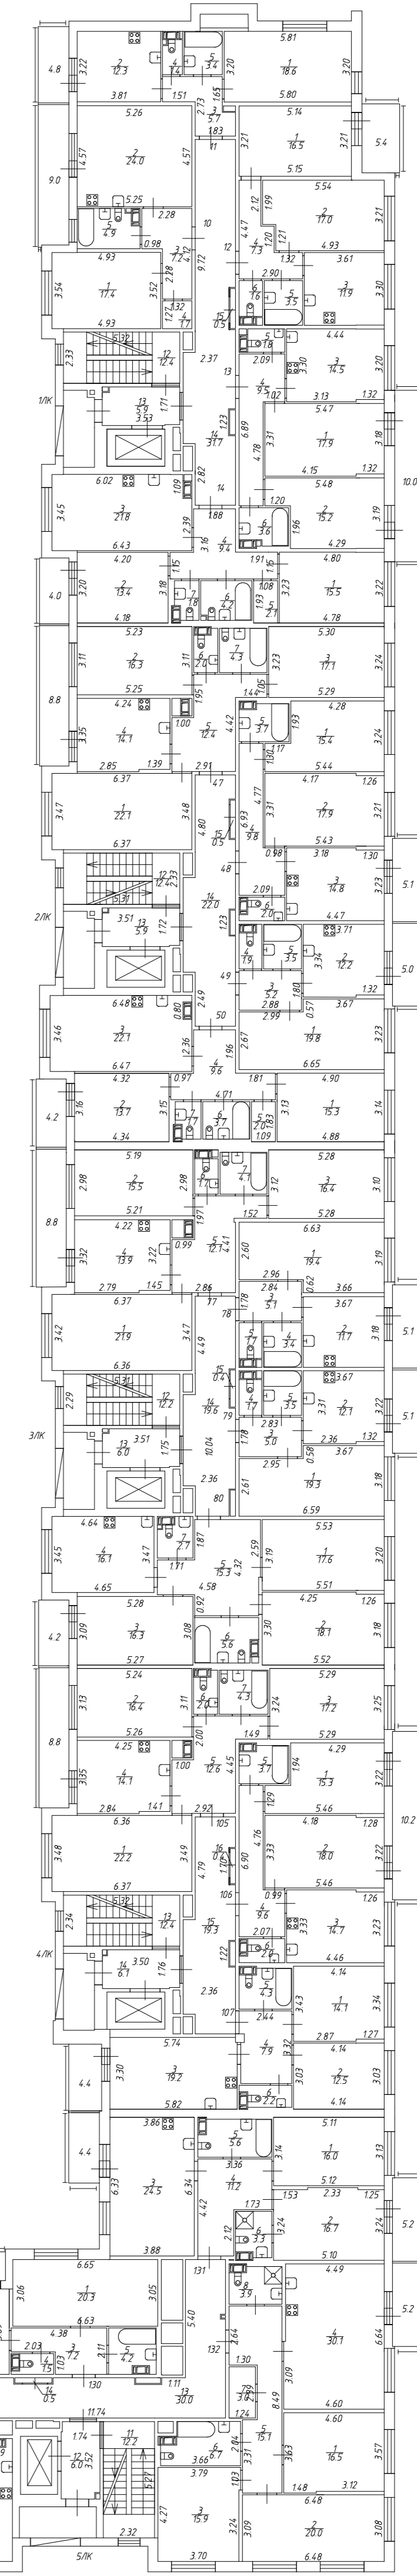
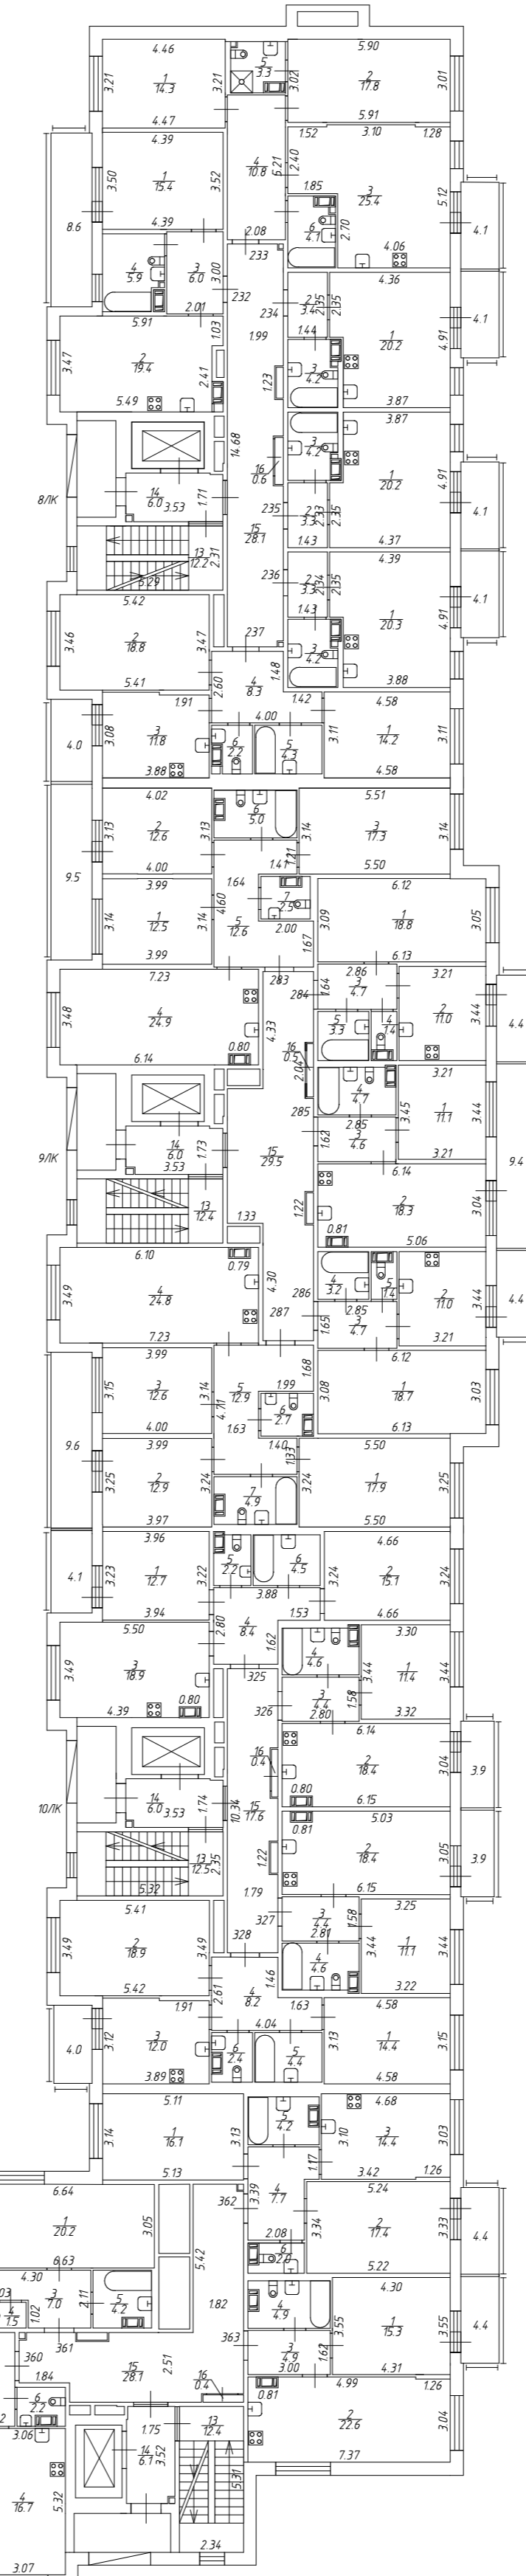
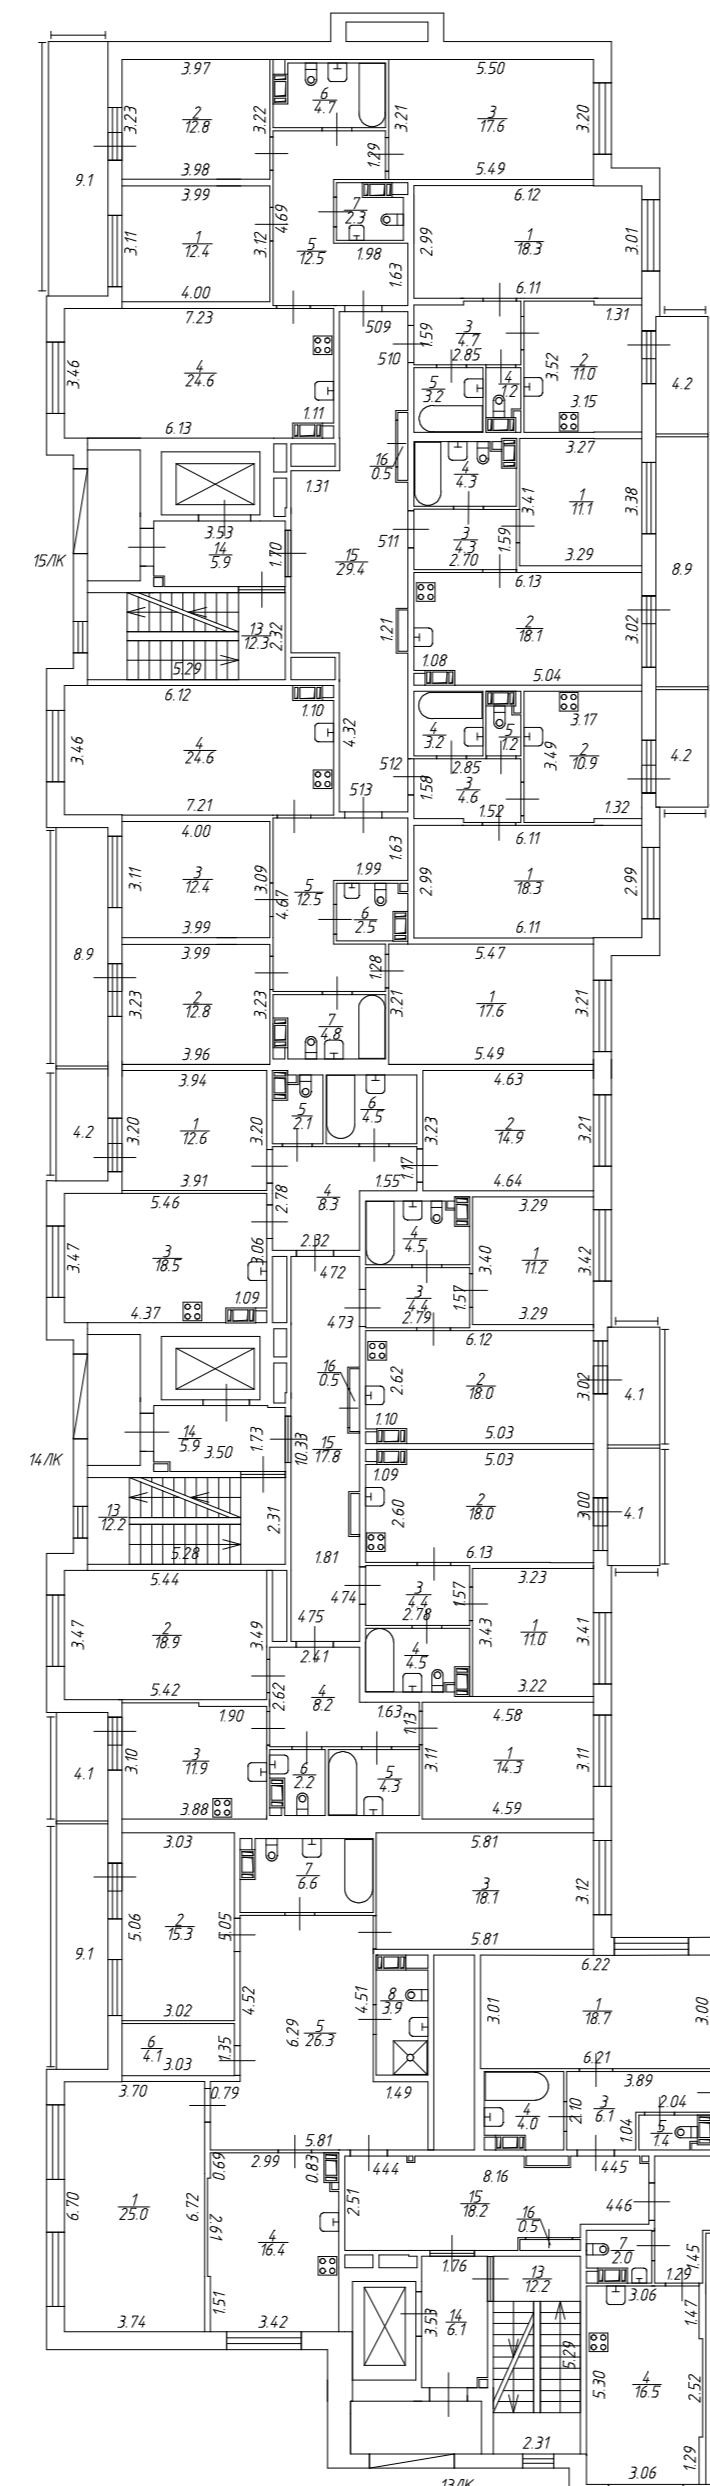


План 3 этажа
h = 309

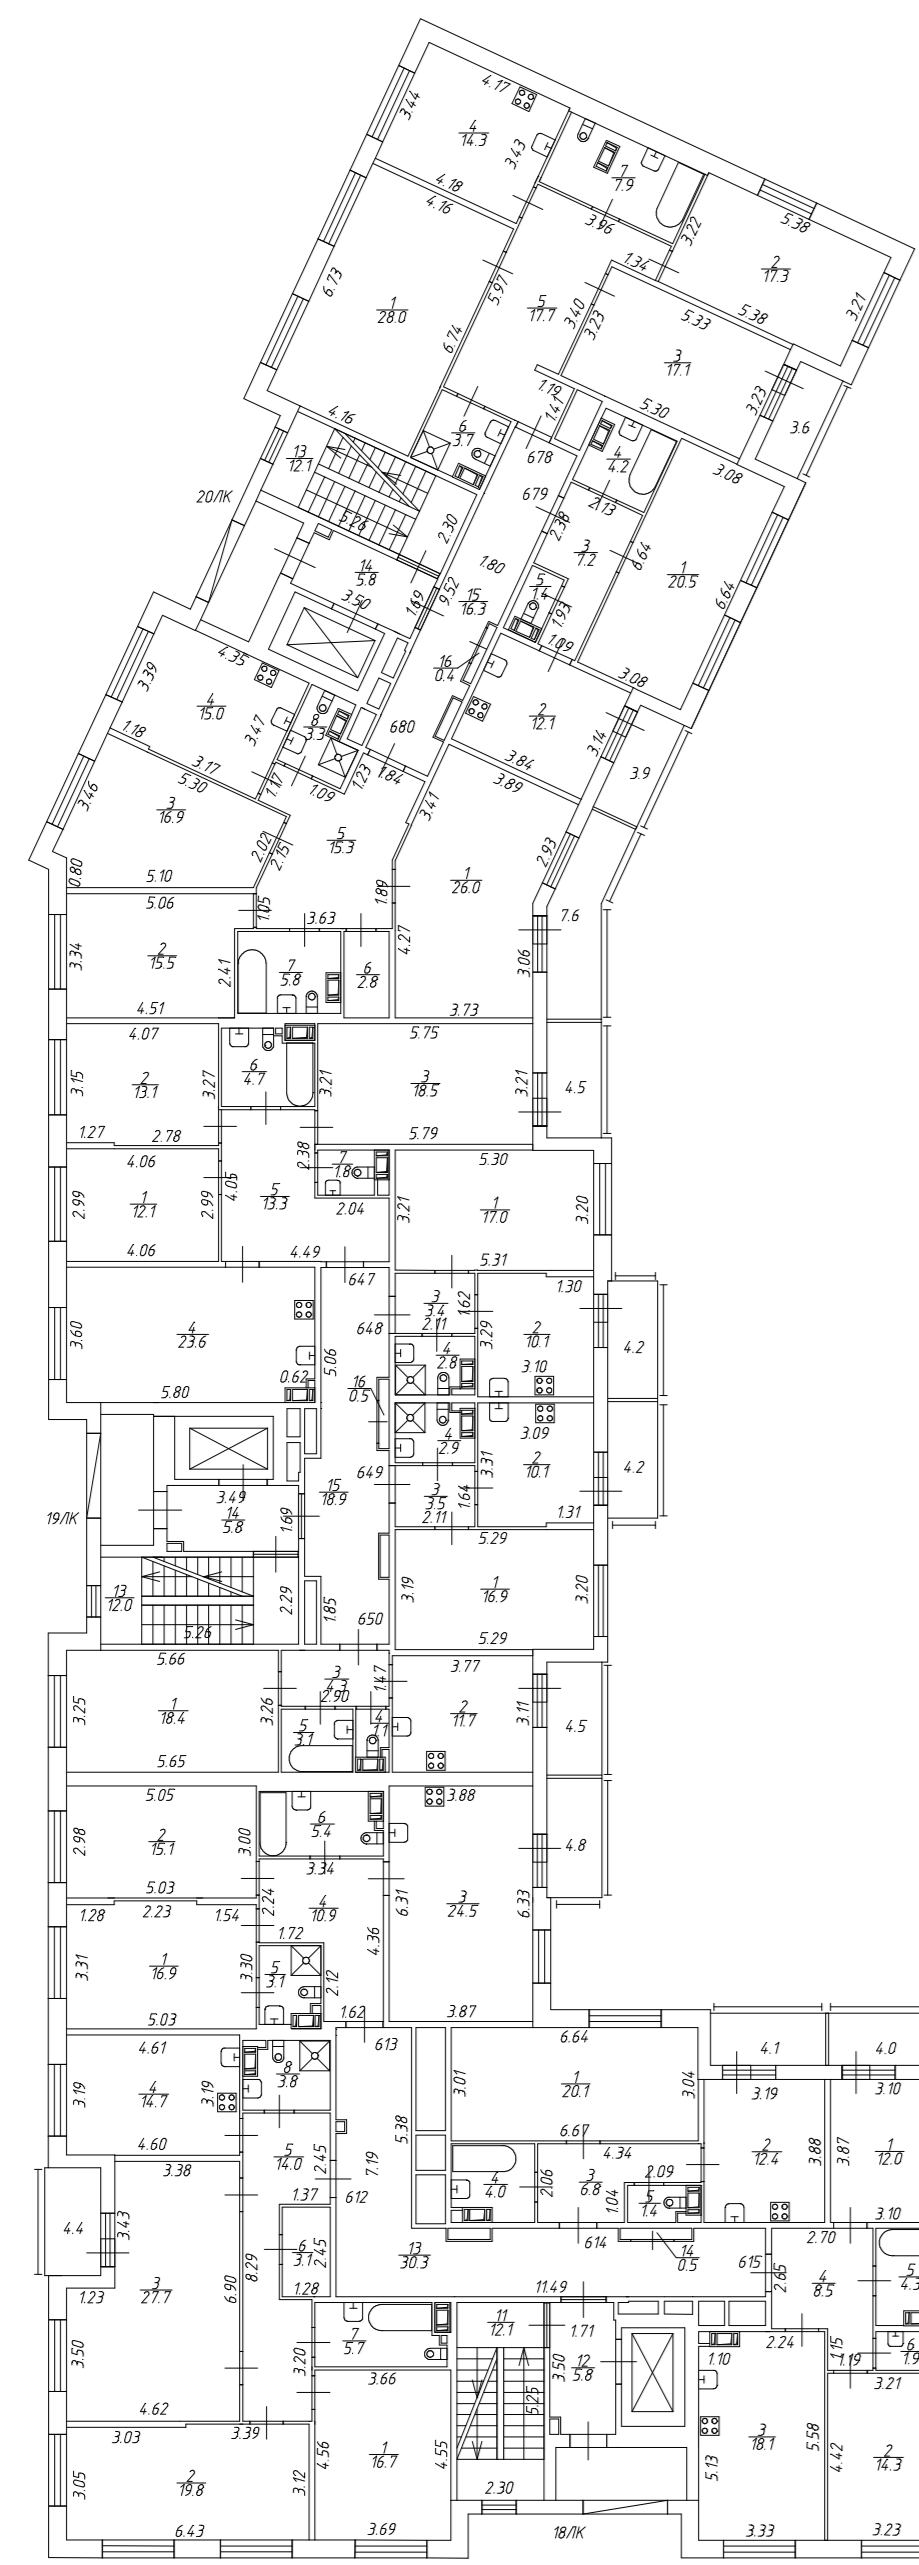

