

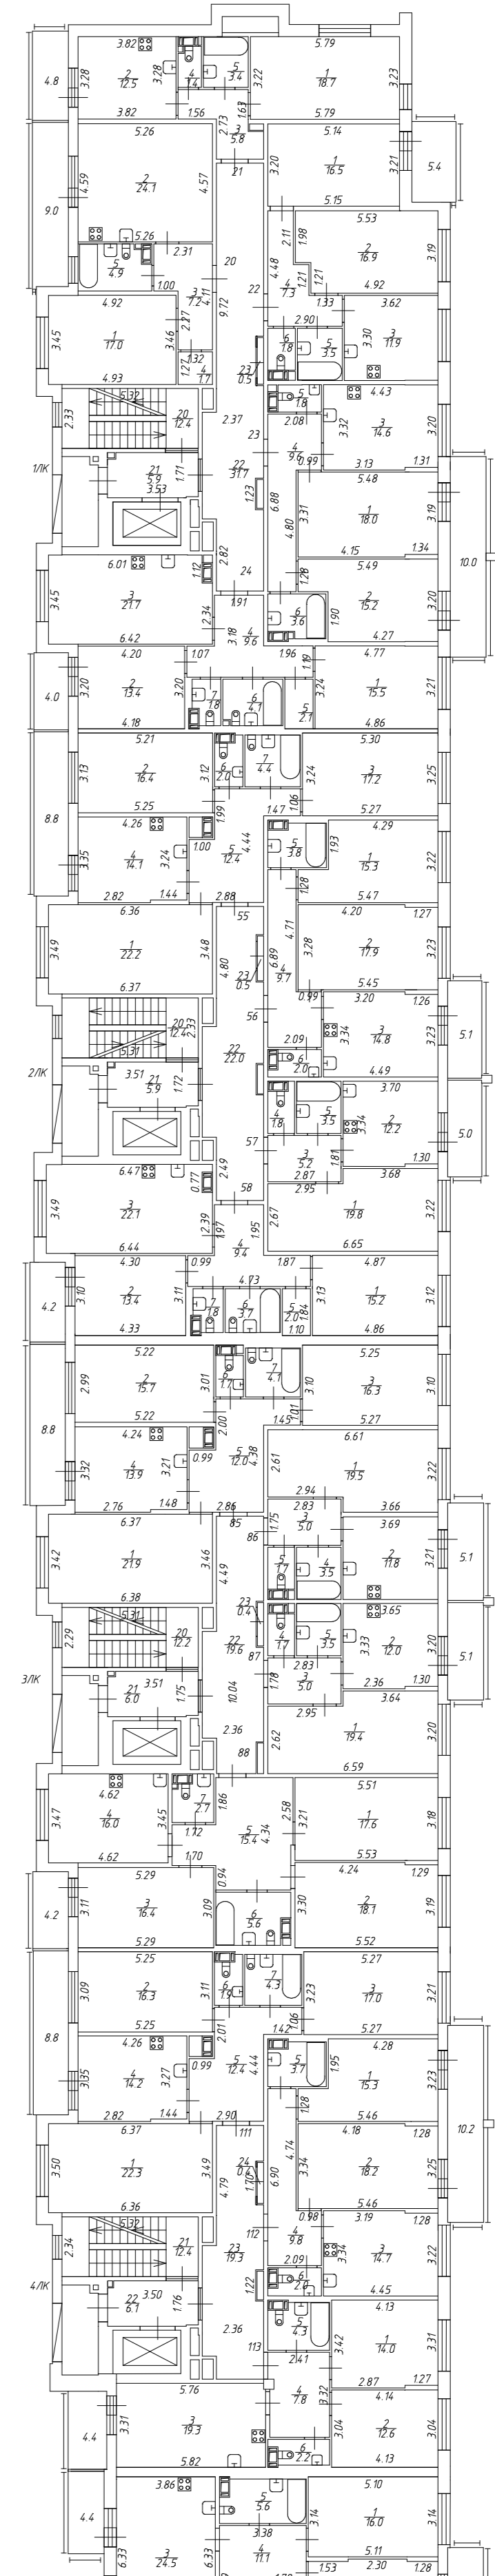
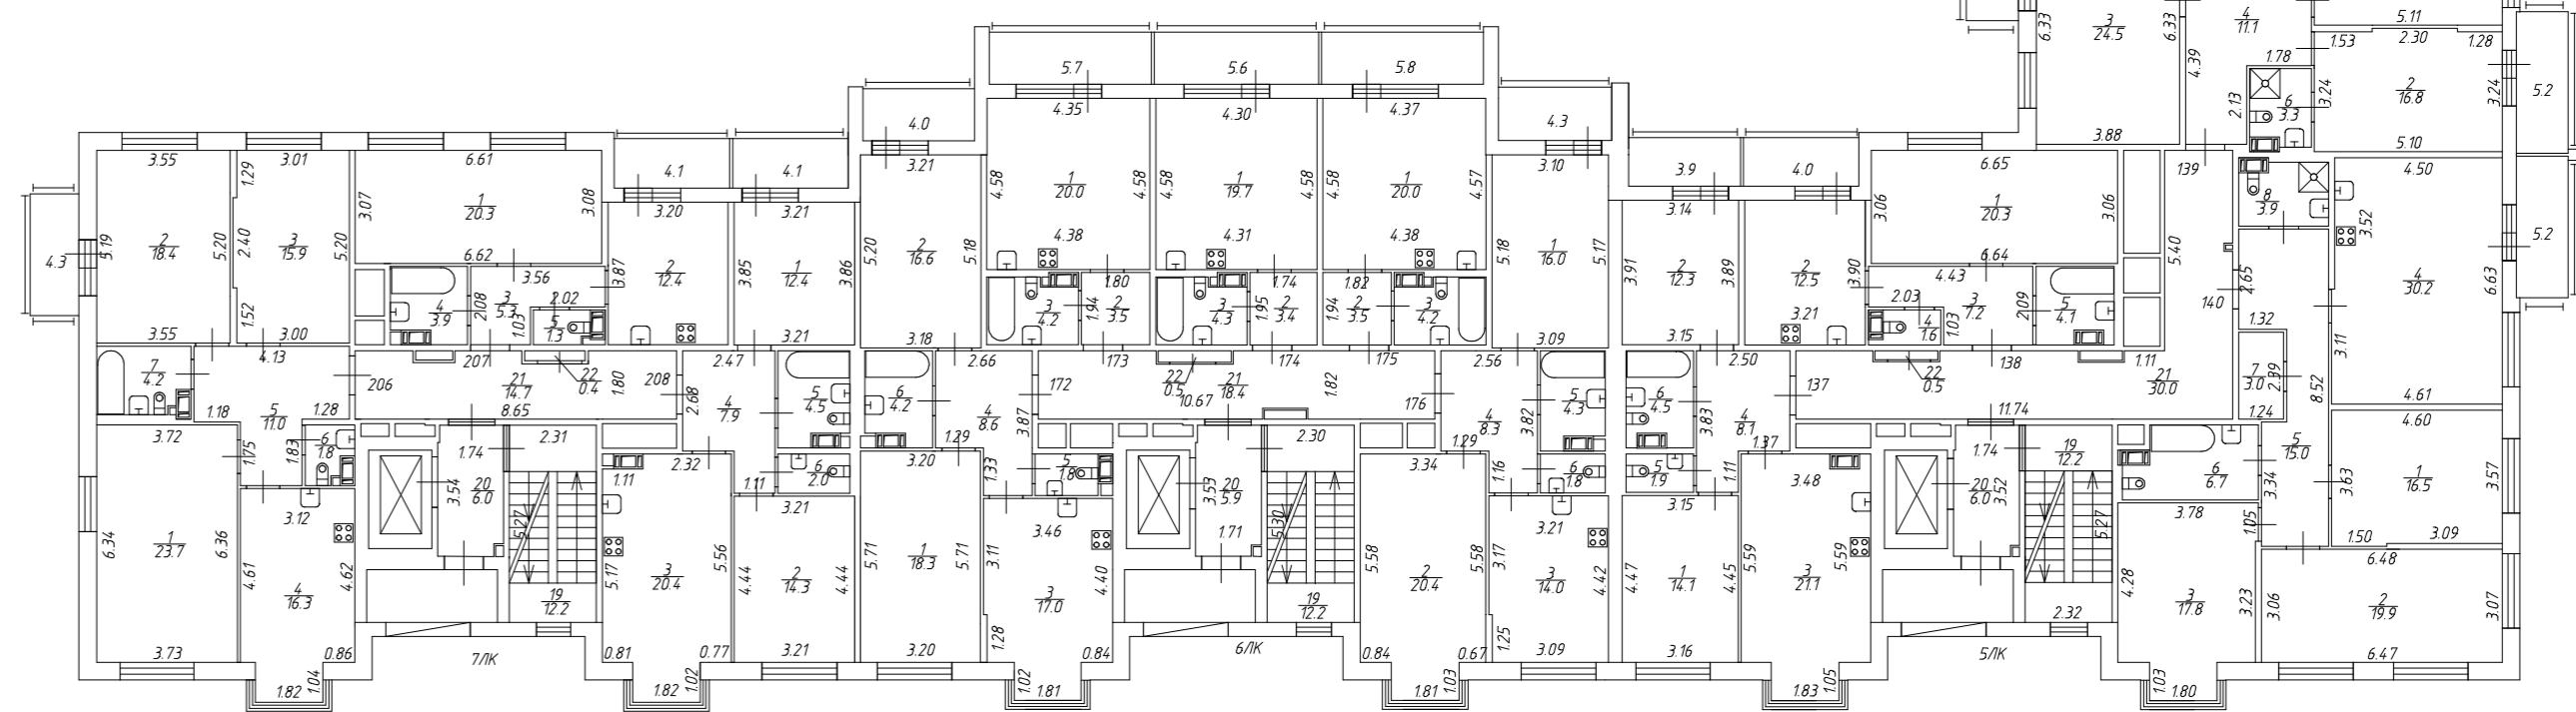
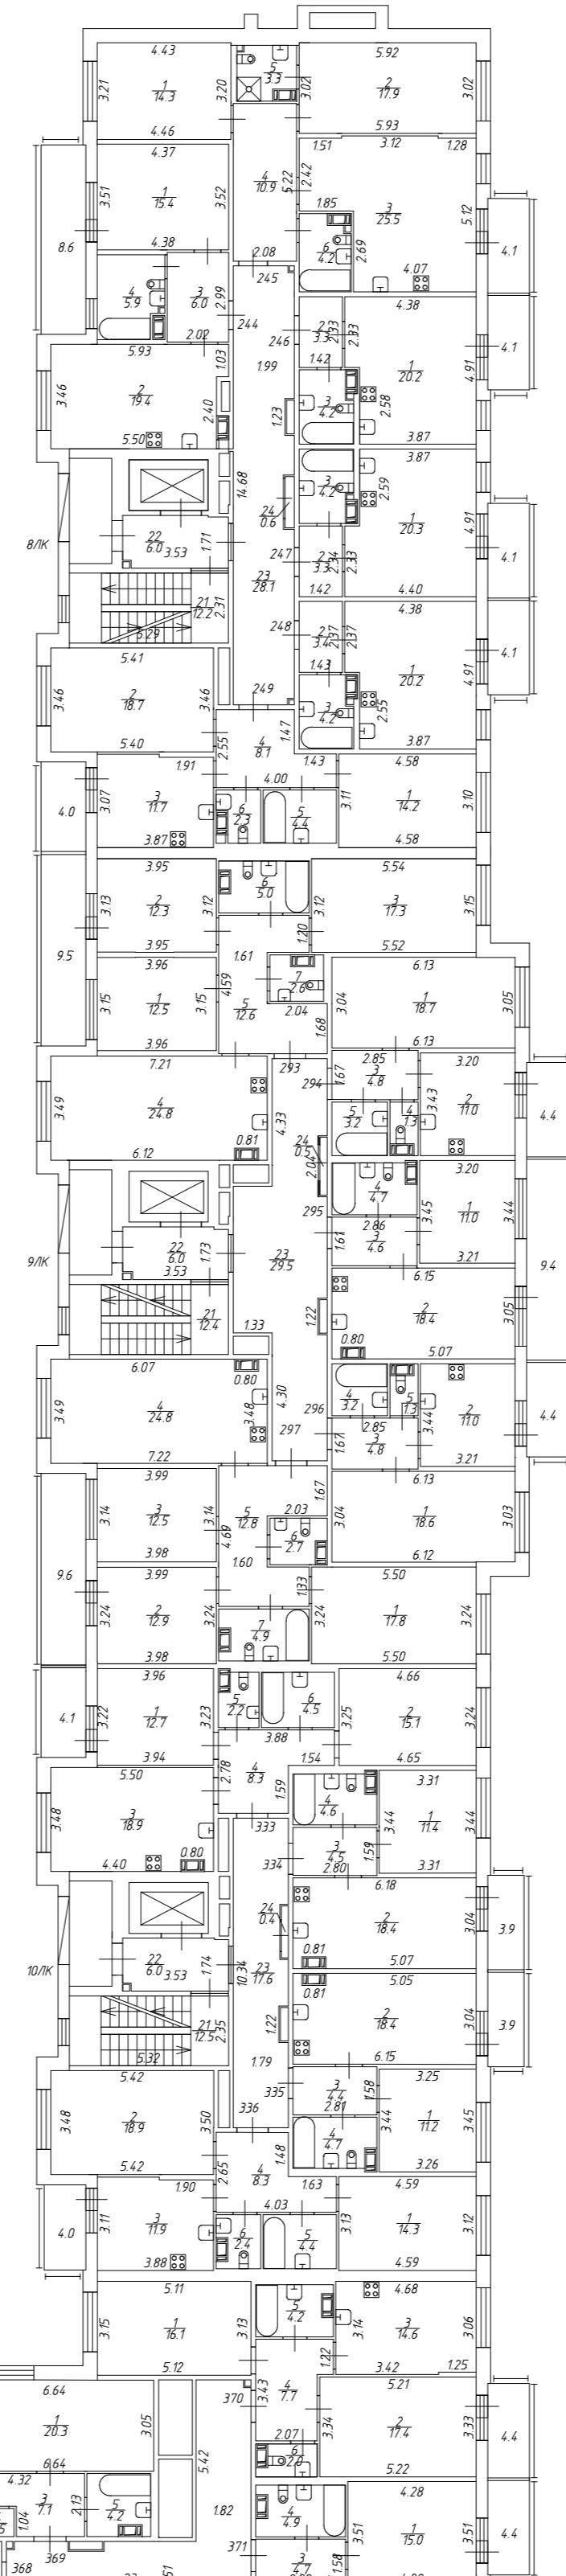
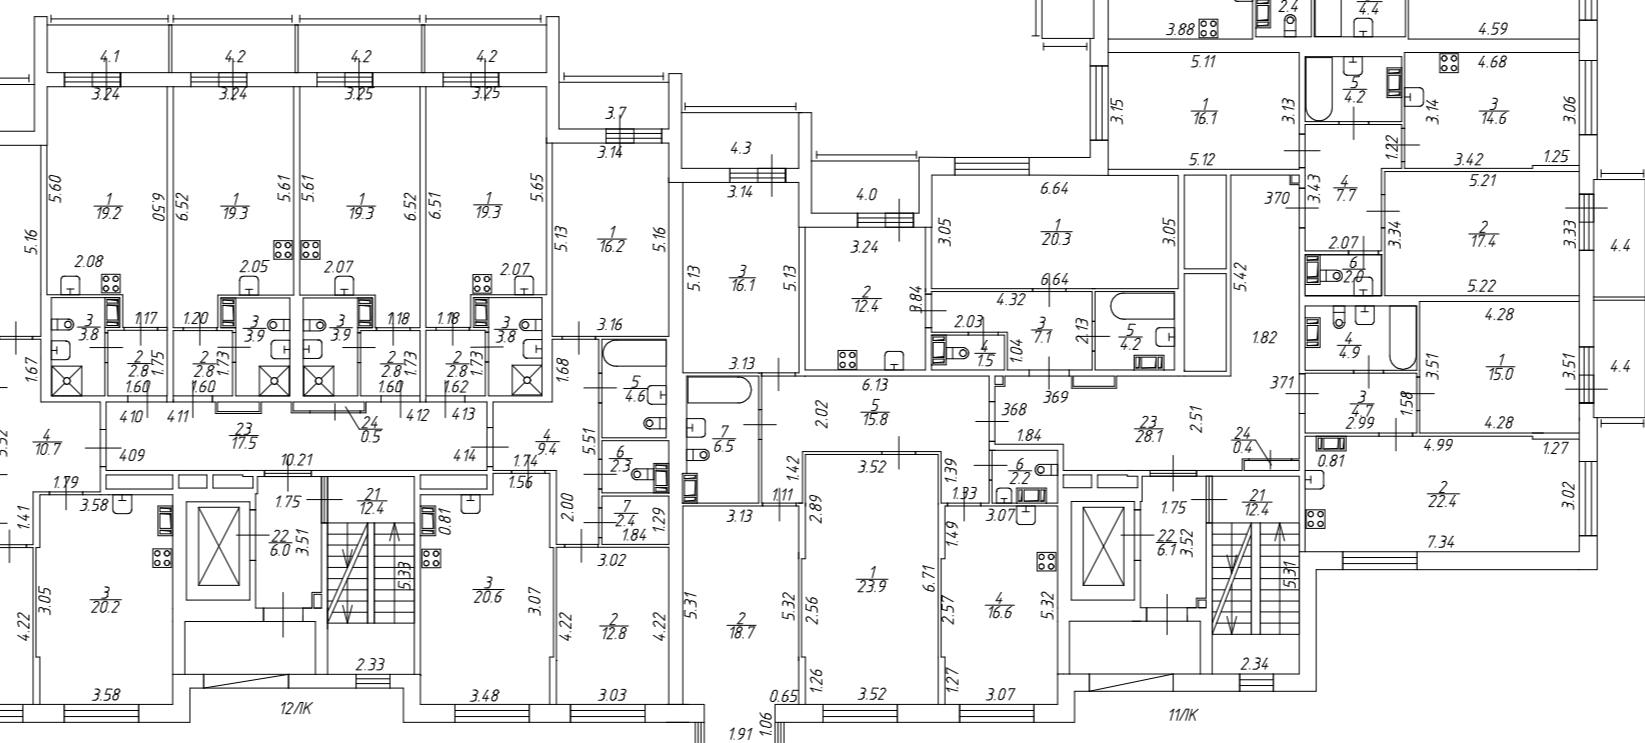


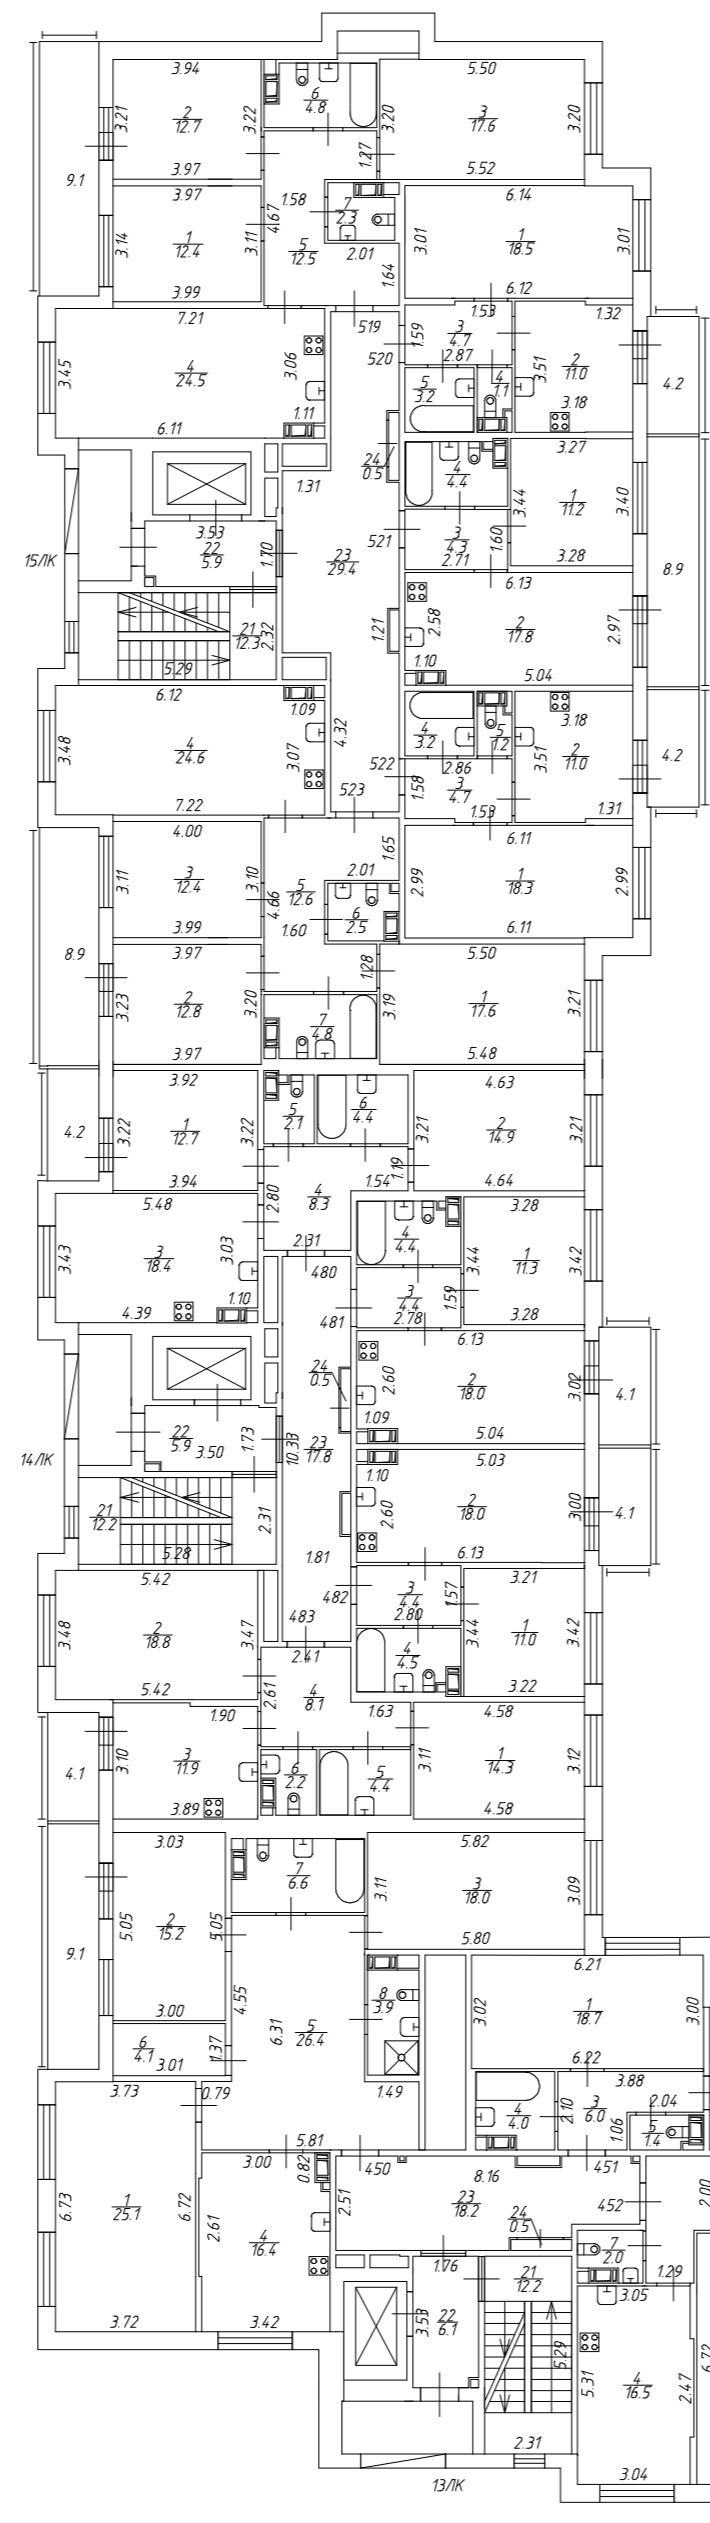

План 5 этажа
h = 307

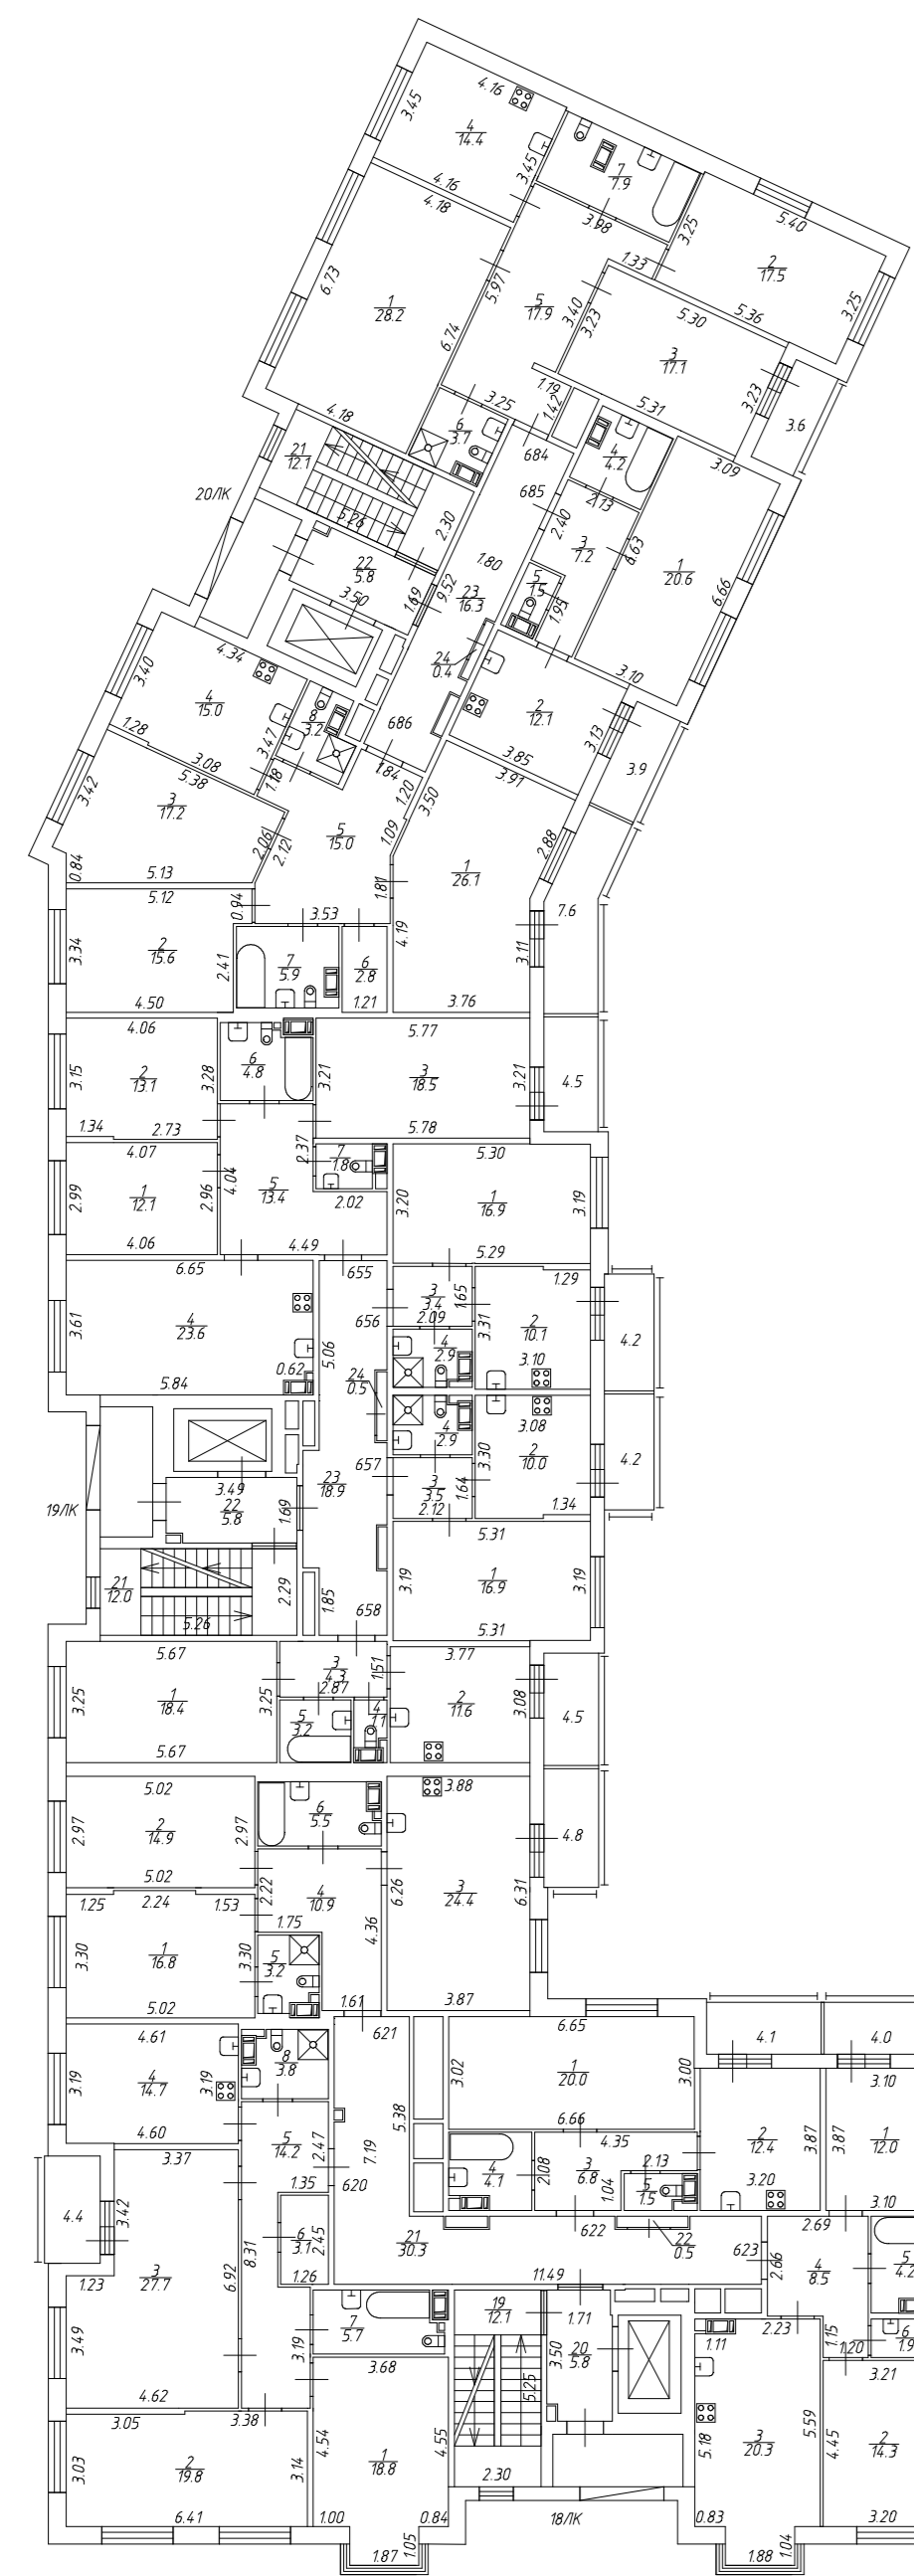

Общество с ограниченной ответственностью "КБ "Петербургская Недвижимость"		Шифр 93/2021
Дата 12.07.2021	Должность Инженер	ФУО Ильин Д. А.
12.07.2021	Директор филиала	Севарицкая Т. Г.