
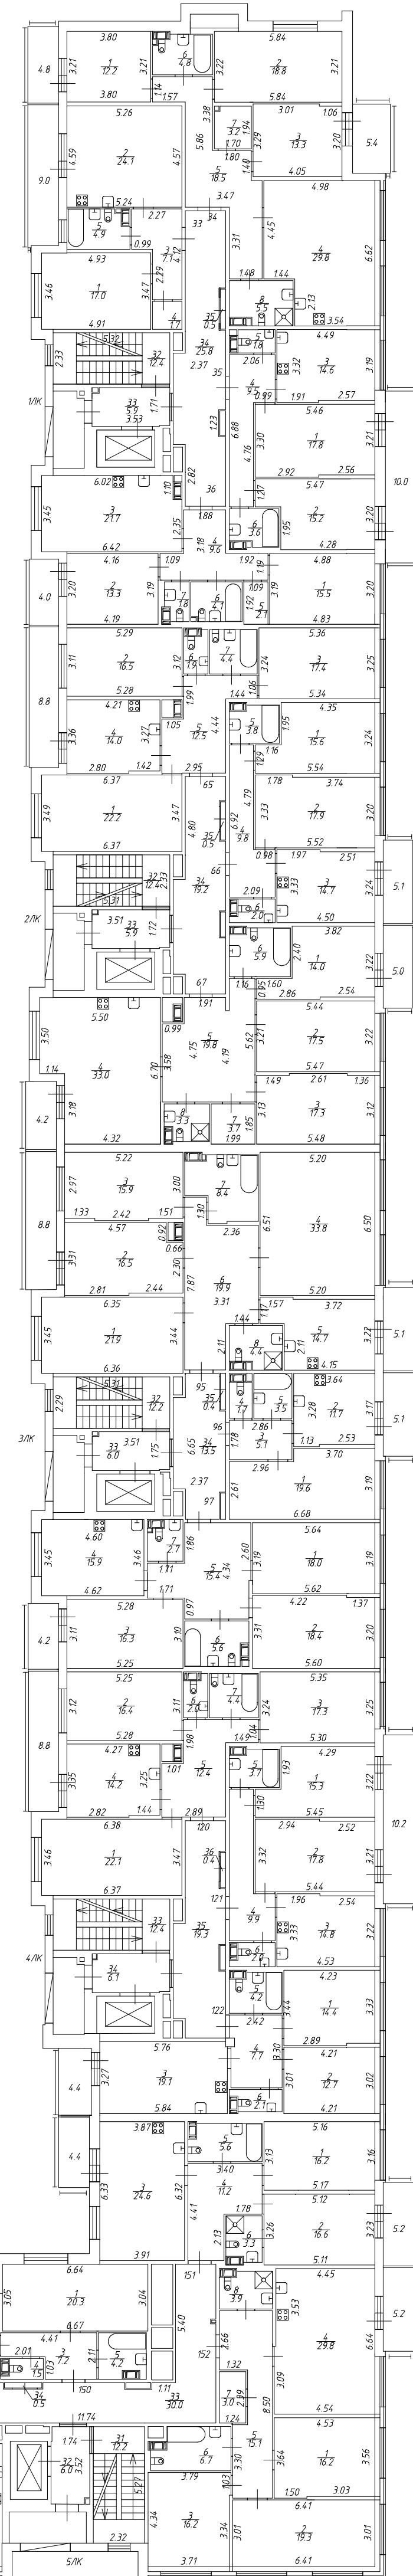
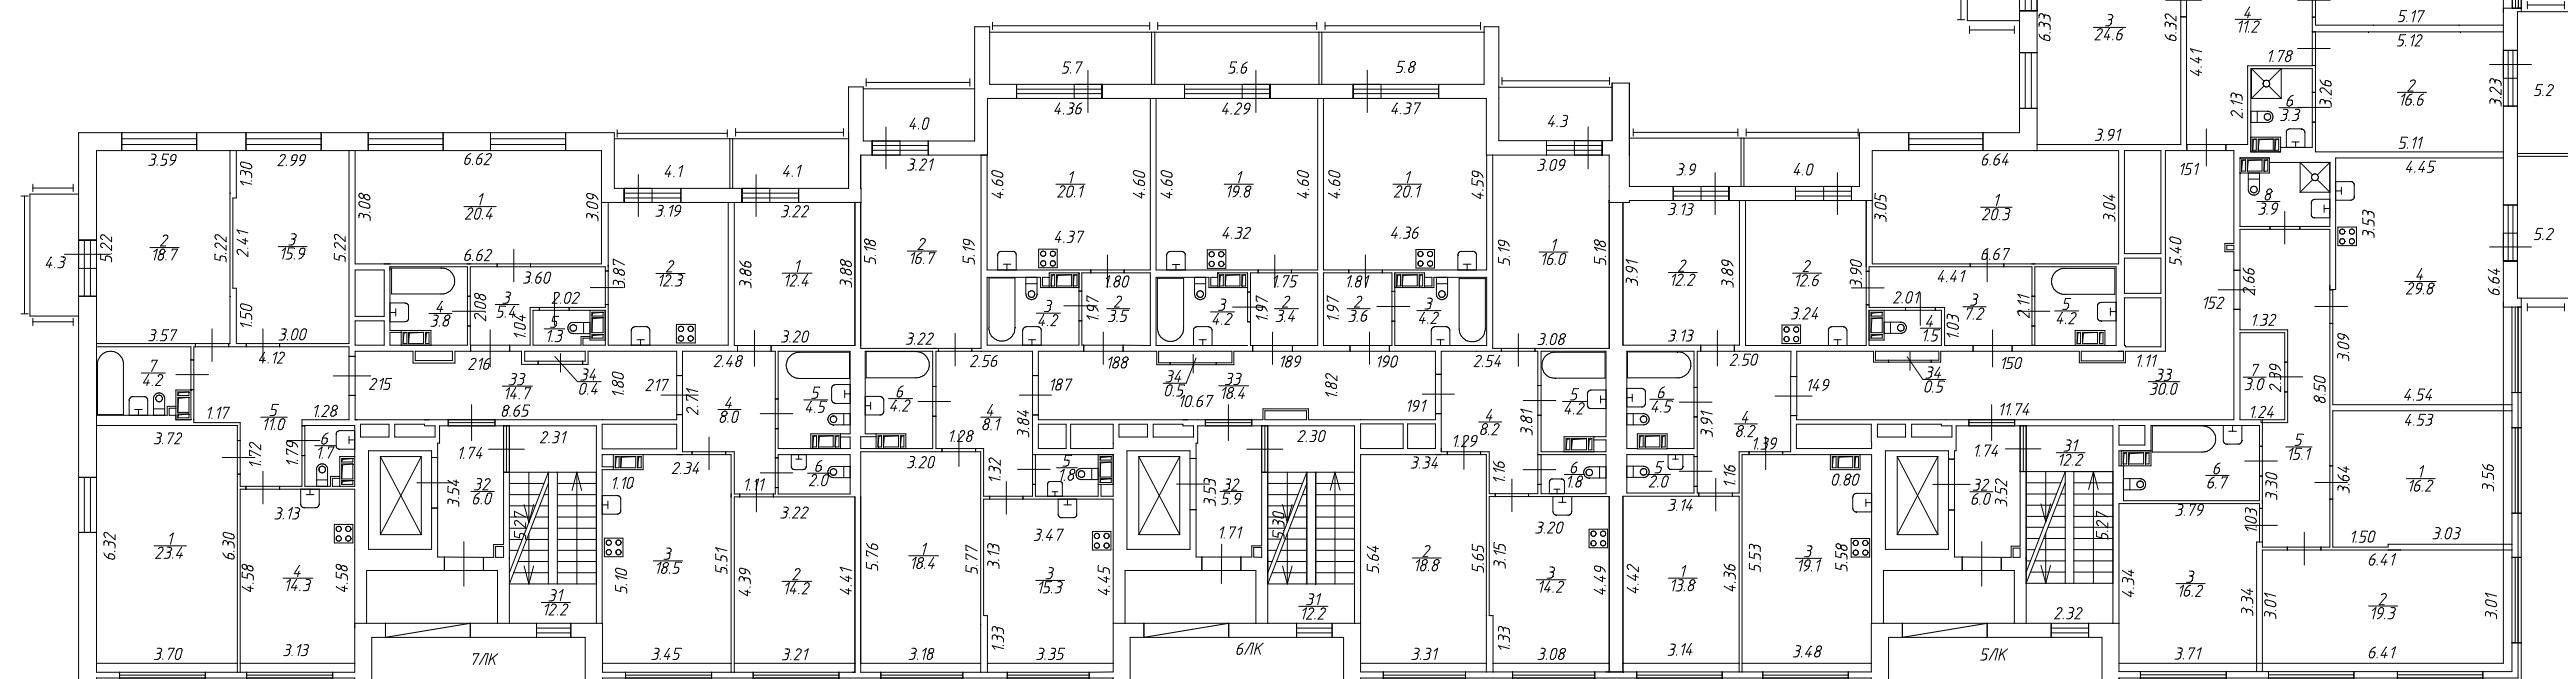
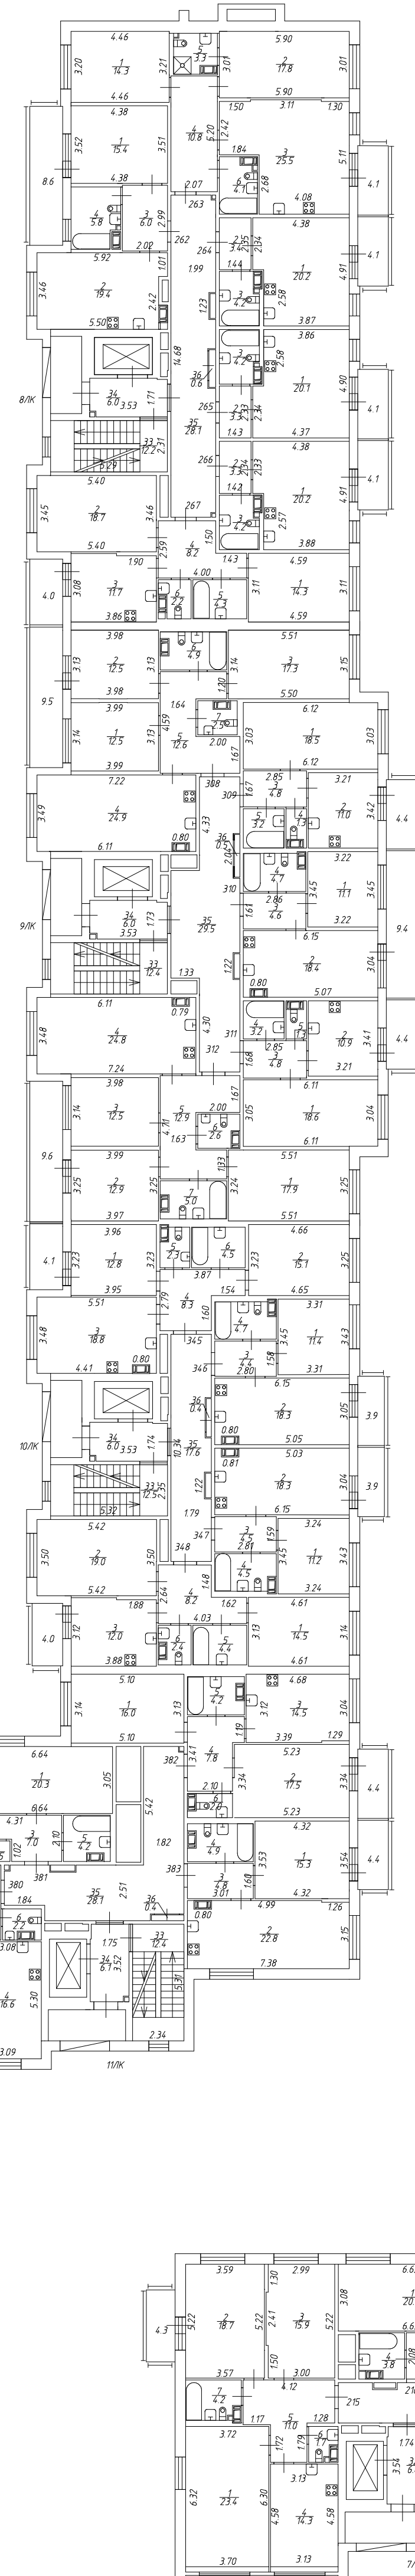
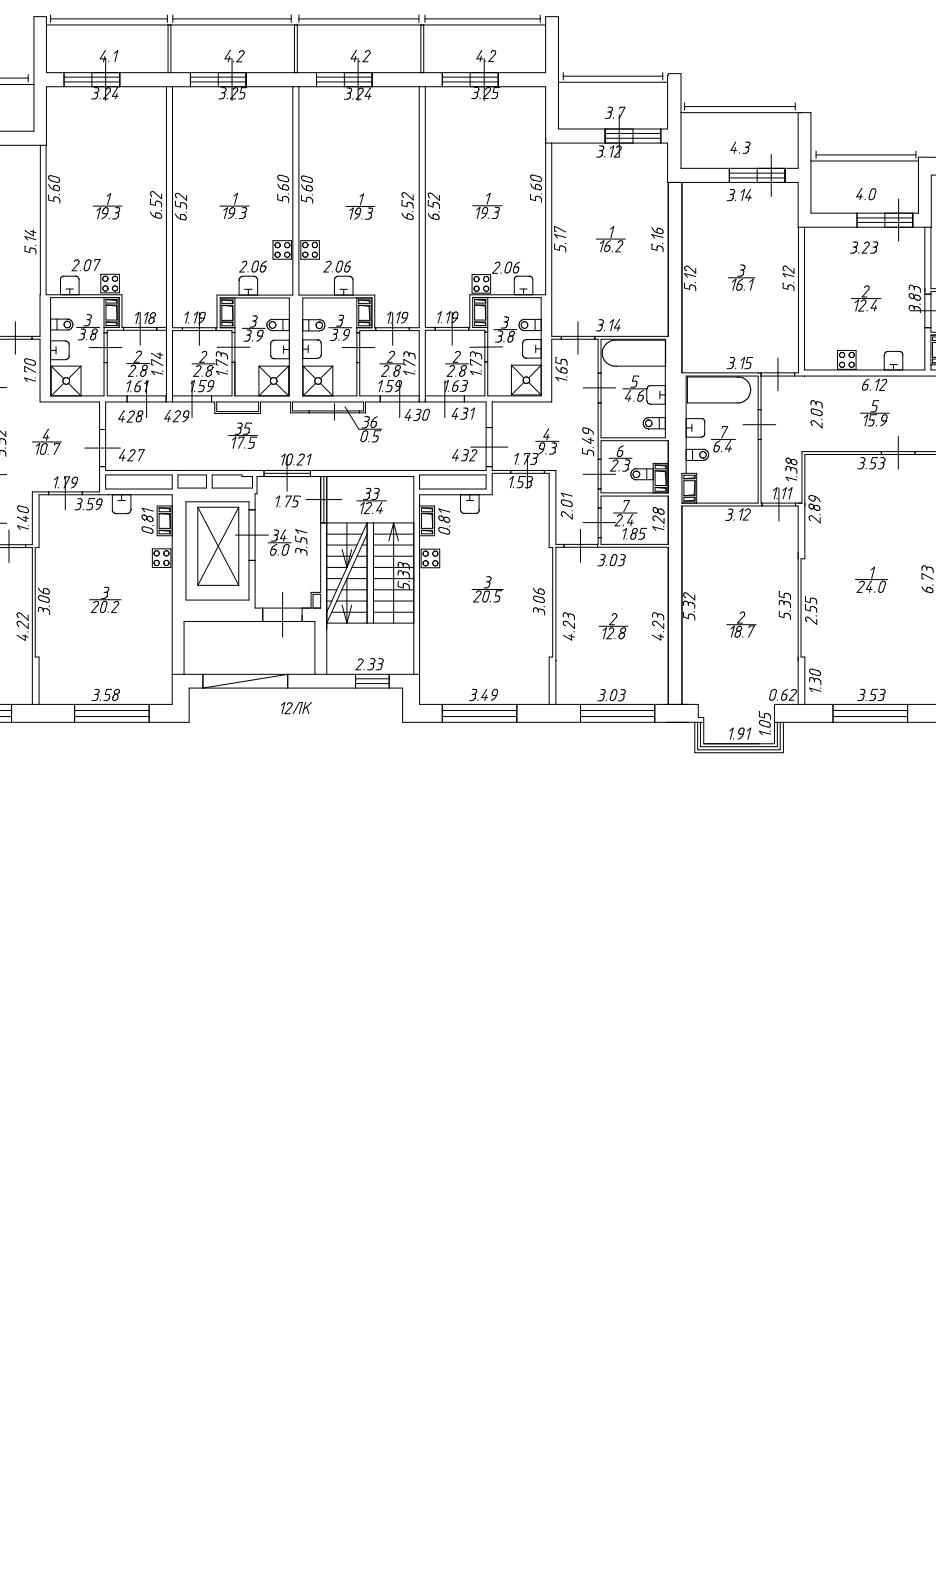
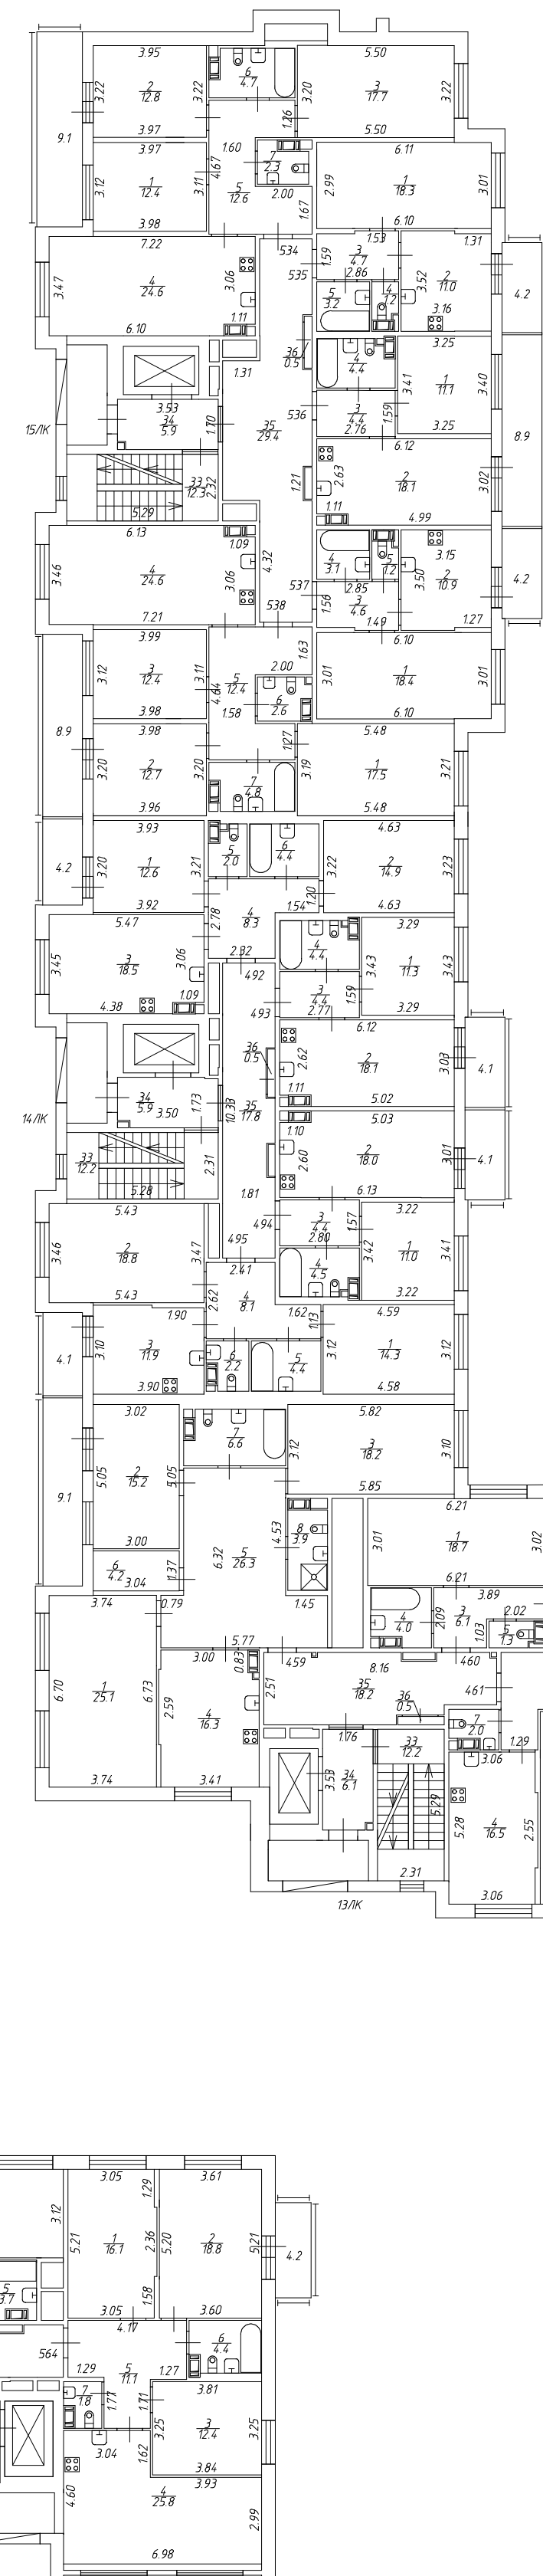


План 8 этажа  
h = 3.08

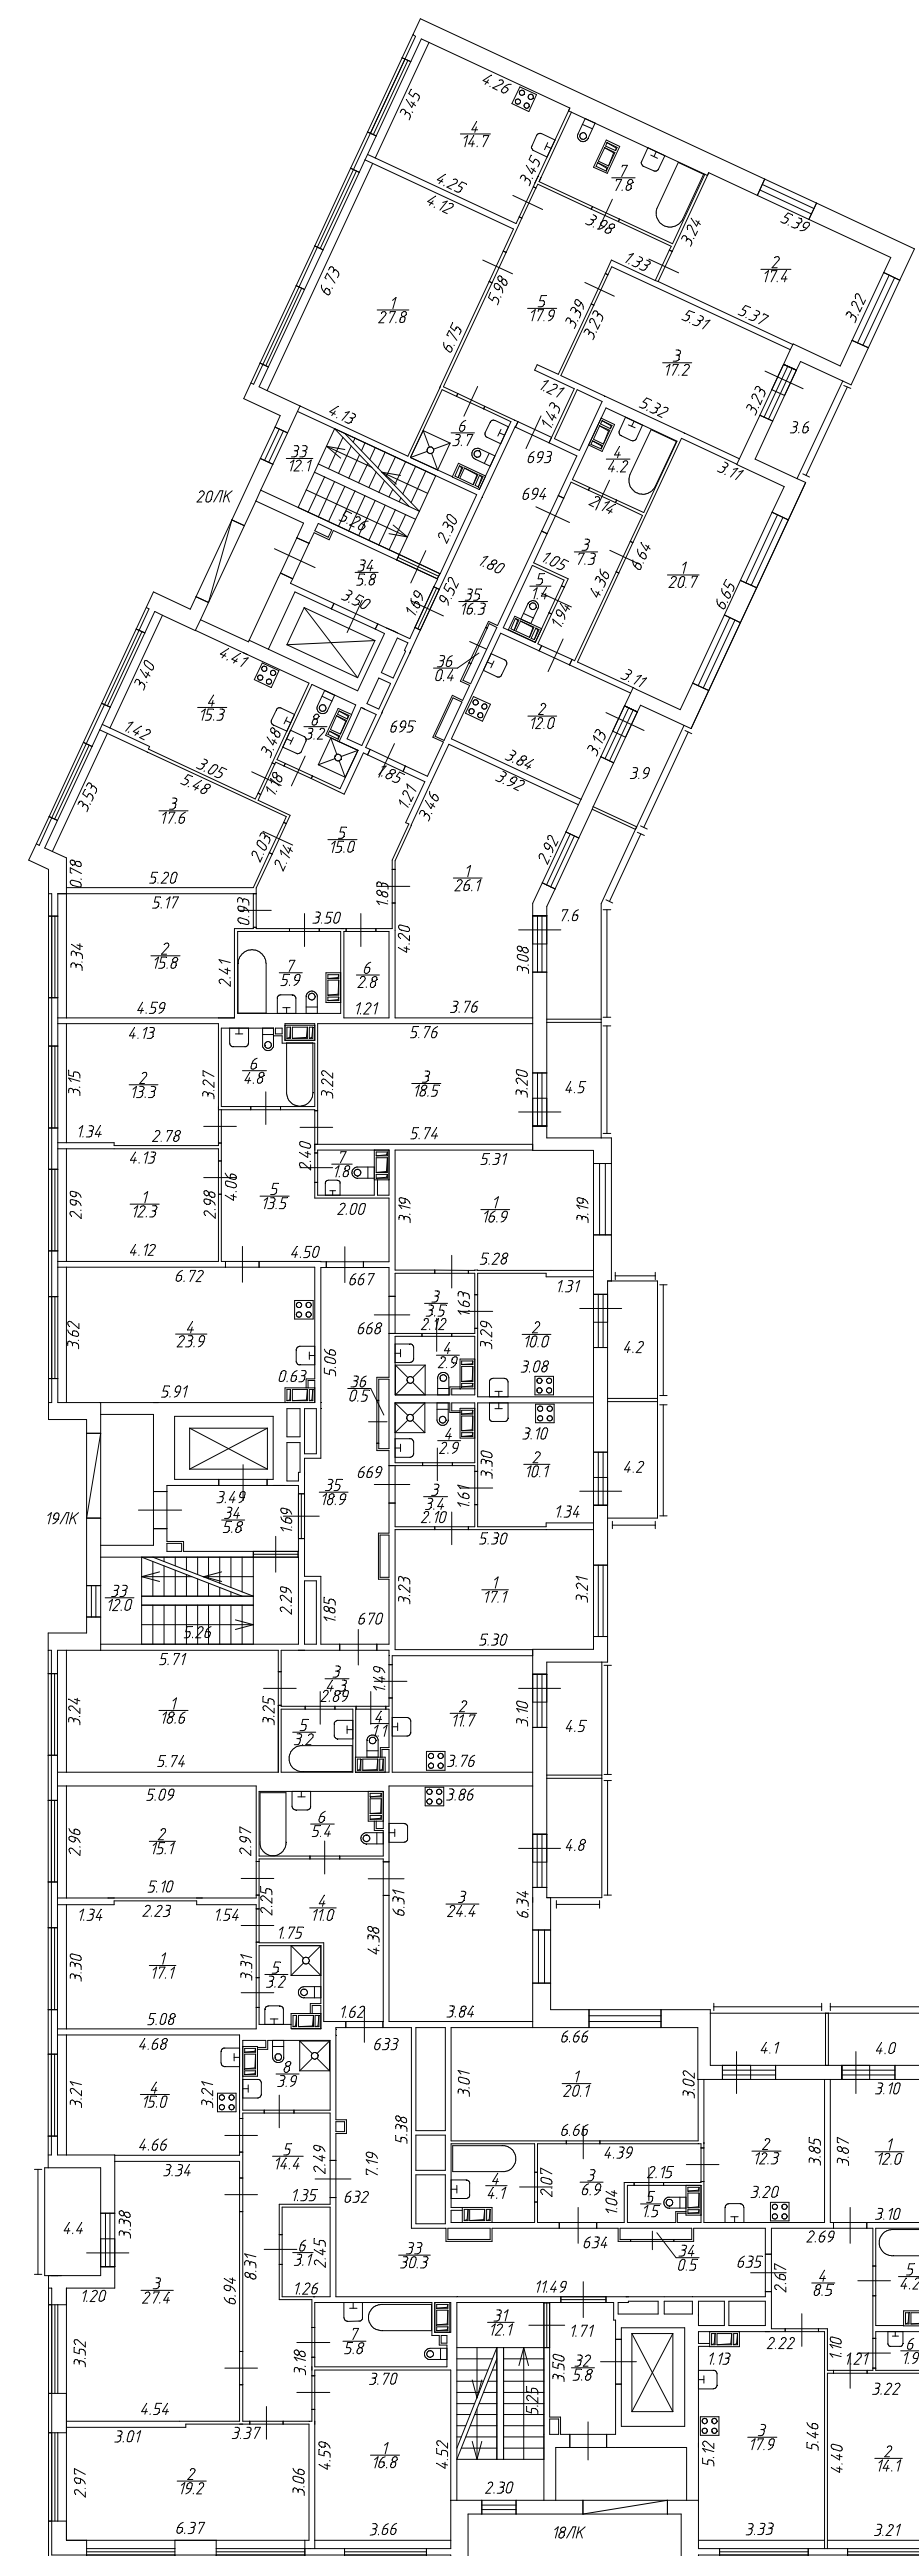

Общество с ограниченной ответственностью "КБ "Петербургская Недвижимость"		Шифр 93/2021
Дата 12.07.2021	Должность Инженер	ФУО Ильин Д. А.
12.07.2021	Директор филиала	Саварьянова Т. Г.