


Исполнительная схема №18. Отопление.

План 5 этажа. Секция 1.

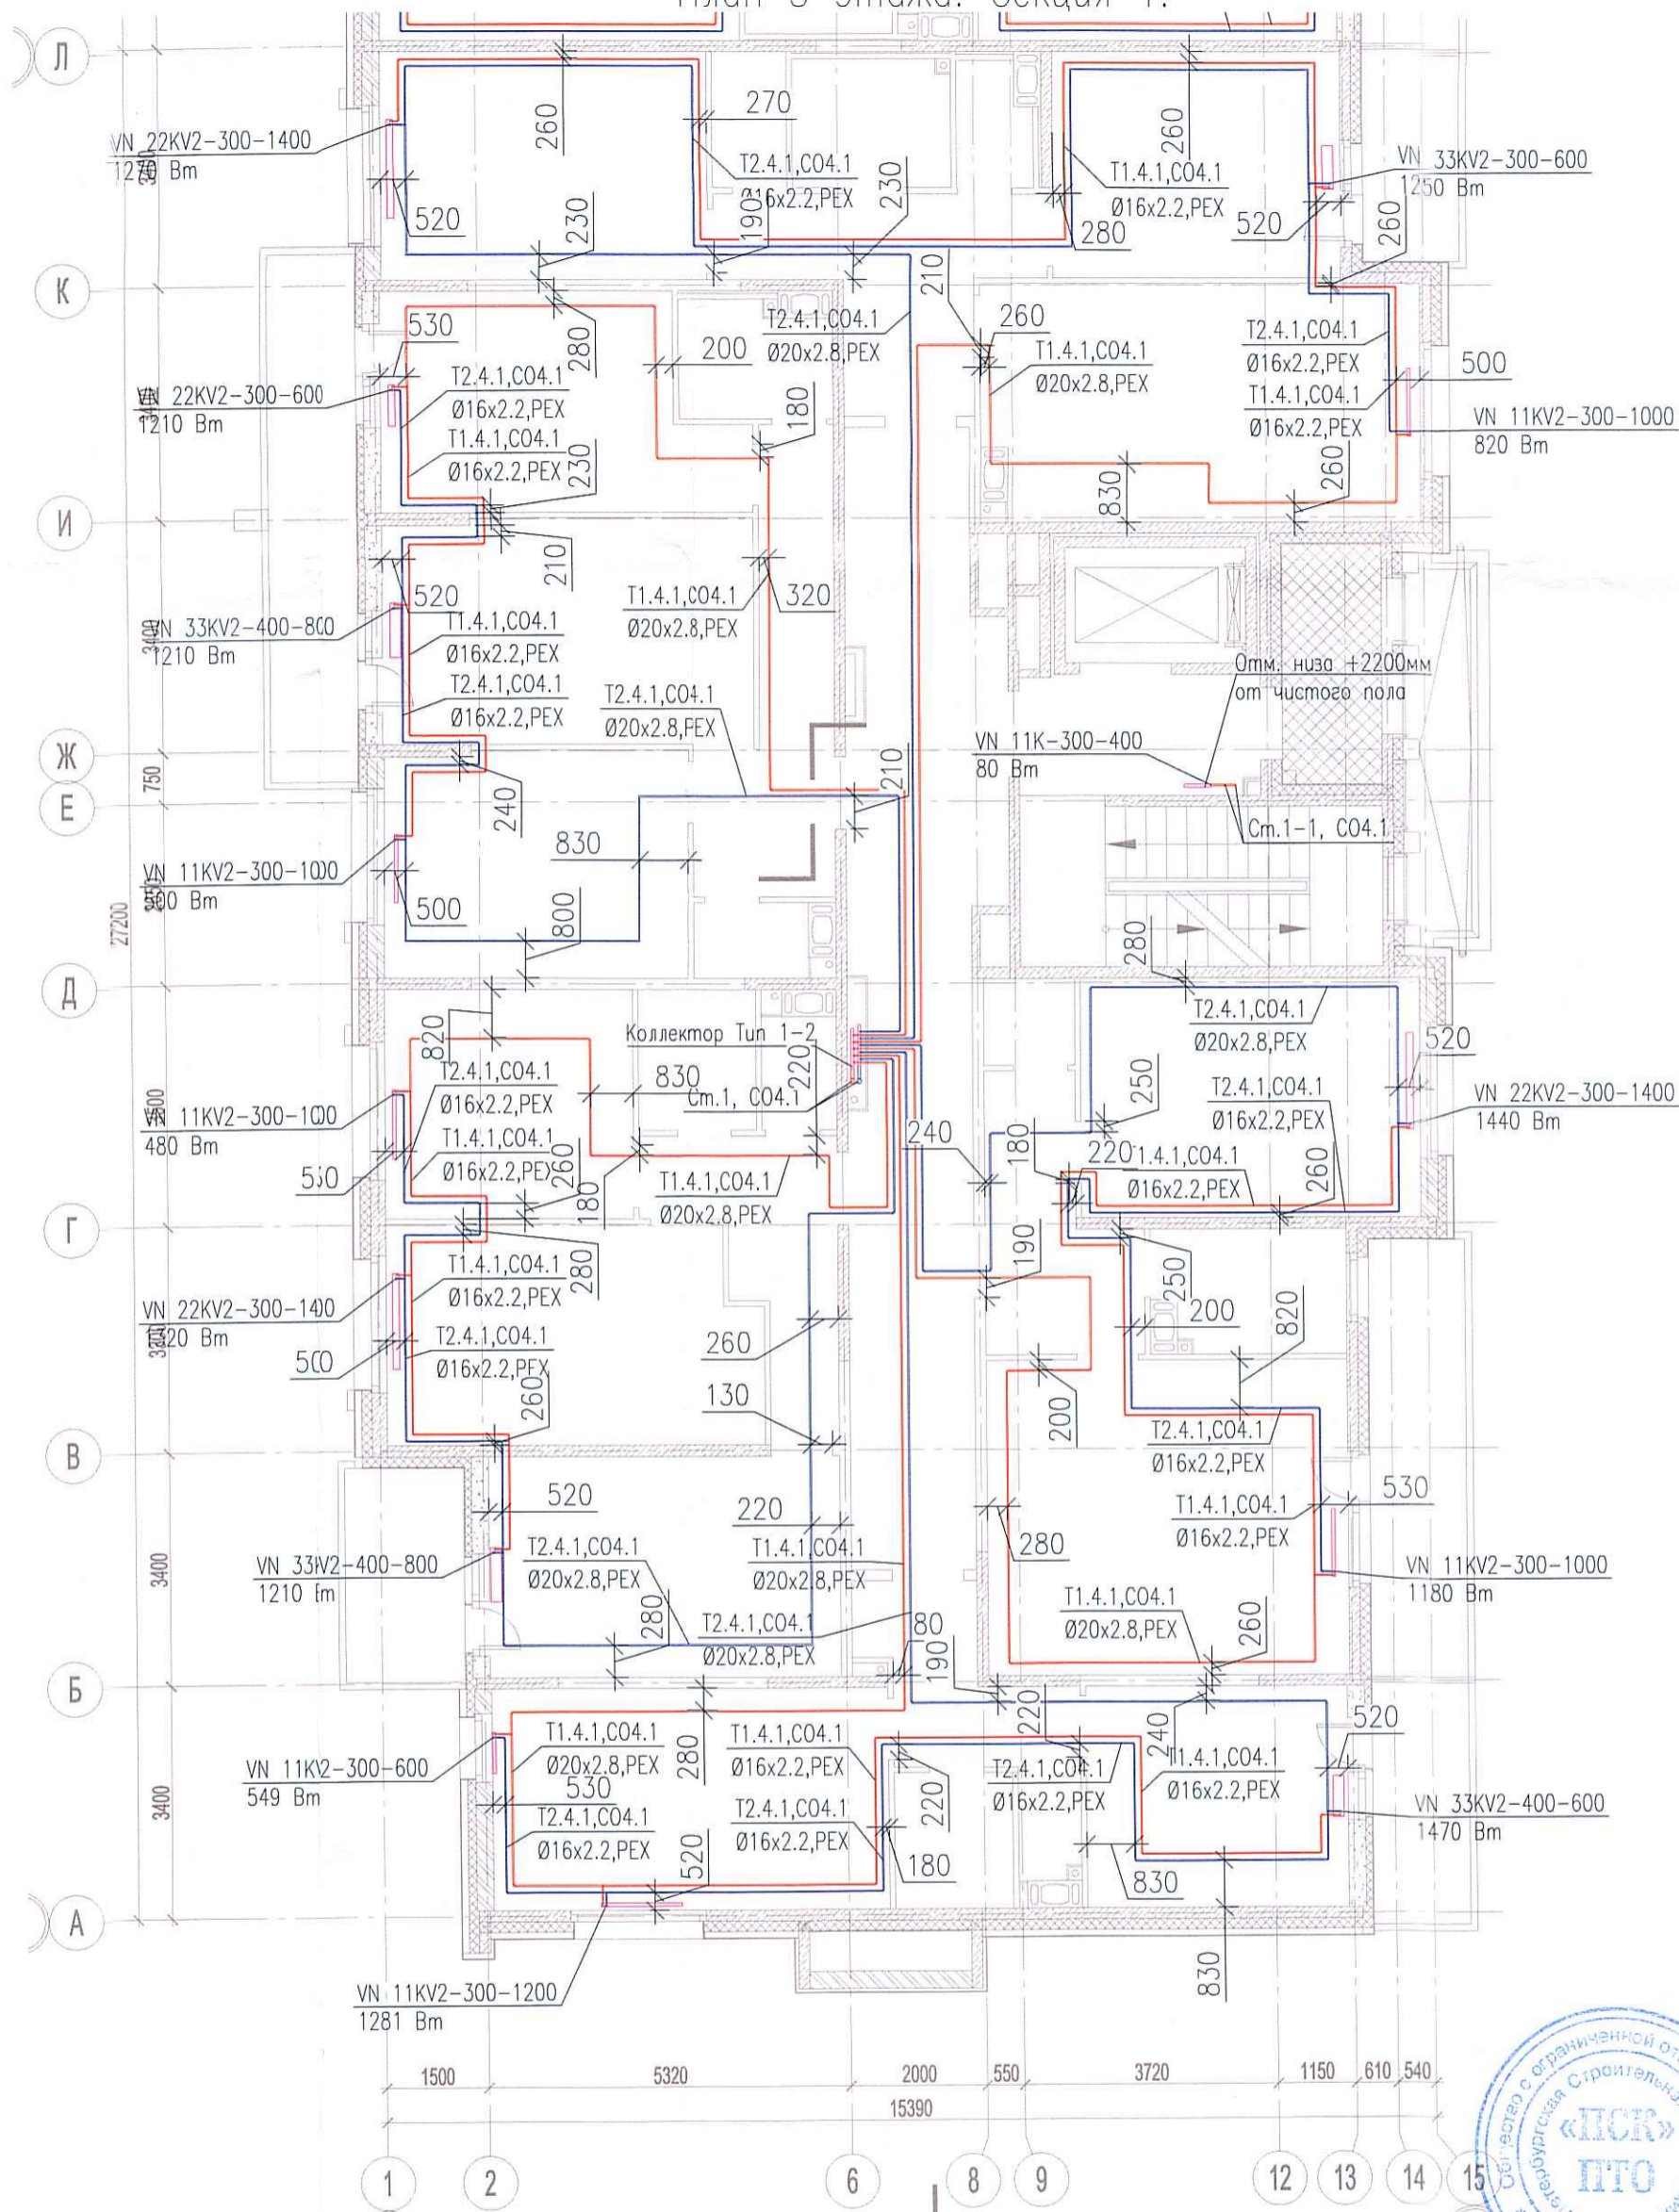

Формат А3

Создано

Взам. инв. №

Подпись и дата

Инв. № подл.