


Исполнительная схема №24. Отопление.
План 2 этажа.
Секция 2.

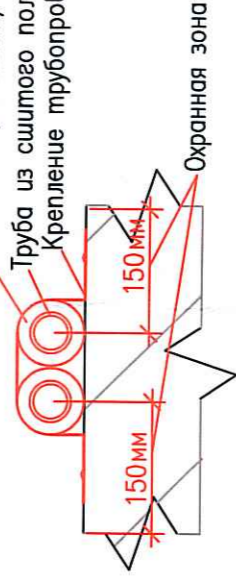

Согласовано	Инд. № подл.	Подпись и дата	Взам. инв. №
-------------	--------------	----------------	--------------

Изм.	Кол.уч.	Лист	№ док.	Подп.	Дата				
Разраб.			Бабаев Р.И.						

03-2017-БС66-1-0В

Многоэтажная жилая застройка (жилой комплекс со встроенными помещениями, подземными абстоянками) по адресу: г. Санкт-Петербург, Большой Сампсониевский проспект (кад. номер участка 78:36:0005016:1309)

Корпус 4

Исполнительная схема №24. Отопление.
План 2 этажа.
Секция 2.

000 "ПСК"

Формат А3