


секция 4.5

секция 4.6

секция 4.7

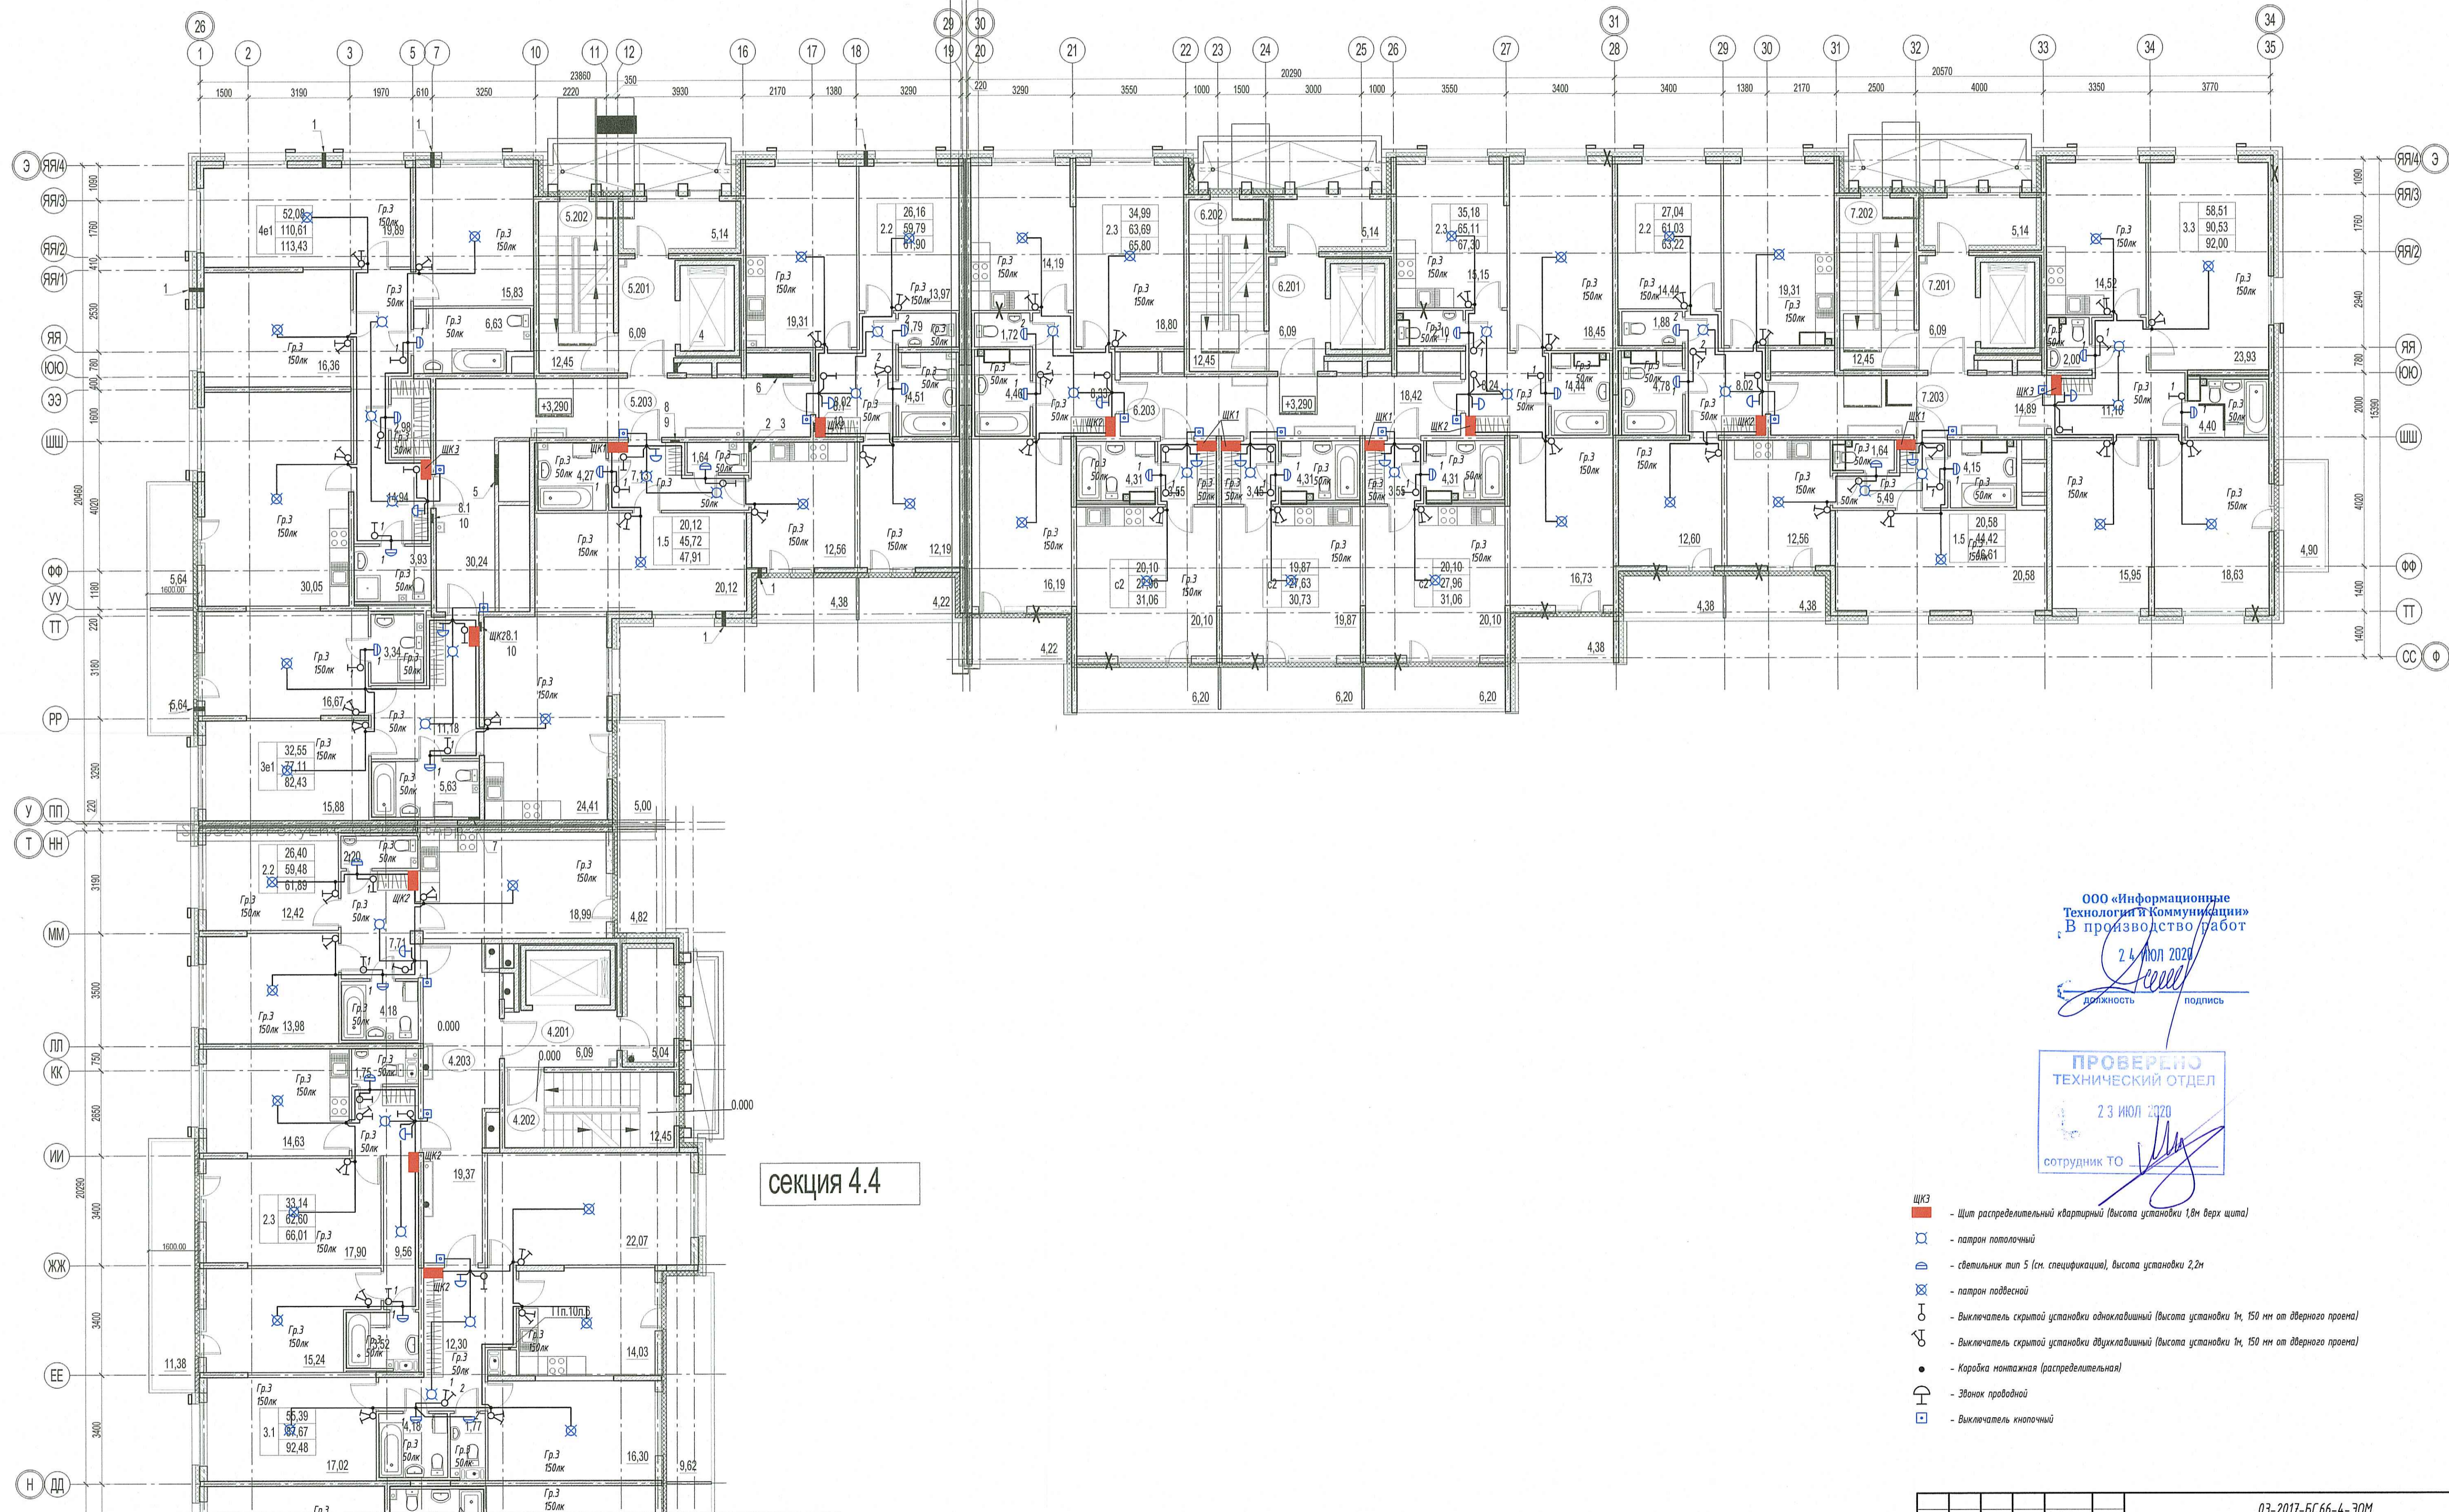

ООО «Информационные  
Технологии и Коммуникации»  
В производстве работ  
24 июля 2020  
подпись

ПРОВЕРИТО  
ТЕХНИЧЕСКИЙ ОТДЕЛ  
23 ИЮЛЬ 2020  
сотрудник ТО

- ЩКЗ - Щит распределительный квартирный (высота установки 1,8м верх щита)
- ☒ - патрон потолочный
- ☒ - светильник тип 5 (см. спецификация), высота установки 2,2м
- ☒ - патрон подвесной
- ☒ - выключатель скрытой установки одноклавишный (высота установки 1м, 150 мм от дверного проема)
- ☒ - выключатель скрытой установки двухклавишный (высота установки 1м, 150 мм от дверного проема)
- - Коробка монтажная (распределительная)
- ☒ - звоник проводной
- ☒ - выключатель клавишный

секция 4.4

03-2017-БС66-4-ЭОМ						
4	-	ЭОМ	-	11.19	Мультиэтажная жилая застройка (жилой комплекс со встраиваемыми панелями, подземными автостоянками, ДОО) по адресу: г. Санкт-Петербург, Большой Сантосовский проспект (каб. номер участка 78.36.005016.1389)	
Изм.	Кол. уч.	Лист	№ Док.	Подпись	Дата	Стандарт
Разработ.	Черныш				11.19	Сводный лист
Проверил	Барышников				11.19	
ГИП	Суслов				11.19	Лист 71
№подр.	Чащина				11.19	Листов
План сети освещения квартир. 2 этаж. Секция 4-7						Инженерный центр <b>NOVATON</b> ООО "Новатон"

Спецификация  
Лист 71 из 71  
Взам. инв. №  
Изм. № инв.