


секция 4.5

секция 4.6

секция 4.7

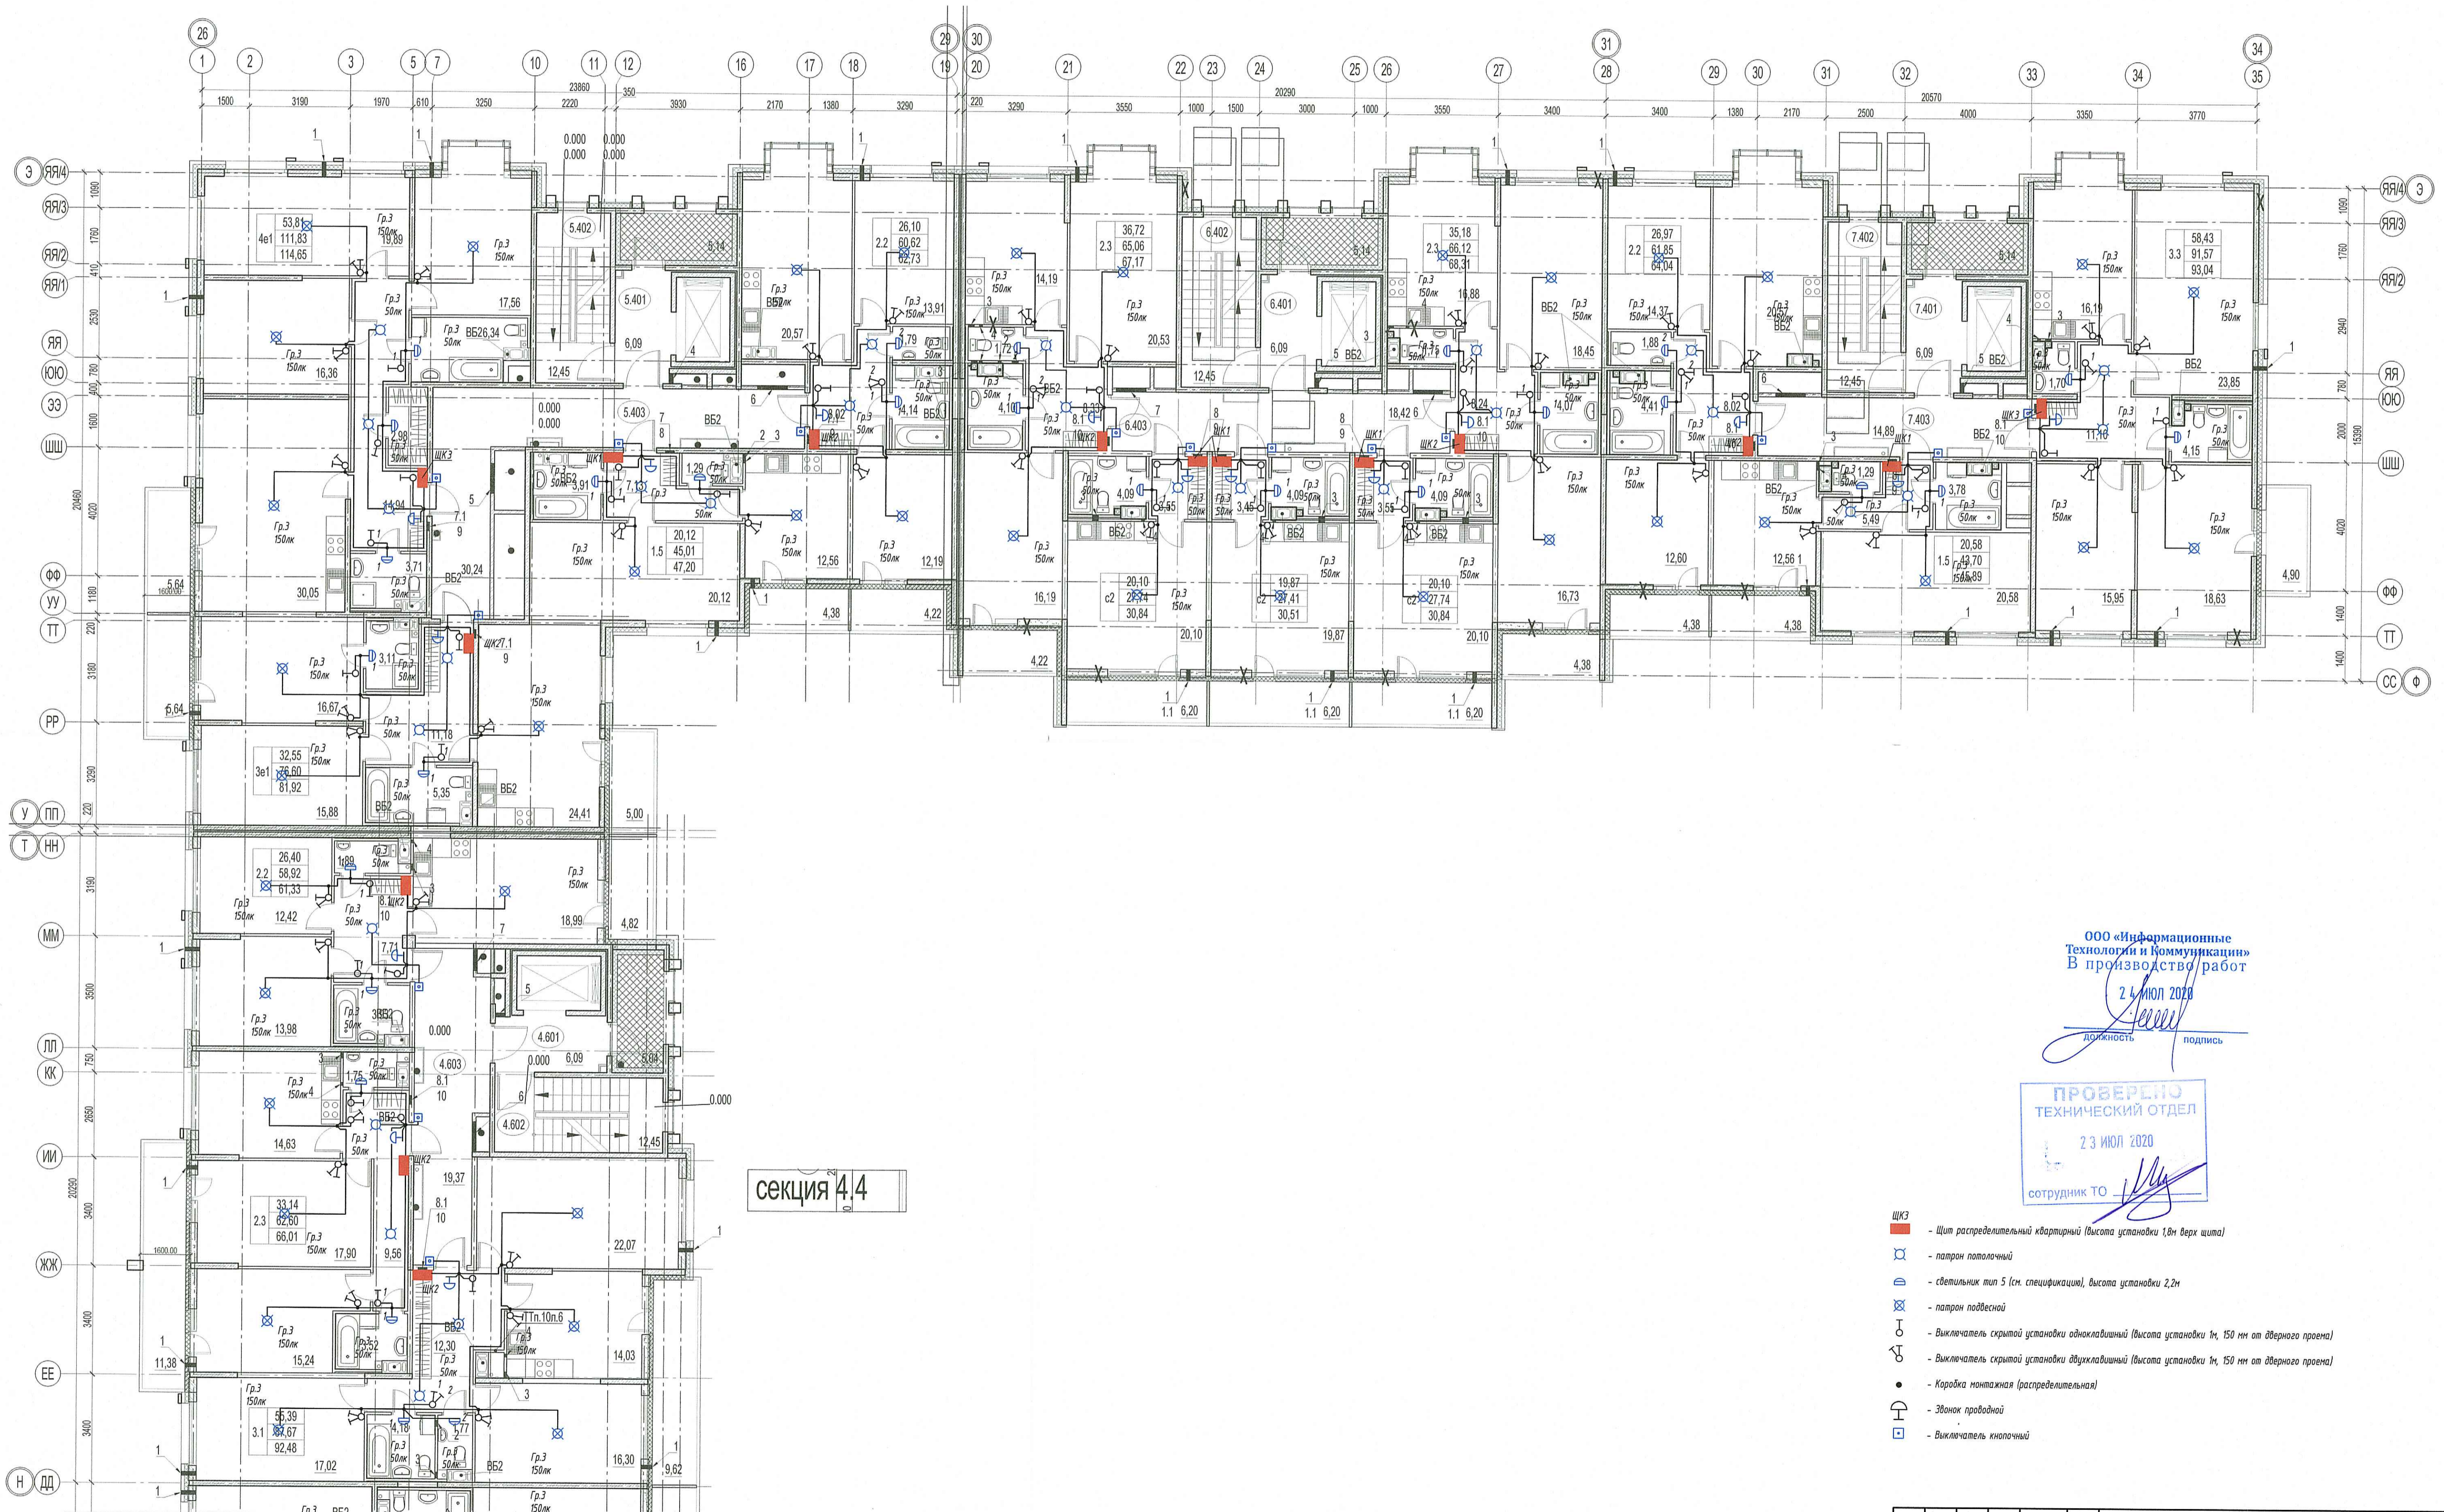

секция 4.4

ООО «Информационные  
Технологии и Коммуникации»  
В производстве работ  
24 июля 2020  
*[Signature]*  
должность подпись

ПРОВЕРИТО  
ТЕХНИЧЕСКИЙ ОТДЕЛ  
23 июля 2020  
сотрудник ТО *[Signature]*

- ЩКЗ - Щит распределительный квартирный (высота установки 1м, верх щита)
- ☒ - патрон потолочный
- ☒ - светильник тип 5 (см. спецификация), высота установки 2,2м
- ☒ - патрон подвесной
- ☒ - выключатель скрытой установки одноклавишный (высота установки 1м, 150 мм от дверного проема)
- ☒ - выключатель скрытой установки двухклавишный (высота установки 1м, 150 мм от дверного проема)
- - Коробка монтажная (распределительная)
- ☒ - Элемент проводной
- ☒ - выключатель клавишный

				03-2017-БС66-4-ЭОМ		
4	-	Зам.	-	11.19	Многоэтажная жилая застройка (жилой комплекс со встроенными помещениями, подземными автостоянками; ДОО) по адресу: г. Санкт-Петербург, Большой Сапосновский проспект (кад. номер участка 78:36:0005016:1309)	
Разраб.	Черныш	Лист № Док.	Подпись	Дата	Статус	Лист
Проверил	Барышников	Сухов	<i>[Signature]</i>	11.19	Р	75
Исполн.	Машина	<i>[Signature]</i>	11.19	План сети освещения квартир, 6-8 этаж, Секция 4-7		Инженерный центр ООО «NOVATON»