



№40. Водоснабжение.

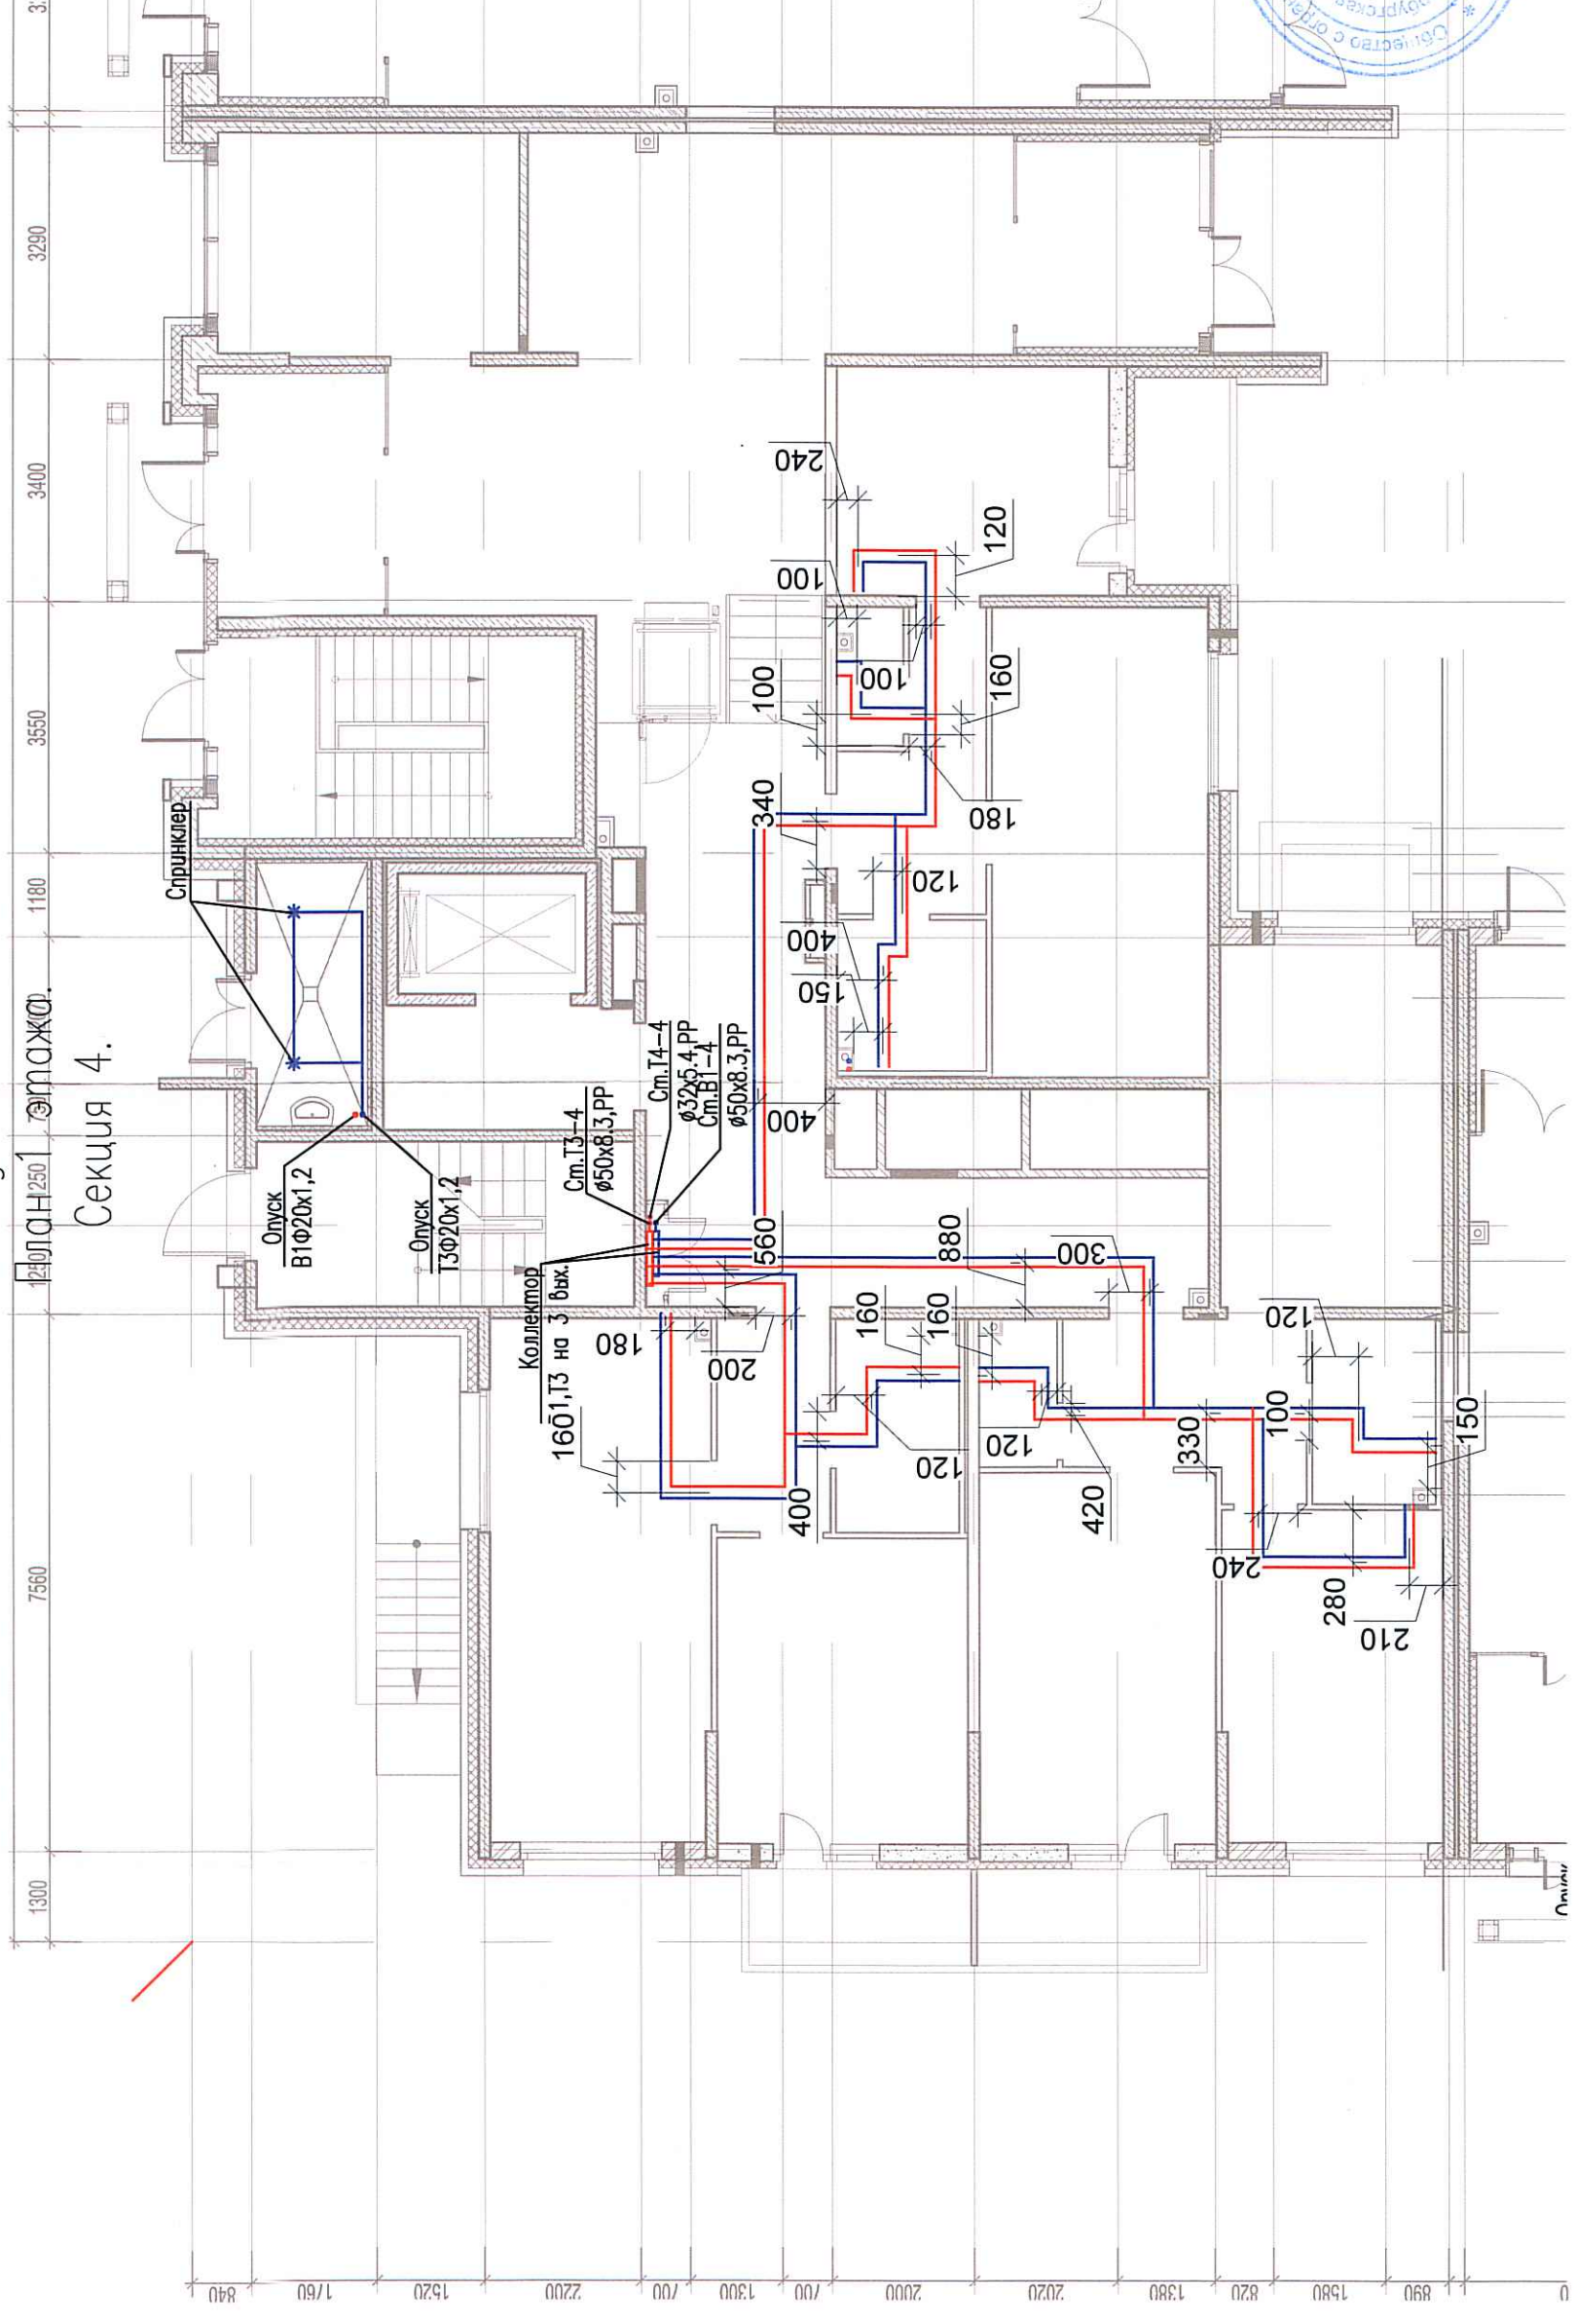

03-2017-БС66-5-ВК		Многоэтажная жилая застройка (жилой комплекс со встроенными помещениями, подземными объектами) по адресу: г. Санкт-Петербурга, Большой Сампсониевский проспект (кад. номер участка 78:36:0005016:1309)	
Изм.	Кол. уч.	Лист	№ док.
Разраб.	Бабаев Р.И.	Подп.	Дата
Корпус 5		Лист	Листов
Исполнительная схема №40. Водоснабжение. План 1 этажа. Секция 4.		ИД	674
		000 "ПСК"	

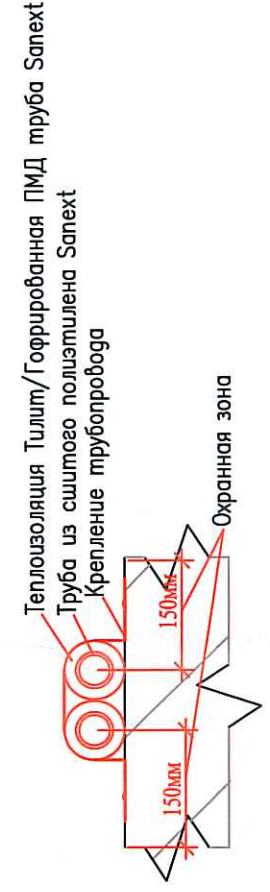

Ивб. № подл.	Подпись и дата	Вам. инб. №