
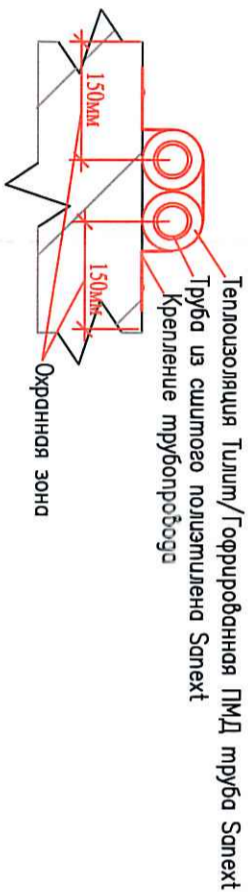


Исполнительная схема №41. Водоснабжение.

План 2 этажа
Секция 4.

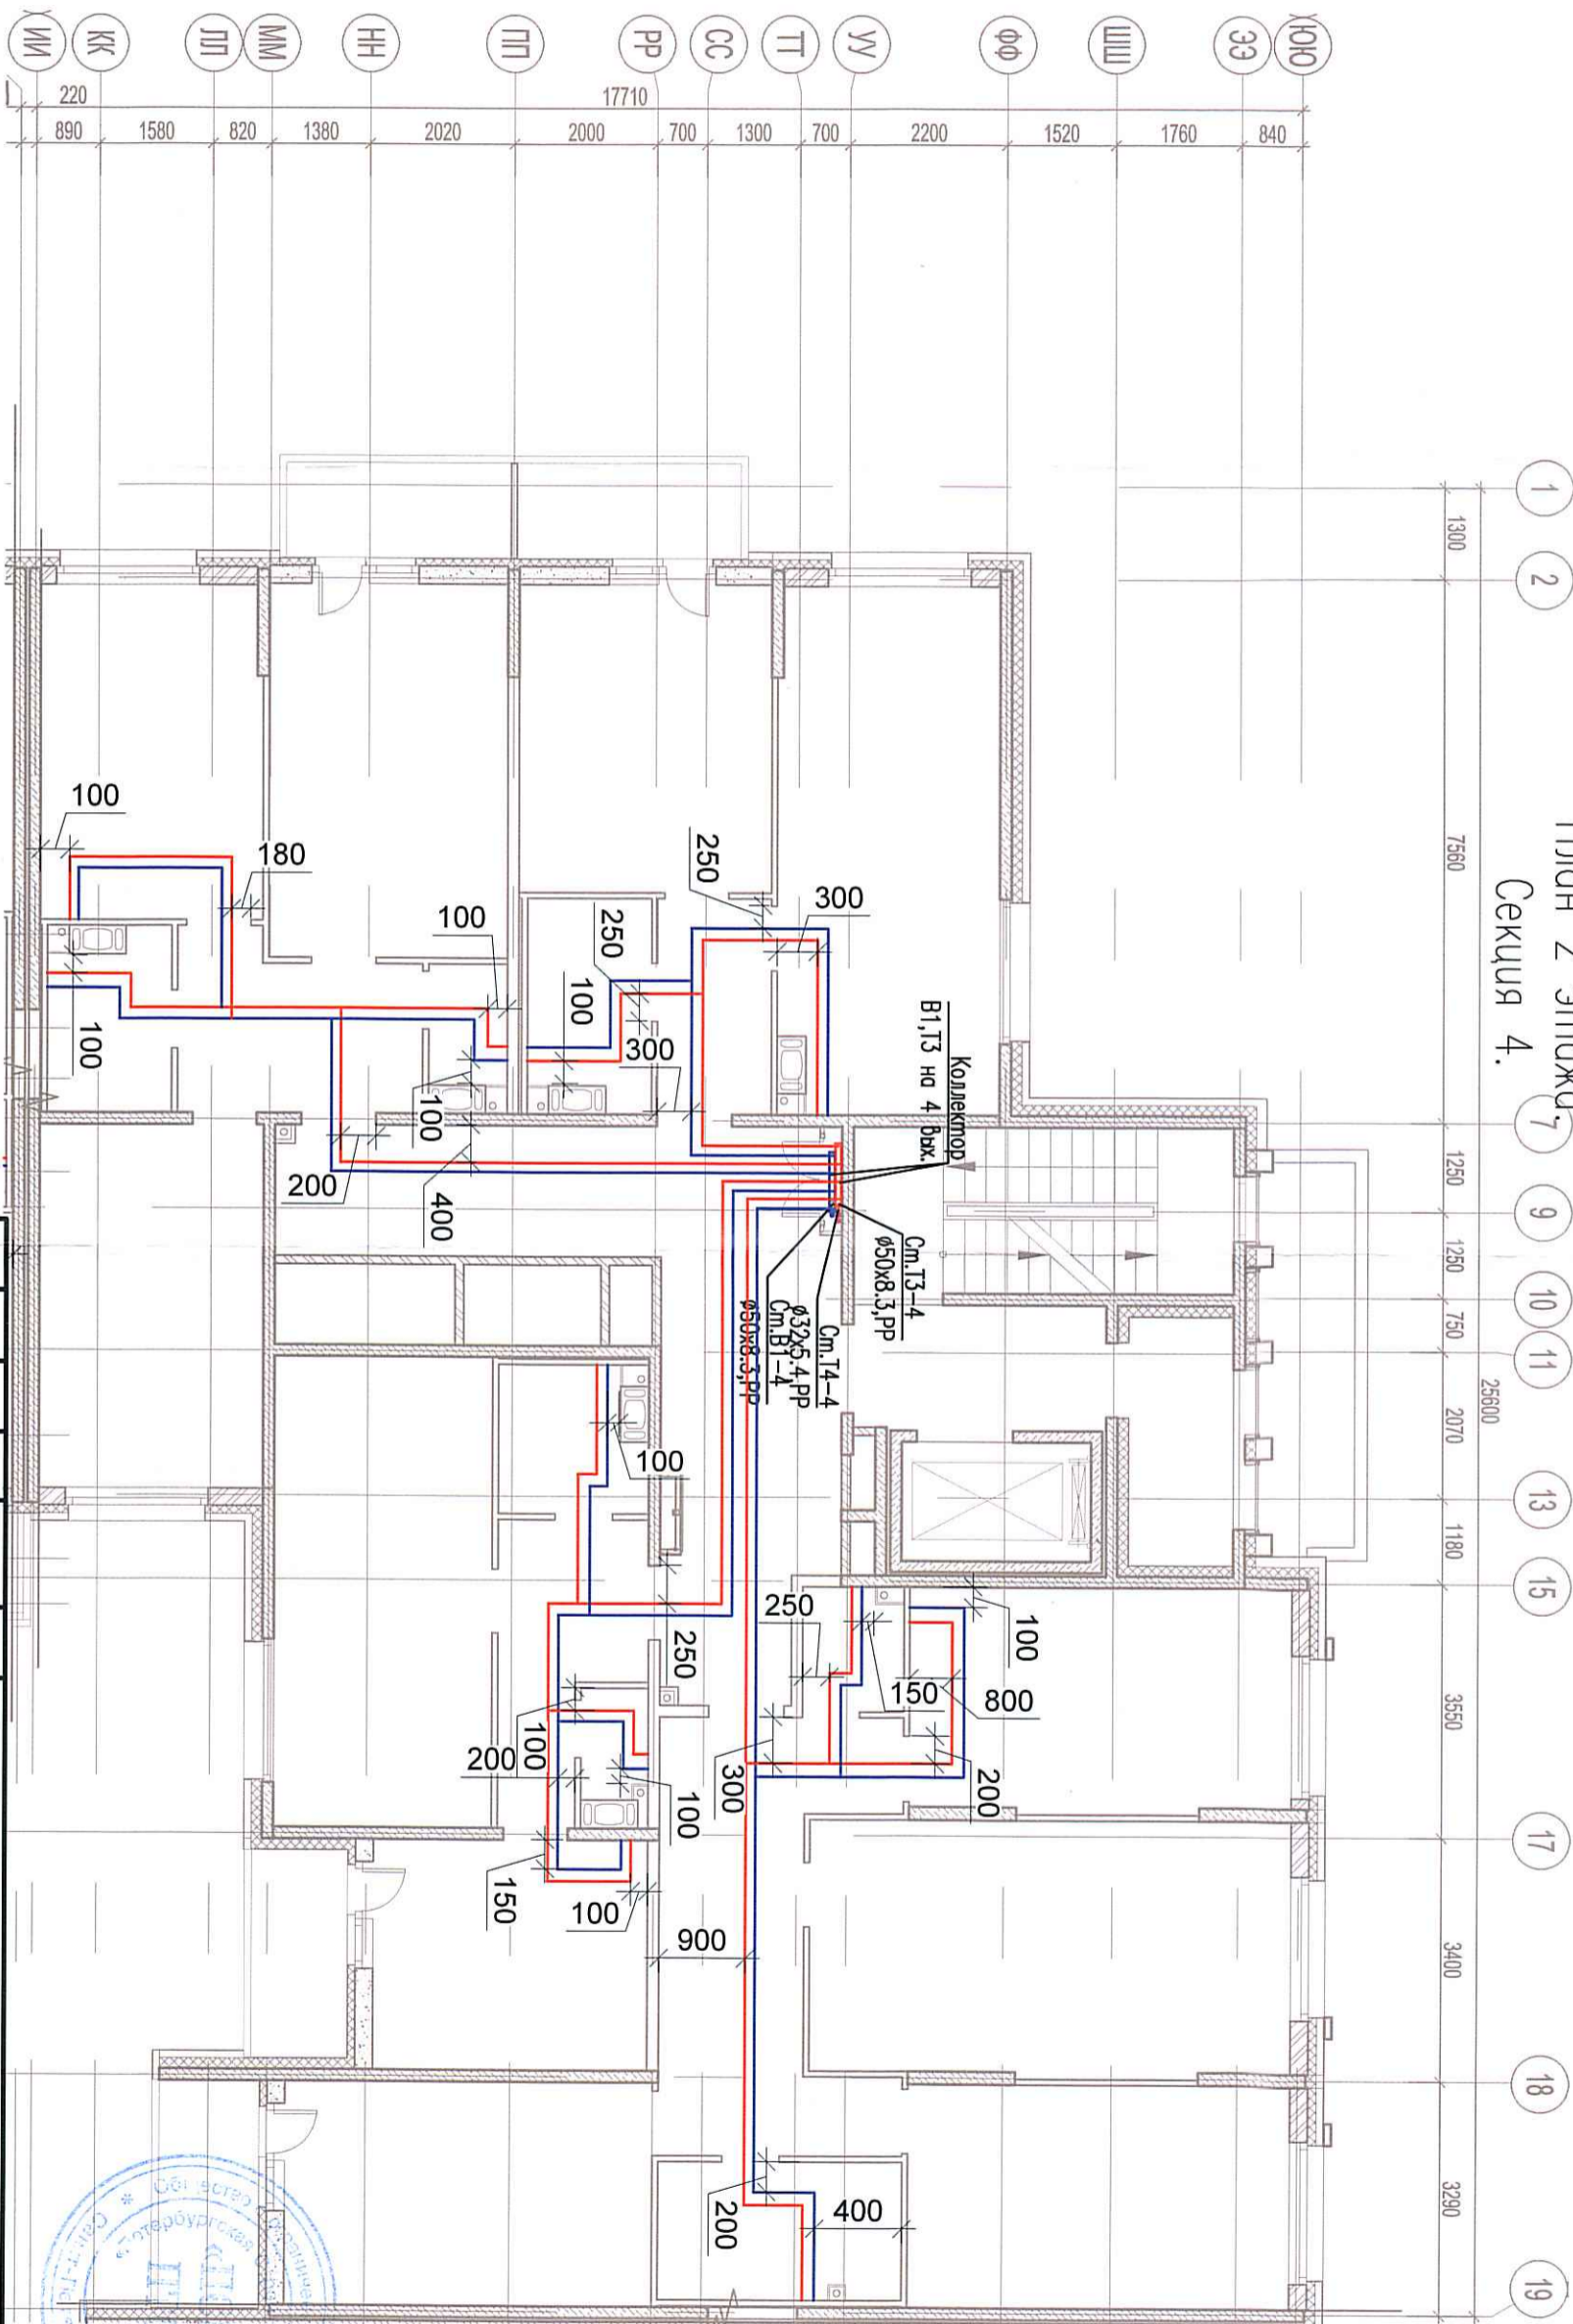

Инв. № подл.	Подпись и дата	Взам. инв. №	ласовано

Изм.	Кол. уч.	Лист	№ док.	Добл.	Дата	Многоэтажная жилая застройка (жилой комплекс со вспомогательными помещениями, подземными объектами) по адресу: г. Санкт-Петербург, Большой Самсониевский проспект (кад. номер участка 78:36:0005016:1309)
Разроб.		Бабоев Р.И.				
Корпус 5						03-2017-БС66-5-ВК
Исполнительная схема №41. Водоснабжение. План 2 этажа. Секция 4.						
Смдия	Лист	Листов	ИД <i>СРБ</i>			
000 "ТСК"						Формат А3

