



Исполнительная схема №43. Водоснабжение.

План 4 этажа.

Секция 4.

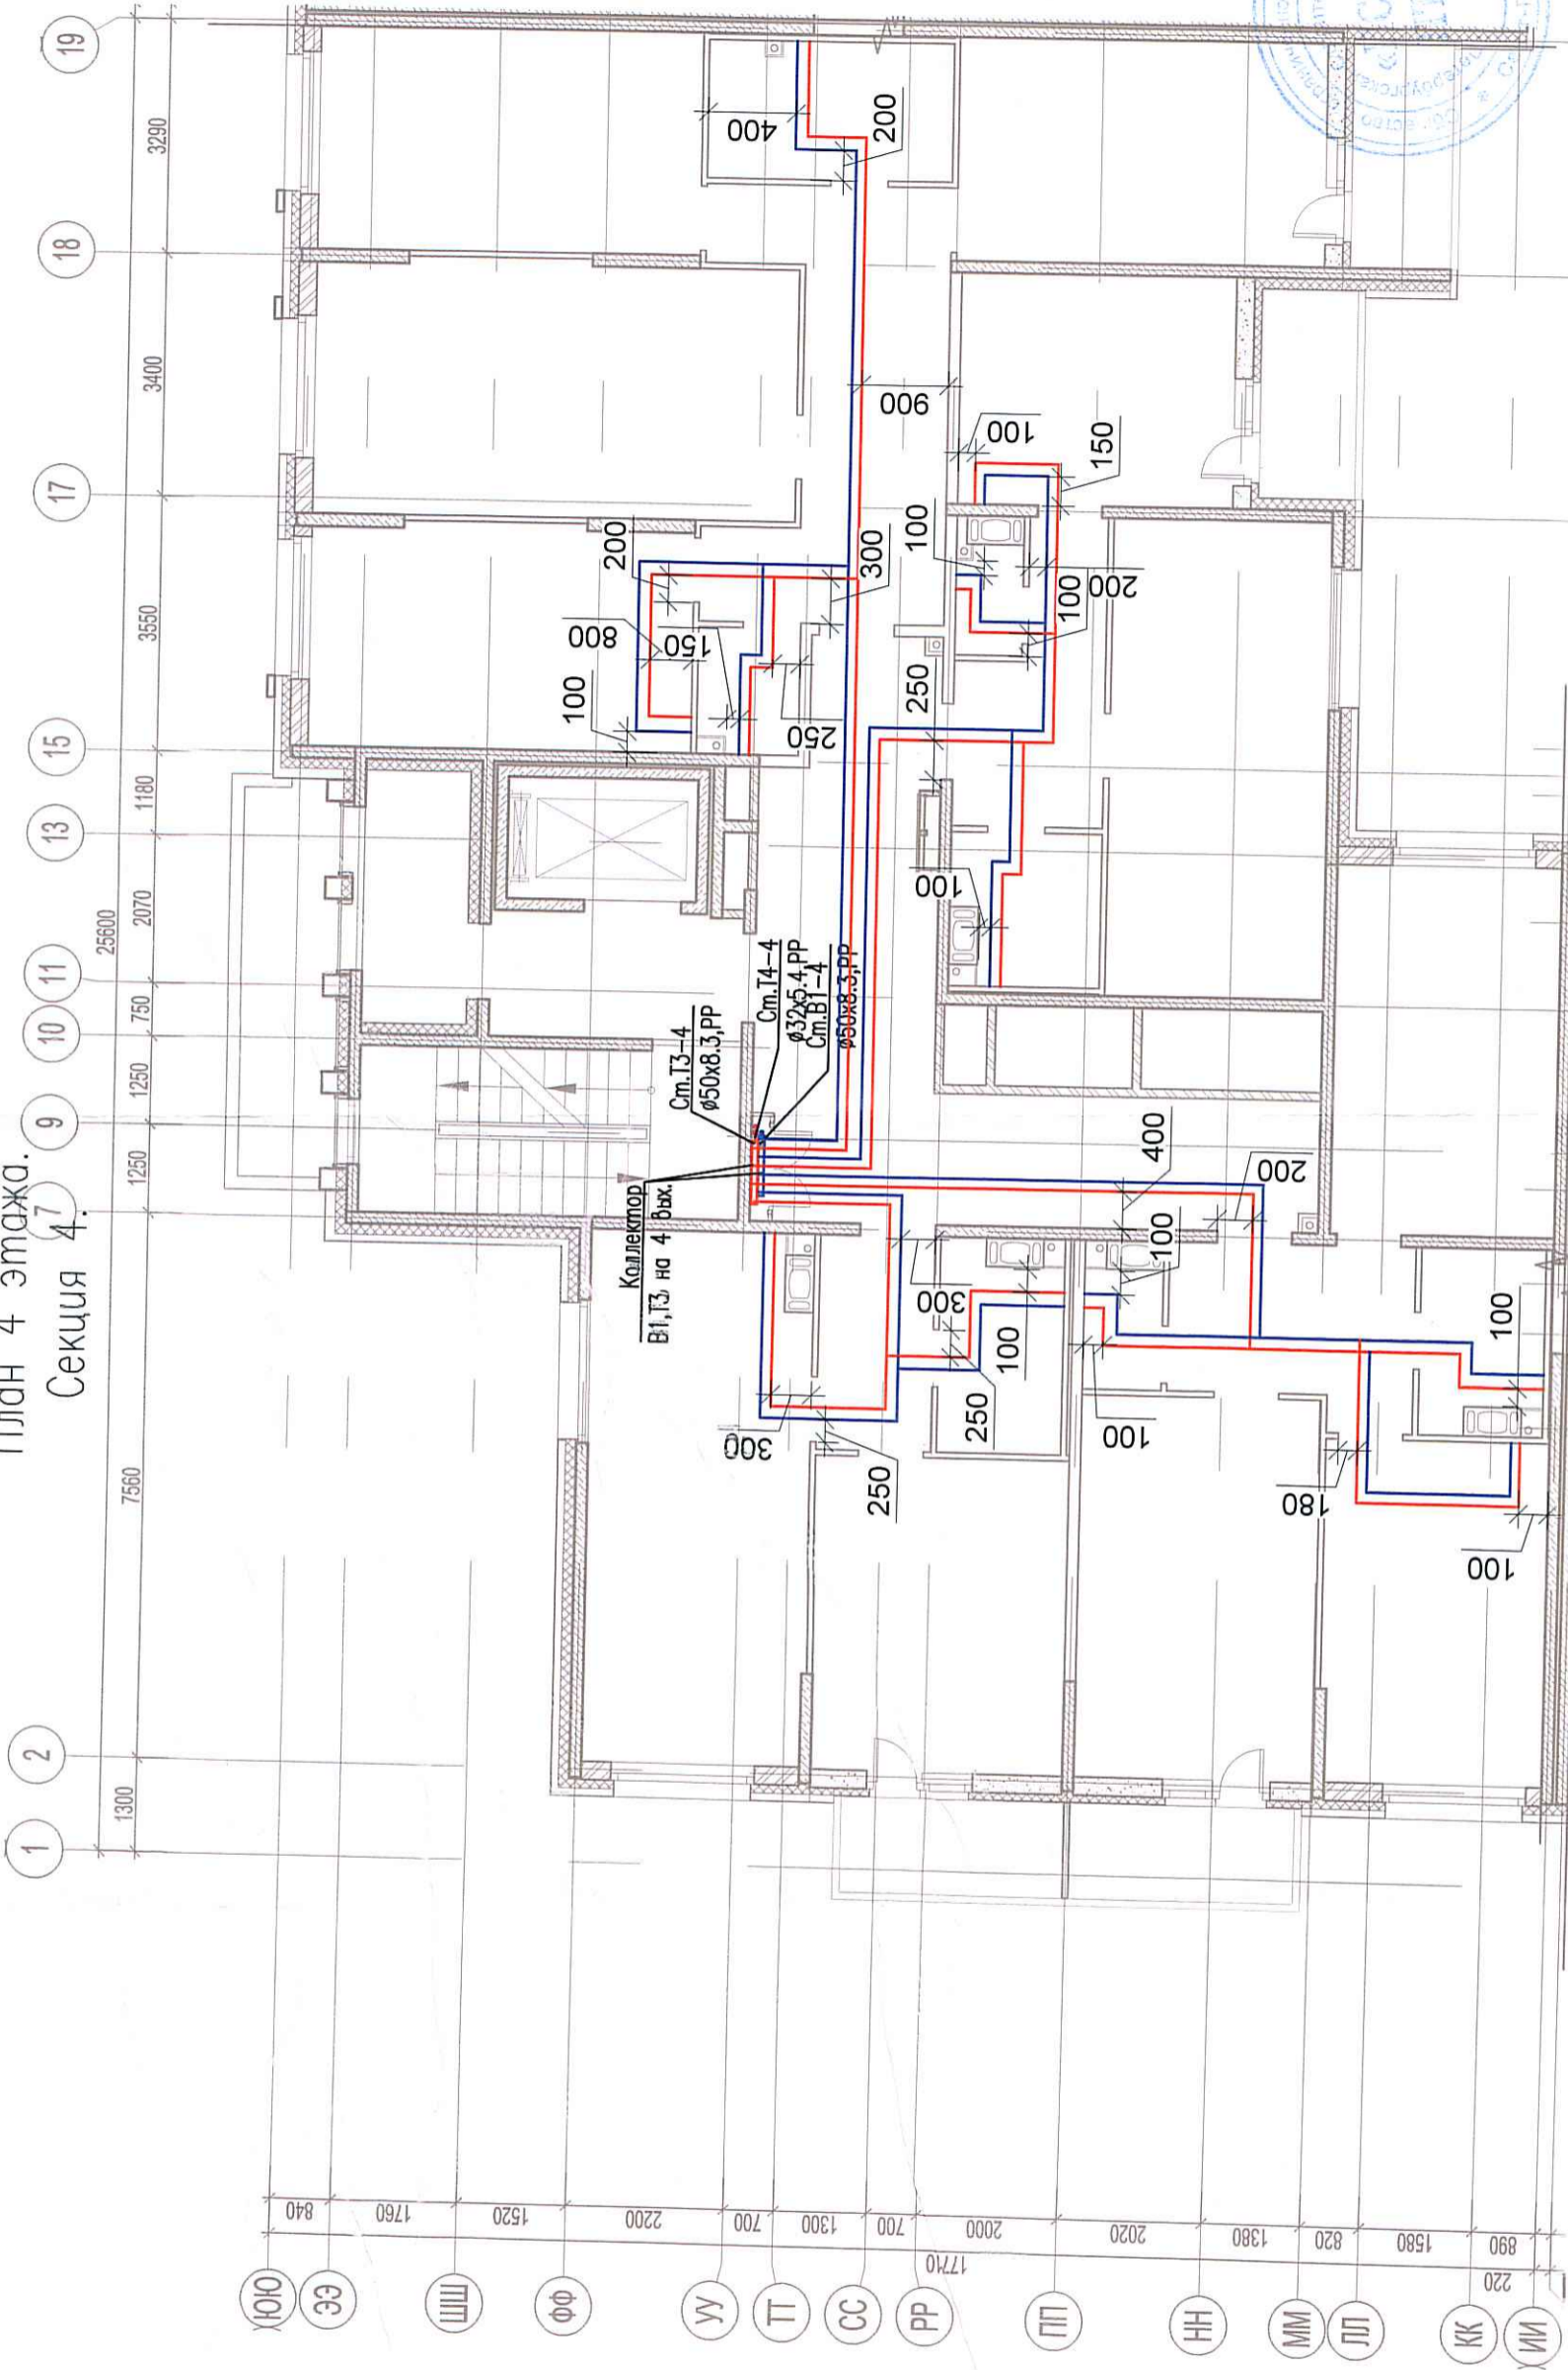

Теплоизоляция Тилит/Гофрированная ПМД труба Sapext  
Труба из сшитого полиэтилена Sapext  
Крепление трубопровода

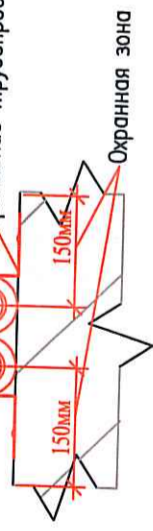

03-2017-БС66-5-ВК

Многоэтажная жилая застройка (жилой комплекс со встроенными помещениями, подземными автостоянками) по адресу: г. Санкт-Петербург, Большой Сампсониевский проспект (кад. номер участка 78:36:0005016:1309)

Корпус 5

Исполнительная схема №43. Водоснабжение.  
План 4 этажа.  
Секция 4.

Изм.	Кол. уч.	Лист	№ док.	Подп.	Дата
Разраб.			Бабаев Р.И.		
				ИД	Листов
					000 "ПСК"

Инд. № подл.	Подпись и дата	Вам. инд. №
--------------	----------------	-------------

масштаб