
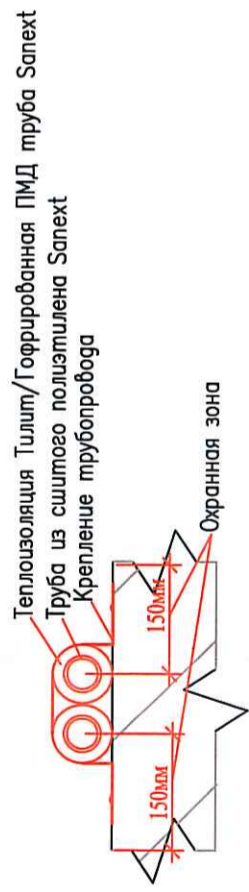


Исполнительная схема №45. Водоснабжение.

План 6 этажа.
Секция 4.

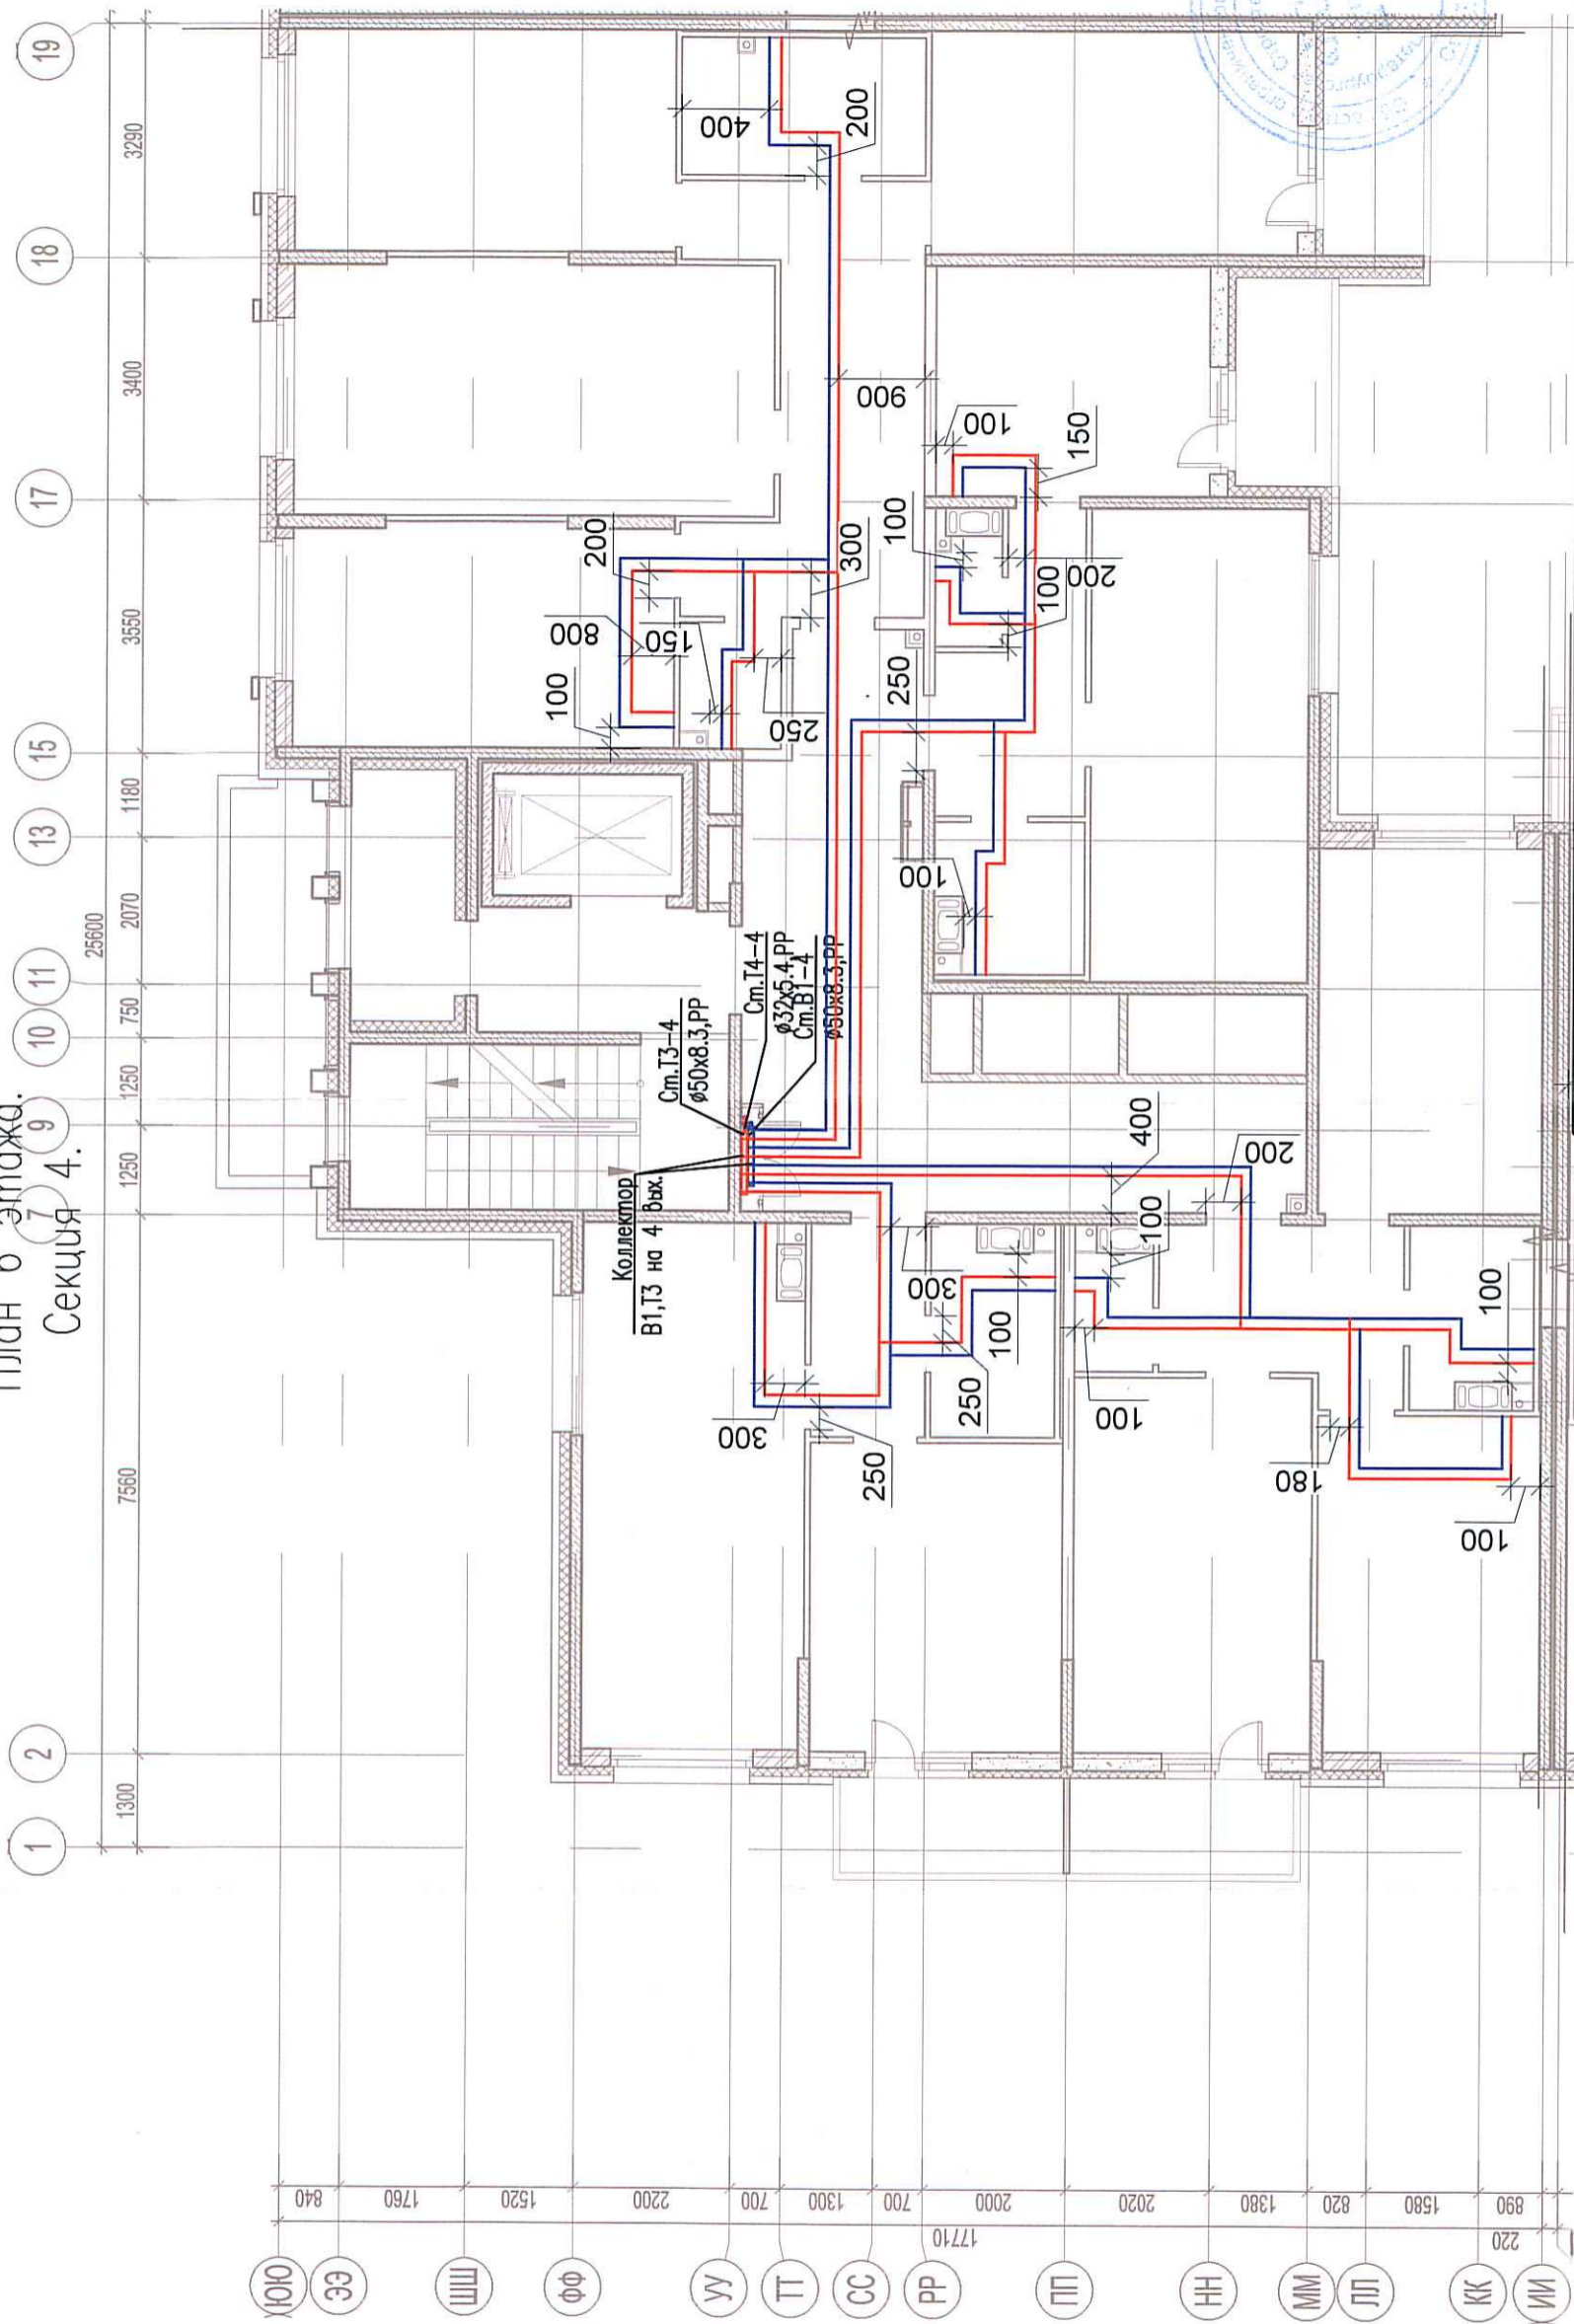

Изм.		Кол. уч.	Лист	№ док.	Подп.	Дата
Разраб.		Бабаев Р.И.				
03-2017-БС66-5-ВК						
Многоэтажная жилая застройка (жилой комплекс со встроенными помещениями, подземными автостоянками) по адресу: г. Санкт-Петербург, Большой Сампсониевский проспект (кад. номер участка 78:36:0005016:1309)						
Корпус 5			Лист	Листов		
			ИД	009		
Исполнительная схема №45. Водоснабжение. План 6 этажа. Секция 4.			000		"ПСК"	
Формат А3						

Составлено

Инд. № подл.	Подпись и дата	Взам. инд. №
--------------	----------------	--------------