


# Исполнительная схема №60. Водоснабжение.

План 3 этажа.

Секция 6.



Теплоизоляция Тилит/Гофрированная ПМД труба Sanext  
Труба из сшитого полиэтилена Sanext  
Крепление трубопровода

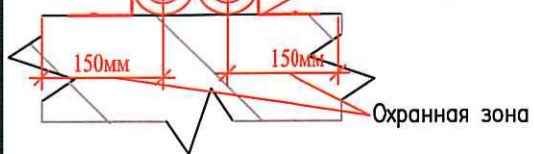

Согласовано	
Взам. инв. №	
Подпись и дата	
Инв. № подл.	

03-2017-БС66-5-ВК					
Многоэтажная жилая застройка (жилой комплекс со встроенными помещениями, подземными автостоянками) по адресу: г. Санкт-Петербурга, Большой Сампсониевский проспект (кад. номер участка 78:36:0005016:1309)					
Изм.	Кол. уч.	Лист	№ док.	Подп.	Дата
Разраб.	Бабаев Р.И.				
Корпус 5				Стадия	Лист
				ИД	644
Исполнительная схема №60. Водоснабжение. План 3 этажа. Секция 6.				ООО "ПСК"	