
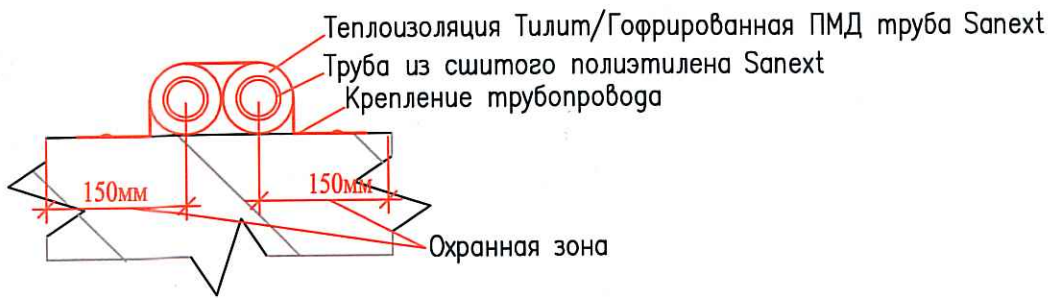


Исполнительная схема №68. Водоснабжение.  
План 2 этажа.  
Секция 7.

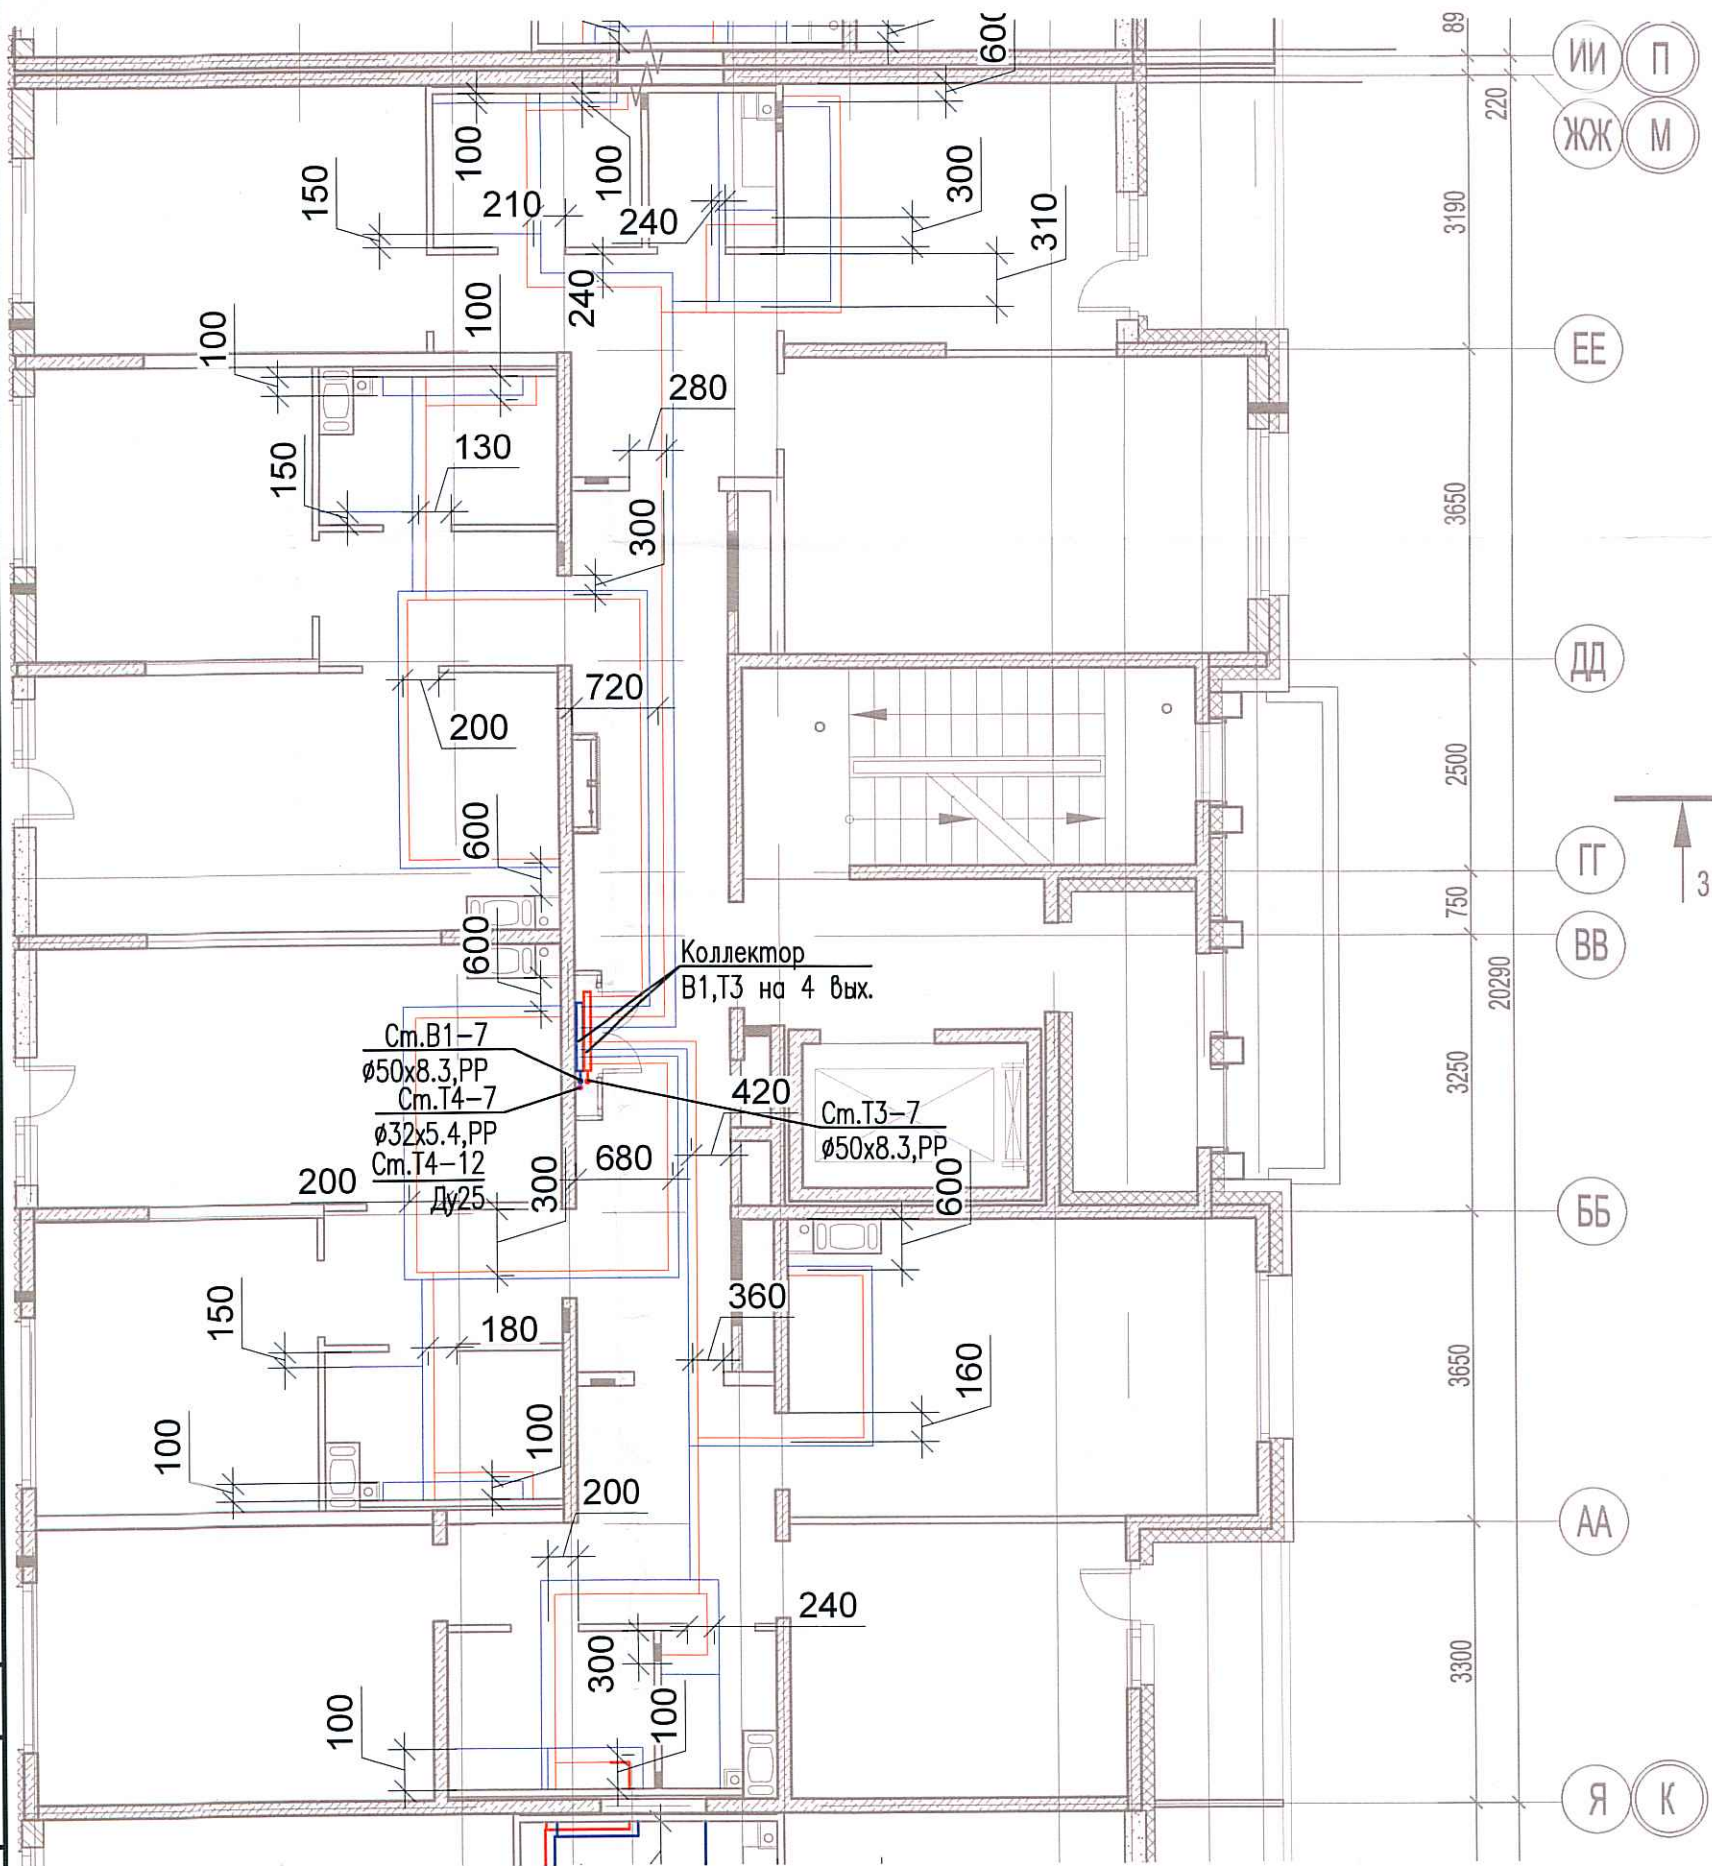

Согласовано	
Взам. инв. №	
Подпись и дата	
Инв. № подл.	

03-2017-БС66-5-ВК					
Многоэтажная жилая застройка (жилой комплекс со встроенными помещениями, подземными автостоянками) по адресу: г. Санкт-Петербург, Большой Сампсониевский проспект (кад. номер участка 78:36:0005016:1309)					
Изм.	Кол. уч.	Лист	№ док.	Подп.	Дата
Разраб.	Бабаев Р.И.				
Корпус 5					Стадия
					Лист
					Листов
Исполнительная схема №68. Водоснабжение. План 2 этажа. Секция 7.					ИД
					000 "ПСК"