


секция 5.3

секция 5.2

секция 5.1

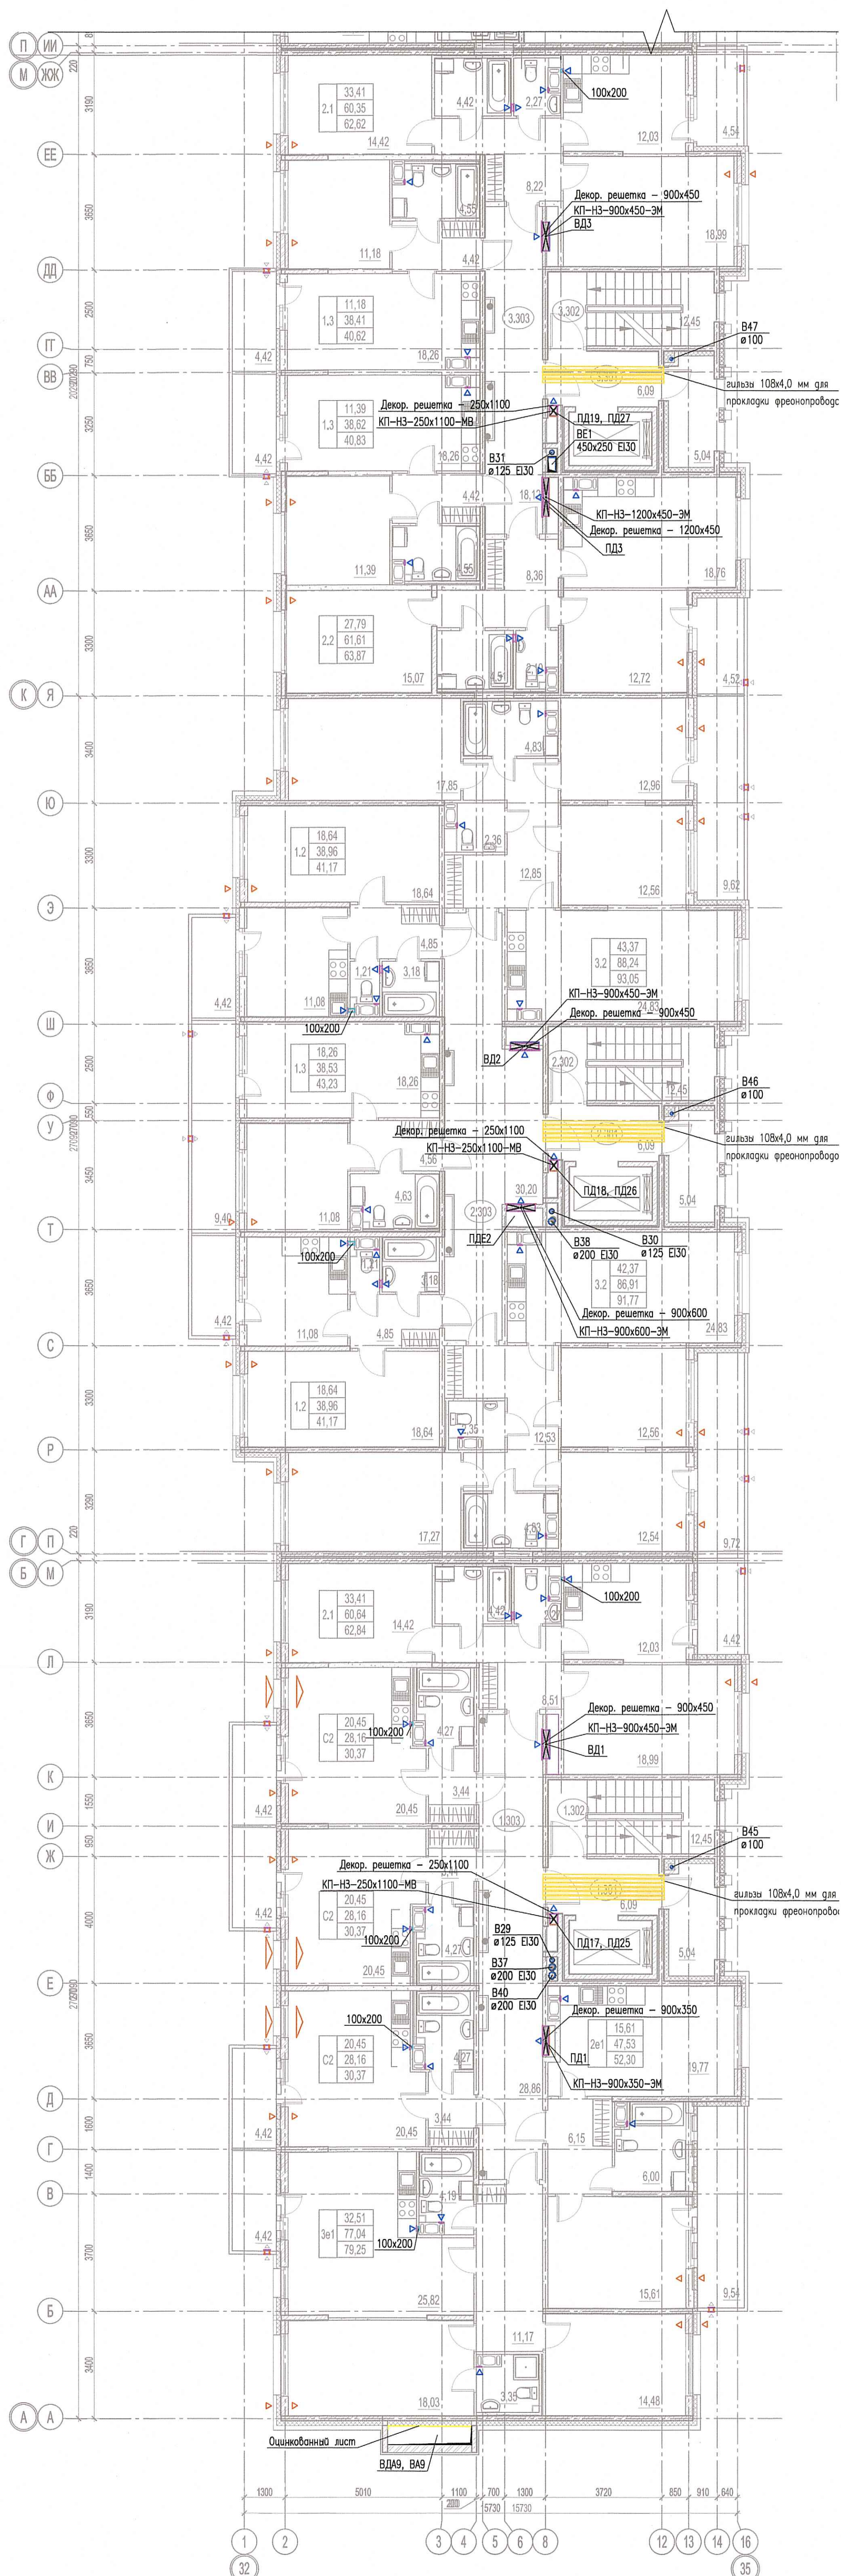

ООО «Информационные Технологии и Коммуникации»
В производство работ
30 Авг 2019
Подпись: [Signature]
Должность: [Blank] Подпись: [Blank]

ПРОВЕРЕНО
ТЕХНИЧЕСКИЙ ОТДЕЛ
27 Авг 2019
Сотрудник ТО: [Signature]

Условные обозначения

Обозначение	Наименование
	Воздухоб
	Решетка вентиляционная батожная
	Решетка вентиляционная переточная
	Приточный клапан инфильтрации воздуха
	Противопожарный клапан:
	КП(60)- (60) - предел огнестойкости (не менее 60 мин.)
	НО(НЗ)- Нормально открытый(нормально закрытый)
	600x450- Размер
	МВ(ЭМ) Тип прибора; ЭМ - электромагнитный, МВ - электромагнитический
	Приточный оконный клапан
	Воздухоб с нормируемым пределом огнестойкости
	Решетка вентиляционная наружная. См. раздел АР
	Вентблок
	Порядковый номер системы вентиляции

Местоположение и привязку наружных решеток в конструкции вытражек см. раздел АР.
Точные привязки приточных клапанов инфильтрации КИВ относительно оконных проемов даны в разделе АР.

03-2017-БС66-5-0В					
Изм.	Код	Лист	№ док.	Дата	Подпись
1	-	Зам.	07-19	07.19	[Signature]
Разработчик	Никитчук	02.19			
Разработчик	Вахтер	02.19			
Проектировщик	Горшков	02.19			
ГИП	Сулоб	02.19			
Инженер	Чашина	02.19			
Многоэтапная жилая застройка (жилой комплекс со встроенными помещениями, подземными парковками) по адресу: г. Санкт-Петербург, Большая Сапунцевская проспект (код. номер участка 78.36.0005016.1309)					
Корпус 5				Стация	Лист
Вентиляция. Фрагмент плана 3 этажа. Секции 1, 2, 3				Р	11
				Листов	



Имя, И. постр., Подпись и дата, Взам. инж. И., Сделано