


секция 5.4

секция 5.5

секция 5.6

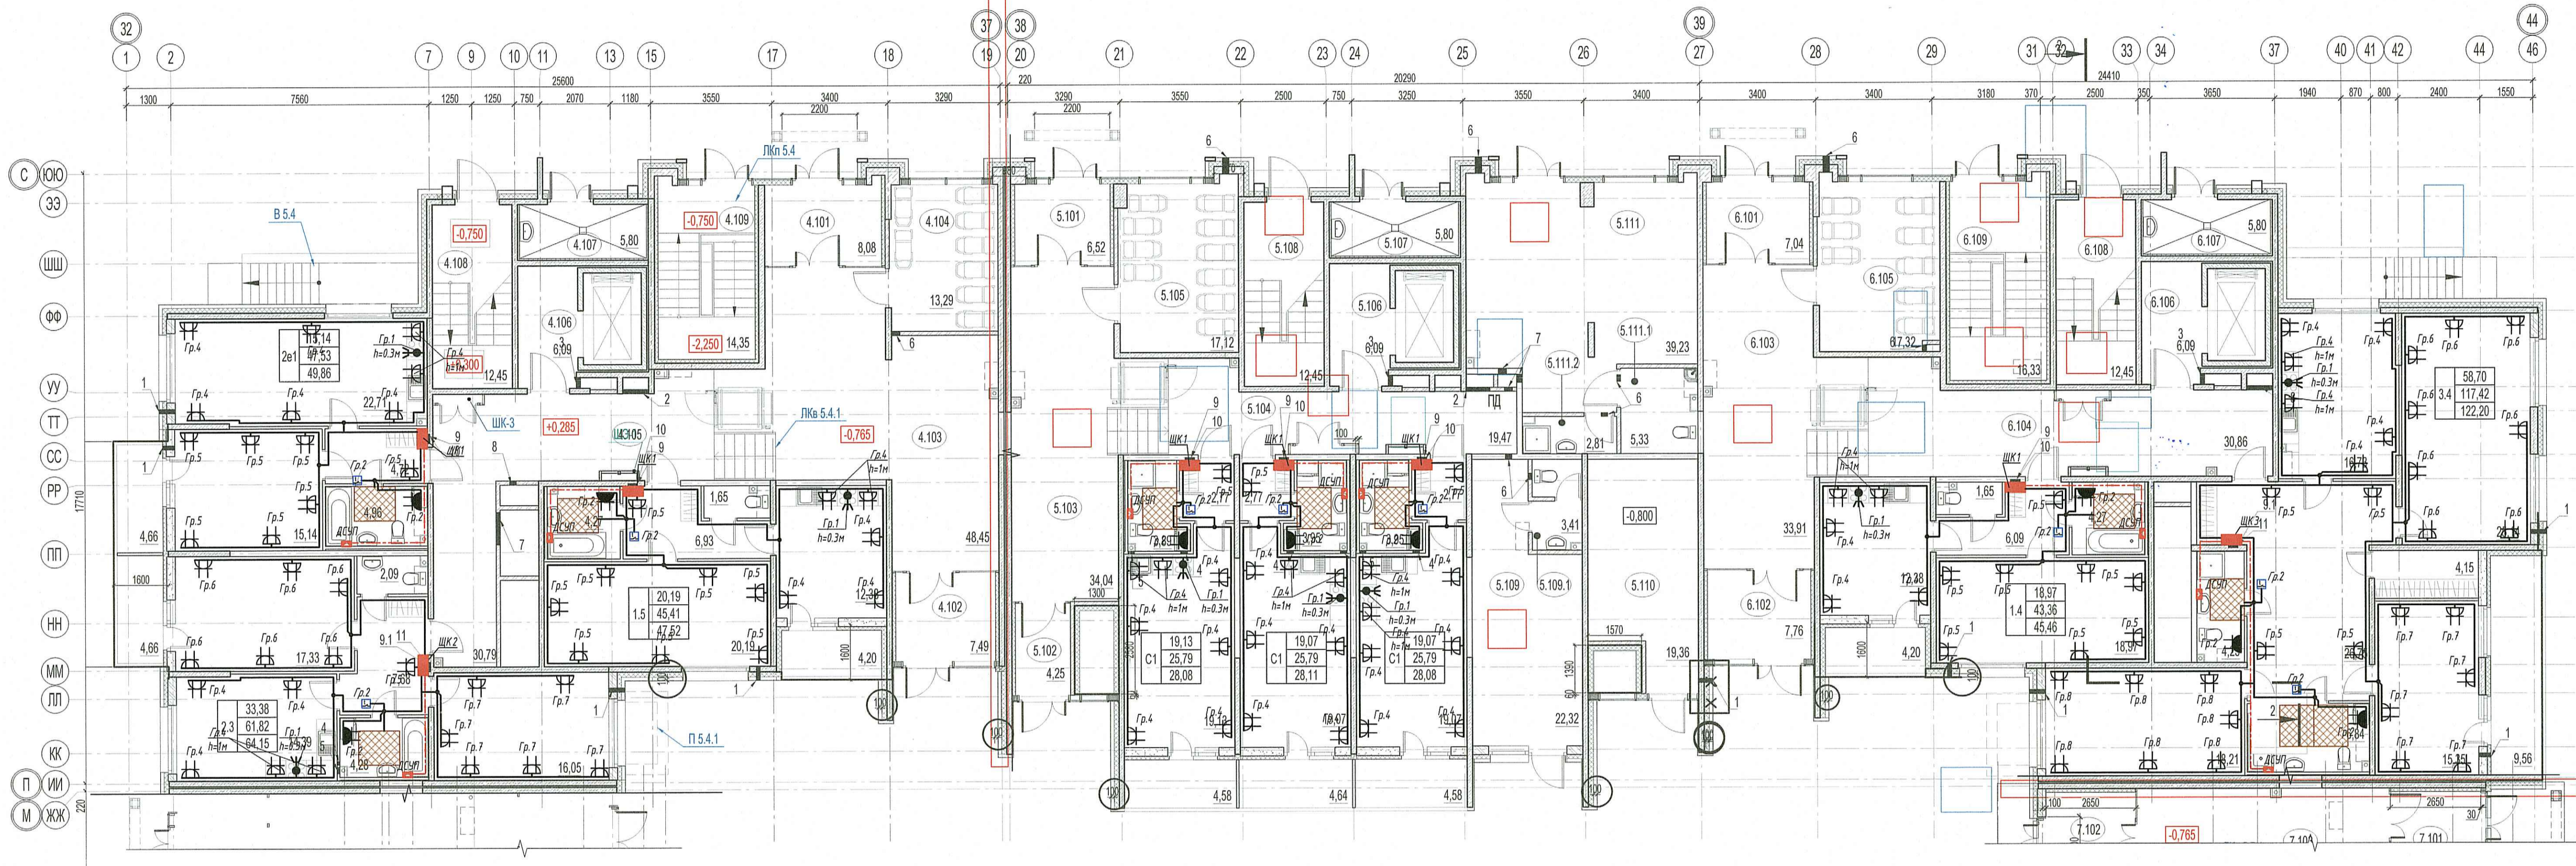

ЩК2 - Щит распределительный квартирный (высота установки 1,0м верх щита)

Кл - Клеменный блок 5x4мм (для плит в квартирах площадью более 50м², 3x6 (для плит в квартирах площадью не более 50м²) 32А, 220В, IP20. Высота установки 1м от уровня чистого пола, если не указано иначе

Розетка - Розетка двухштыковая скрытой установки с заземляющим контактом (высота установки 1м от уровня чистого пола, если не указано иначе)

Розетка - Розетка двухштыковая скрытой установки с заземляющим контактом (высота установки 0,3м от уровня чистого пола, если не указано иначе)

Коробка - Коробка выравнивания потенциалов с шиной

Термостат - Термостат (высота установки 0,3м от уровня чистого пола)

Нагревательный мат

ООО «Информационные технологии и коммуникации»
 Производство работ
 23.06.2019
 Подпись: [Подпись]

ПРОВЕРЕНО
 ТЕХНИЧЕСКИЙ ОТДЕЛ
 23 ИЮН 2019
 Сотрудник ТО: [Подпись]

1. Коробки с клемленным блоком для эл. плиты установить на высоте 0,3 м от чистого пола
2. Штепсельные розетки в кухне для подключения настольного кухонного оборудования установить на высоте 1,0 м от чистого пола
3. Остальные штепсельные розетки в кухне установить на высоте 0,3 м от чистого пола
4. Термостат для теплого пола установить на высоте 0,3 м от чистого пола
5. В ванная комнатах штепсельные розетки в исполнении IP44 для подключения стиральной машины установить на высоте 1,0 м от чистого пола
6. В остальных помещениях штепсельные розетки установить на высоте 0,3 м от чистого пола
7. Распределительные коробки установить на расстоянии 150 мм от потолка, установка их на потолок недопустима
8. Прокладку провода 1x2,5мм² от шины ДСНП до оборудования произвести в трубе ПВХ Ø25мм, обеспечить мех. защиту (п. 1.7.127 ПУЭ)

03-2017-БС66-5-30М									
Мультиэтажная жилая застройка (жилой комплекс со встроенными помещениями, подземными автостоянками, ДОО) по адресу: г. Санкт-Петербург, Большой Сапсановский проспект (кад. номер участка 78-36-0005016-1309)									
Изм.	Кол. вч.	Лист	№ Док.	Подпись	Дата	Статус	Лист	Листов	
Разраб.	Говар	11.19				Внутреннее электрооборудование и электроосвещение. Корпус 5	Р	67	Листов
Проверил	Баринштейн	11.19							
ГИП	Суслов	11.19							
Исполн.	Чащина	11.19				План розеточной сети квартир. 1 этаж. Секция 4, 5, 6			Иллюстрационный центр ООО "Новатон"

