


СЕКЦИЯ 6.1

СЕКЦИЯ 6.2

СЕКЦИЯ 6.3

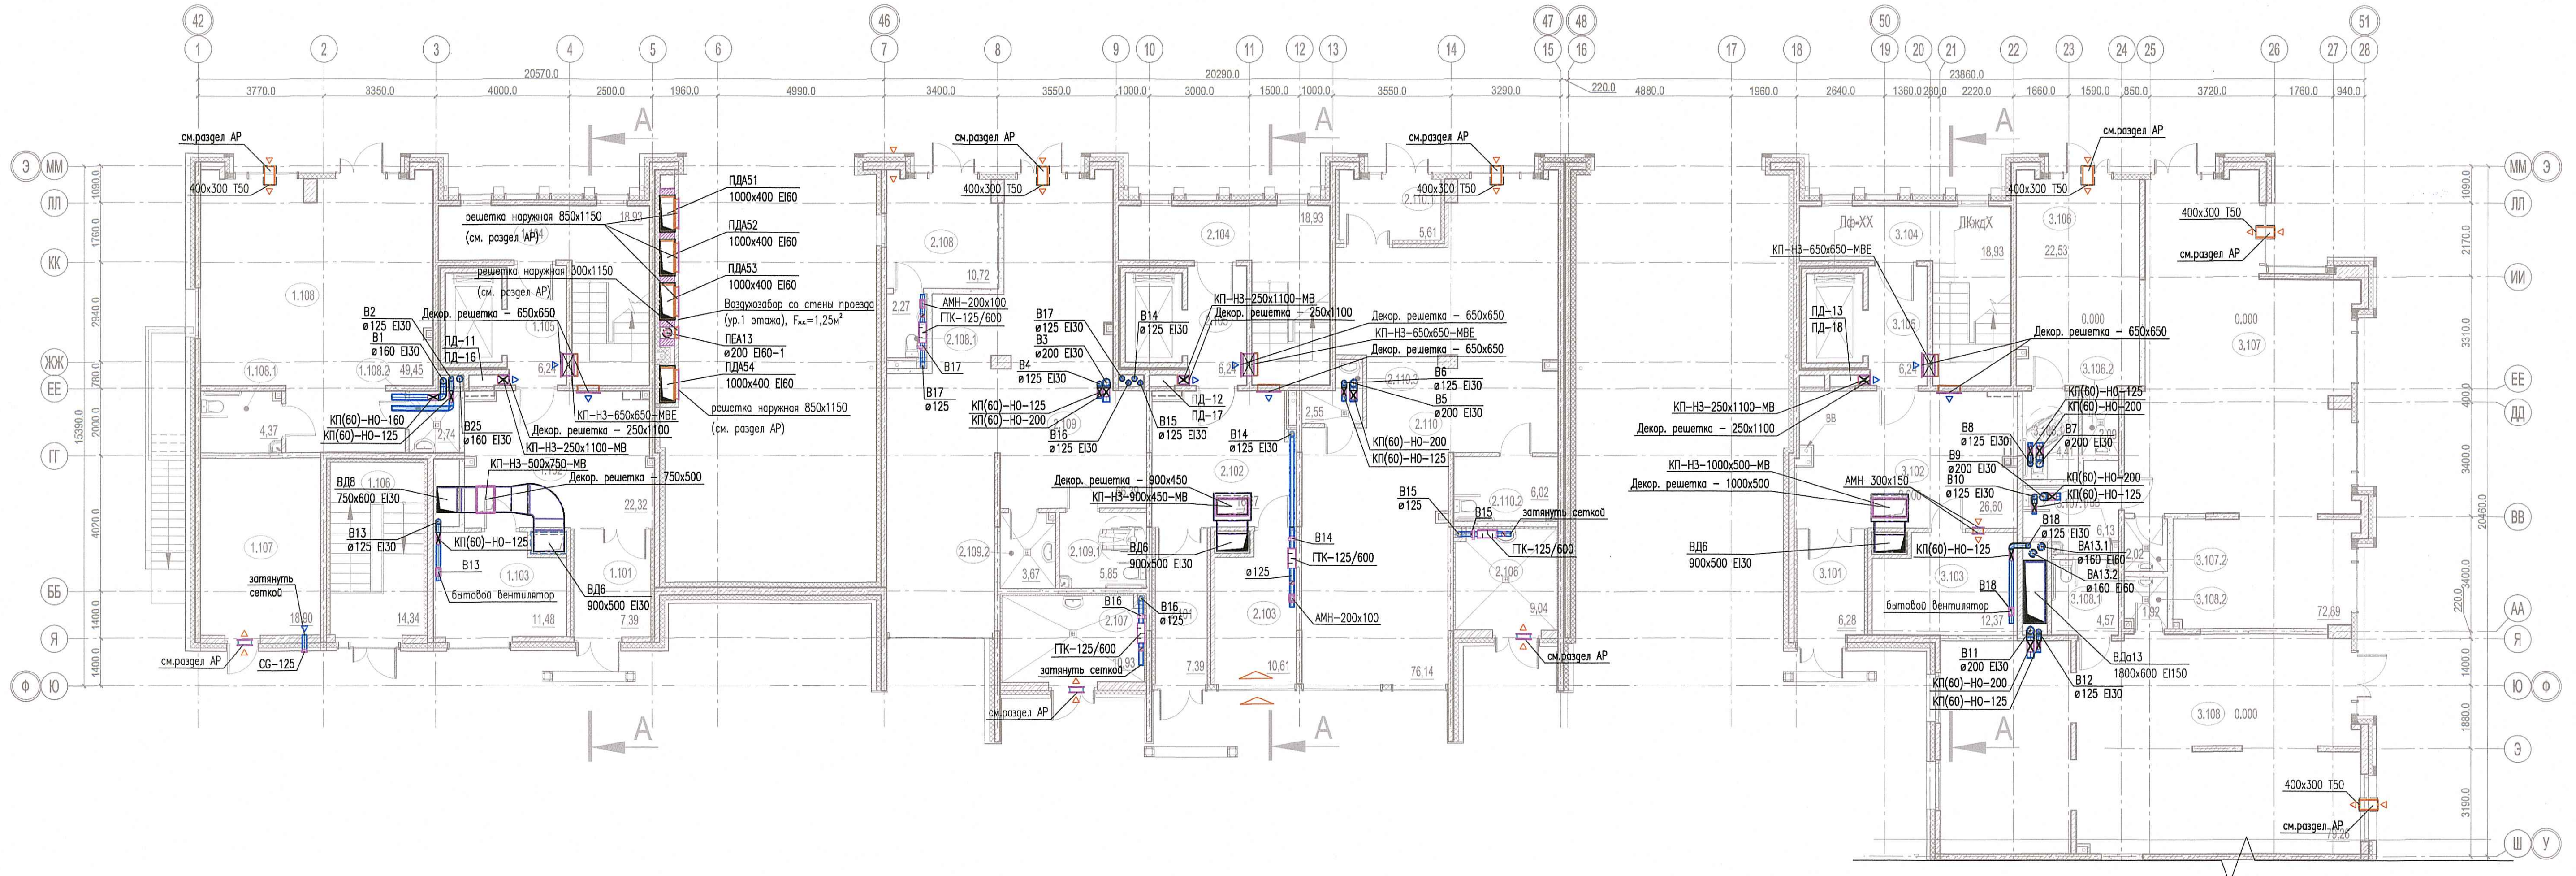

Номер помещения	Наименование	Площадь м ²	Кат. пом.
МОП, в том числе:			
1.101	Тамбур	7,39	
1.102	Вестибиль	22,32	
1.103	Колесочная	11,48	
1.104	Лестничная клетка	18,93	
1.105	Лифтовой холл (тамбур-шлюз)	6,24	
1.106	Лестничная клетка из парника	14,34	
1.107	Помещение главного распределительного щита	18,90	
1.108	Рабочее помещение	49,45	
1.108.1	Санузел	4,37	
1.108.2	Кладовая уборочного инвентаря	2,74	
МОП, в том числе:			
		156,17	


Номер помещения	Наименование	Площадь м ²	Кат. пом.
2.101	Тамбур	7,39	
2.102	Вестибиль	16,67	
2.103	Колесочная	10,61	
2.104	Лестничная клетка	18,93	
2.105	Лифтовой холл (тамбур-шлюз)	6,24	
2.106	Помещение для сбора крупноабразивного мусора	9,04	
2.107	Мусороборная камера	10,93	
2.108	Помещение охраны парника	10,72	
2.108.1	Санузел охраны парника	2,27	
2.109	Рабочее помещение	66,39	
2.109.1	Санузел	5,85	
2.109.2	Кладовая уборочного инвентаря	3,67	
2.110.1	Тамбур	5,61	
2.110.2	Санузел	6,02	
2.110.3	Кладовая уборочного инвентаря	2,55	
		182,91	

Номер помещения	Наименование	Площадь м ²	Кат. пом.
МОП, в том числе:			
3.101	Тамбур	6,28	
3.102	Вестибиль	26,60	
3.103	Колесочная	12,37	
3.104	Лестничная клетка	18,93	
3.105	Лифтовой холл (тамбур-шлюз)	6,24	
3.106	Рабочее помещение	22,53	
3.106.1	Санузел с возможностью доступа инвалидов	4,41	
3.107	Рабочее помещение	72,89	
3.107.1	Санузел с возможностью доступа инвалидов	6,13	
3.107.2	Кладовая уборочного инвентаря	2,02	
3.108	Рабочее помещение	79,26	
3.108.1	Санузел с возможностью доступа инвалидов	4,57	
3.108.2	Кладовая уборочного инвентаря	1,92	
		264,14	

Условные обозначения

Обозначение	Наименование
	Воздуховод
	Решетка вентиляционная бытовая
	Решетка вентиляционная переточная
	Приточный клапан инфильтрации воздуха
	Дроссельная заслонка
	Противопожарный клапан:
	КП(60)-НО(НЗ) - предел огнестойкости (не менее 60 мин.)
	НО(НЗ) - нормально открытая (нормально закрытая)
	Размер 600x450
	МВ(ЭМ) - Тип прибора; ЭМ - электромеханический, МВ - электромагнитный
	Вентилятор
	Шумоглушитель
	Приточный оконный клапан
	Воздуховод с нормируемым пределом огнестойкости
	Решетка вентиляционная наружная. См. раздел АР
	Порядковый номер системы вентиляции

Разрез А-А

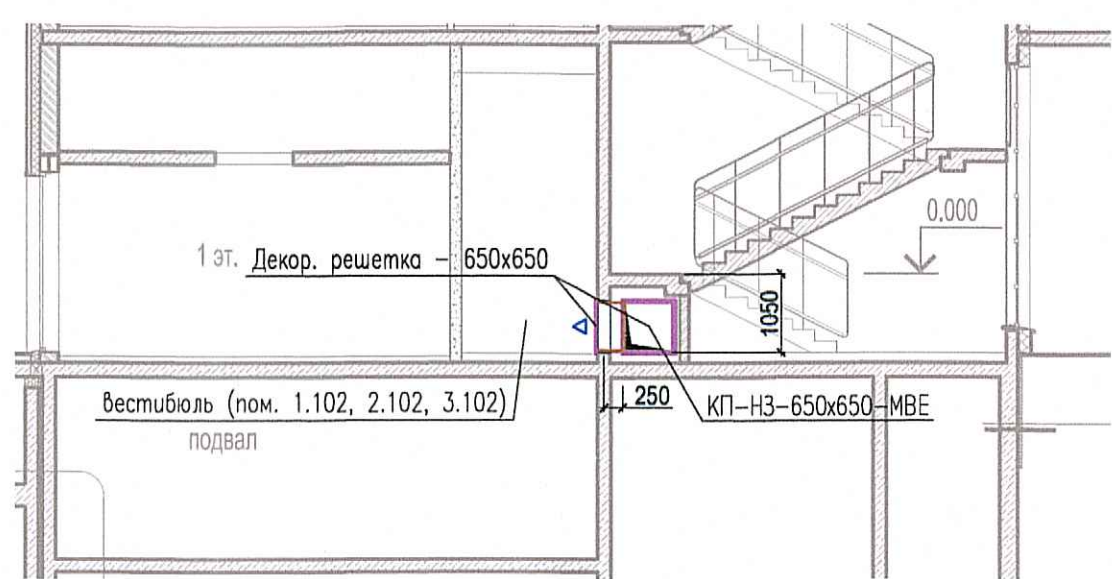

ООО «Информационные Технологии и Коммуникации»
В производство работ

20 АВГ 2018
Подпись

ПРОВЕРЕНО
ТЕХНИЧЕСКИЙ ОТДЕЛ
12 АВГ 2018

Местоположение и приближу наружных решеток в конструкции встроено см. раздел АР
Точные приближу приточных клапанов инфильтрации КИВ относительно оконных проемов даны в разделе АР.

03-2017-БС66-6-0В					
1	Зам.	07-19	07.19	Многоэтажная жилая застройка (жилой комплекс со встроенными помещениями, подземными автостоянками) по адресу: г. Санкт-Петербург, Большая Сампсониевский проспект (кад. номер участка 78:36:005016:1309)	
Разроб.	Никитюк	02.19	02.19	Корпус 6	Стация
Разроб.	Ткаченко	02.19	02.19	Р	Лист 4
Проверил	Горшков	02.19	02.19	Вентиляция. Фрагмент плана 1 этажа Секции 1, 2, 3	
ГИП	Сулов	02.19	02.19	NOVATON ООО "Нобатон"	
Н.контр.	Чашкина	02.19	02.19		