



Исполнительная схема
 №22. Отопление.
 План 5 этажа.
 Секция 2.

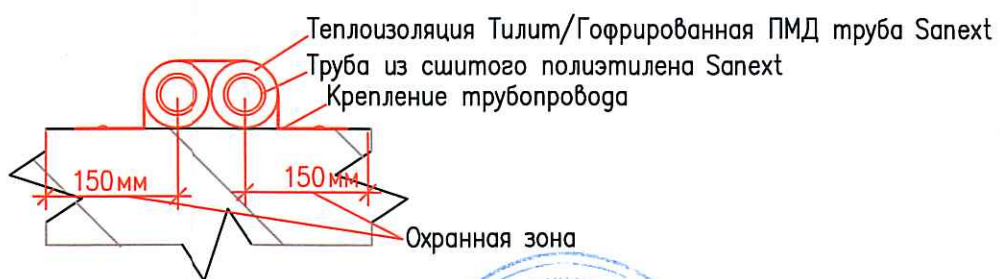

Согласовано

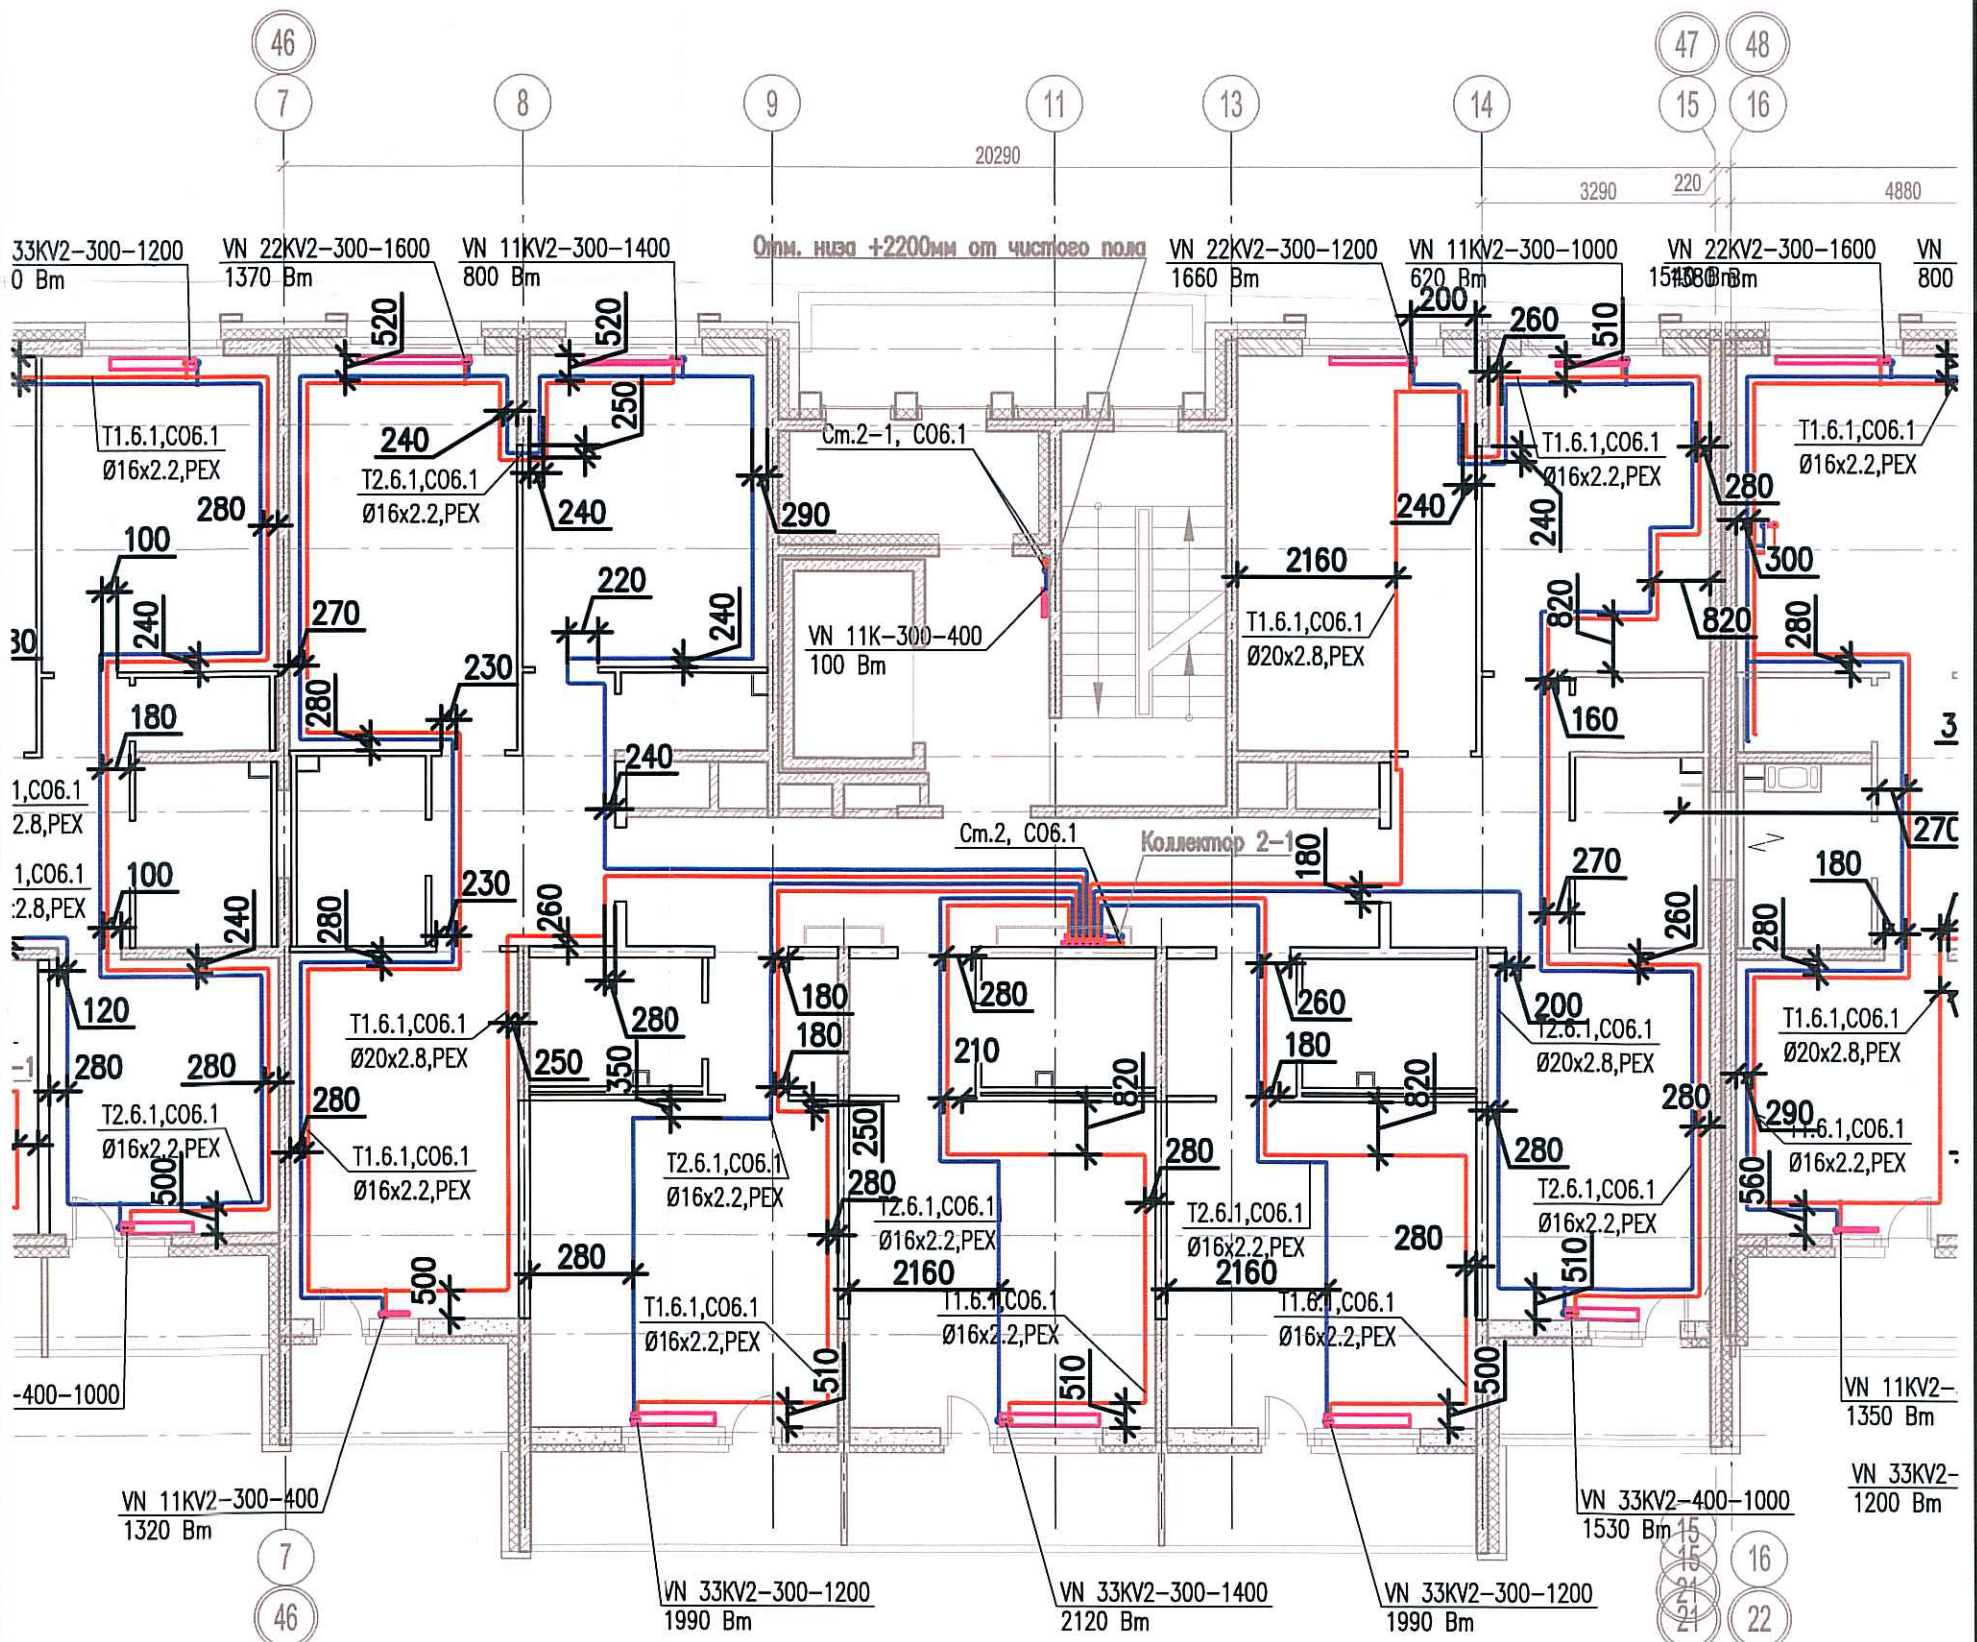

						03-2017-БС66-6-0В			
						Многоэтажная жилая застройка (жилой комплекс со встроенными помещениями, подземными автостоянками) по адресу: г. Санкт-Петербург, Большой Сампсониевский проспект (кад. номер участка 78:36:0005016:1309)			
Изм.	Кол.уч.	Лист	Недок.	Подп.	Дата	Корпус 6	Стадия	Лист	Листов
Разраб.	Бабаев Р.И.						ИД	307	
						Исполнительная схема №22. Отопление. План 5 этажа. Секция 2.		000 "ПСК"	

Инв. № подл.	Подпись и дата	Взам. инв. №