


Фрагмент плана 3-5 этажей



секция

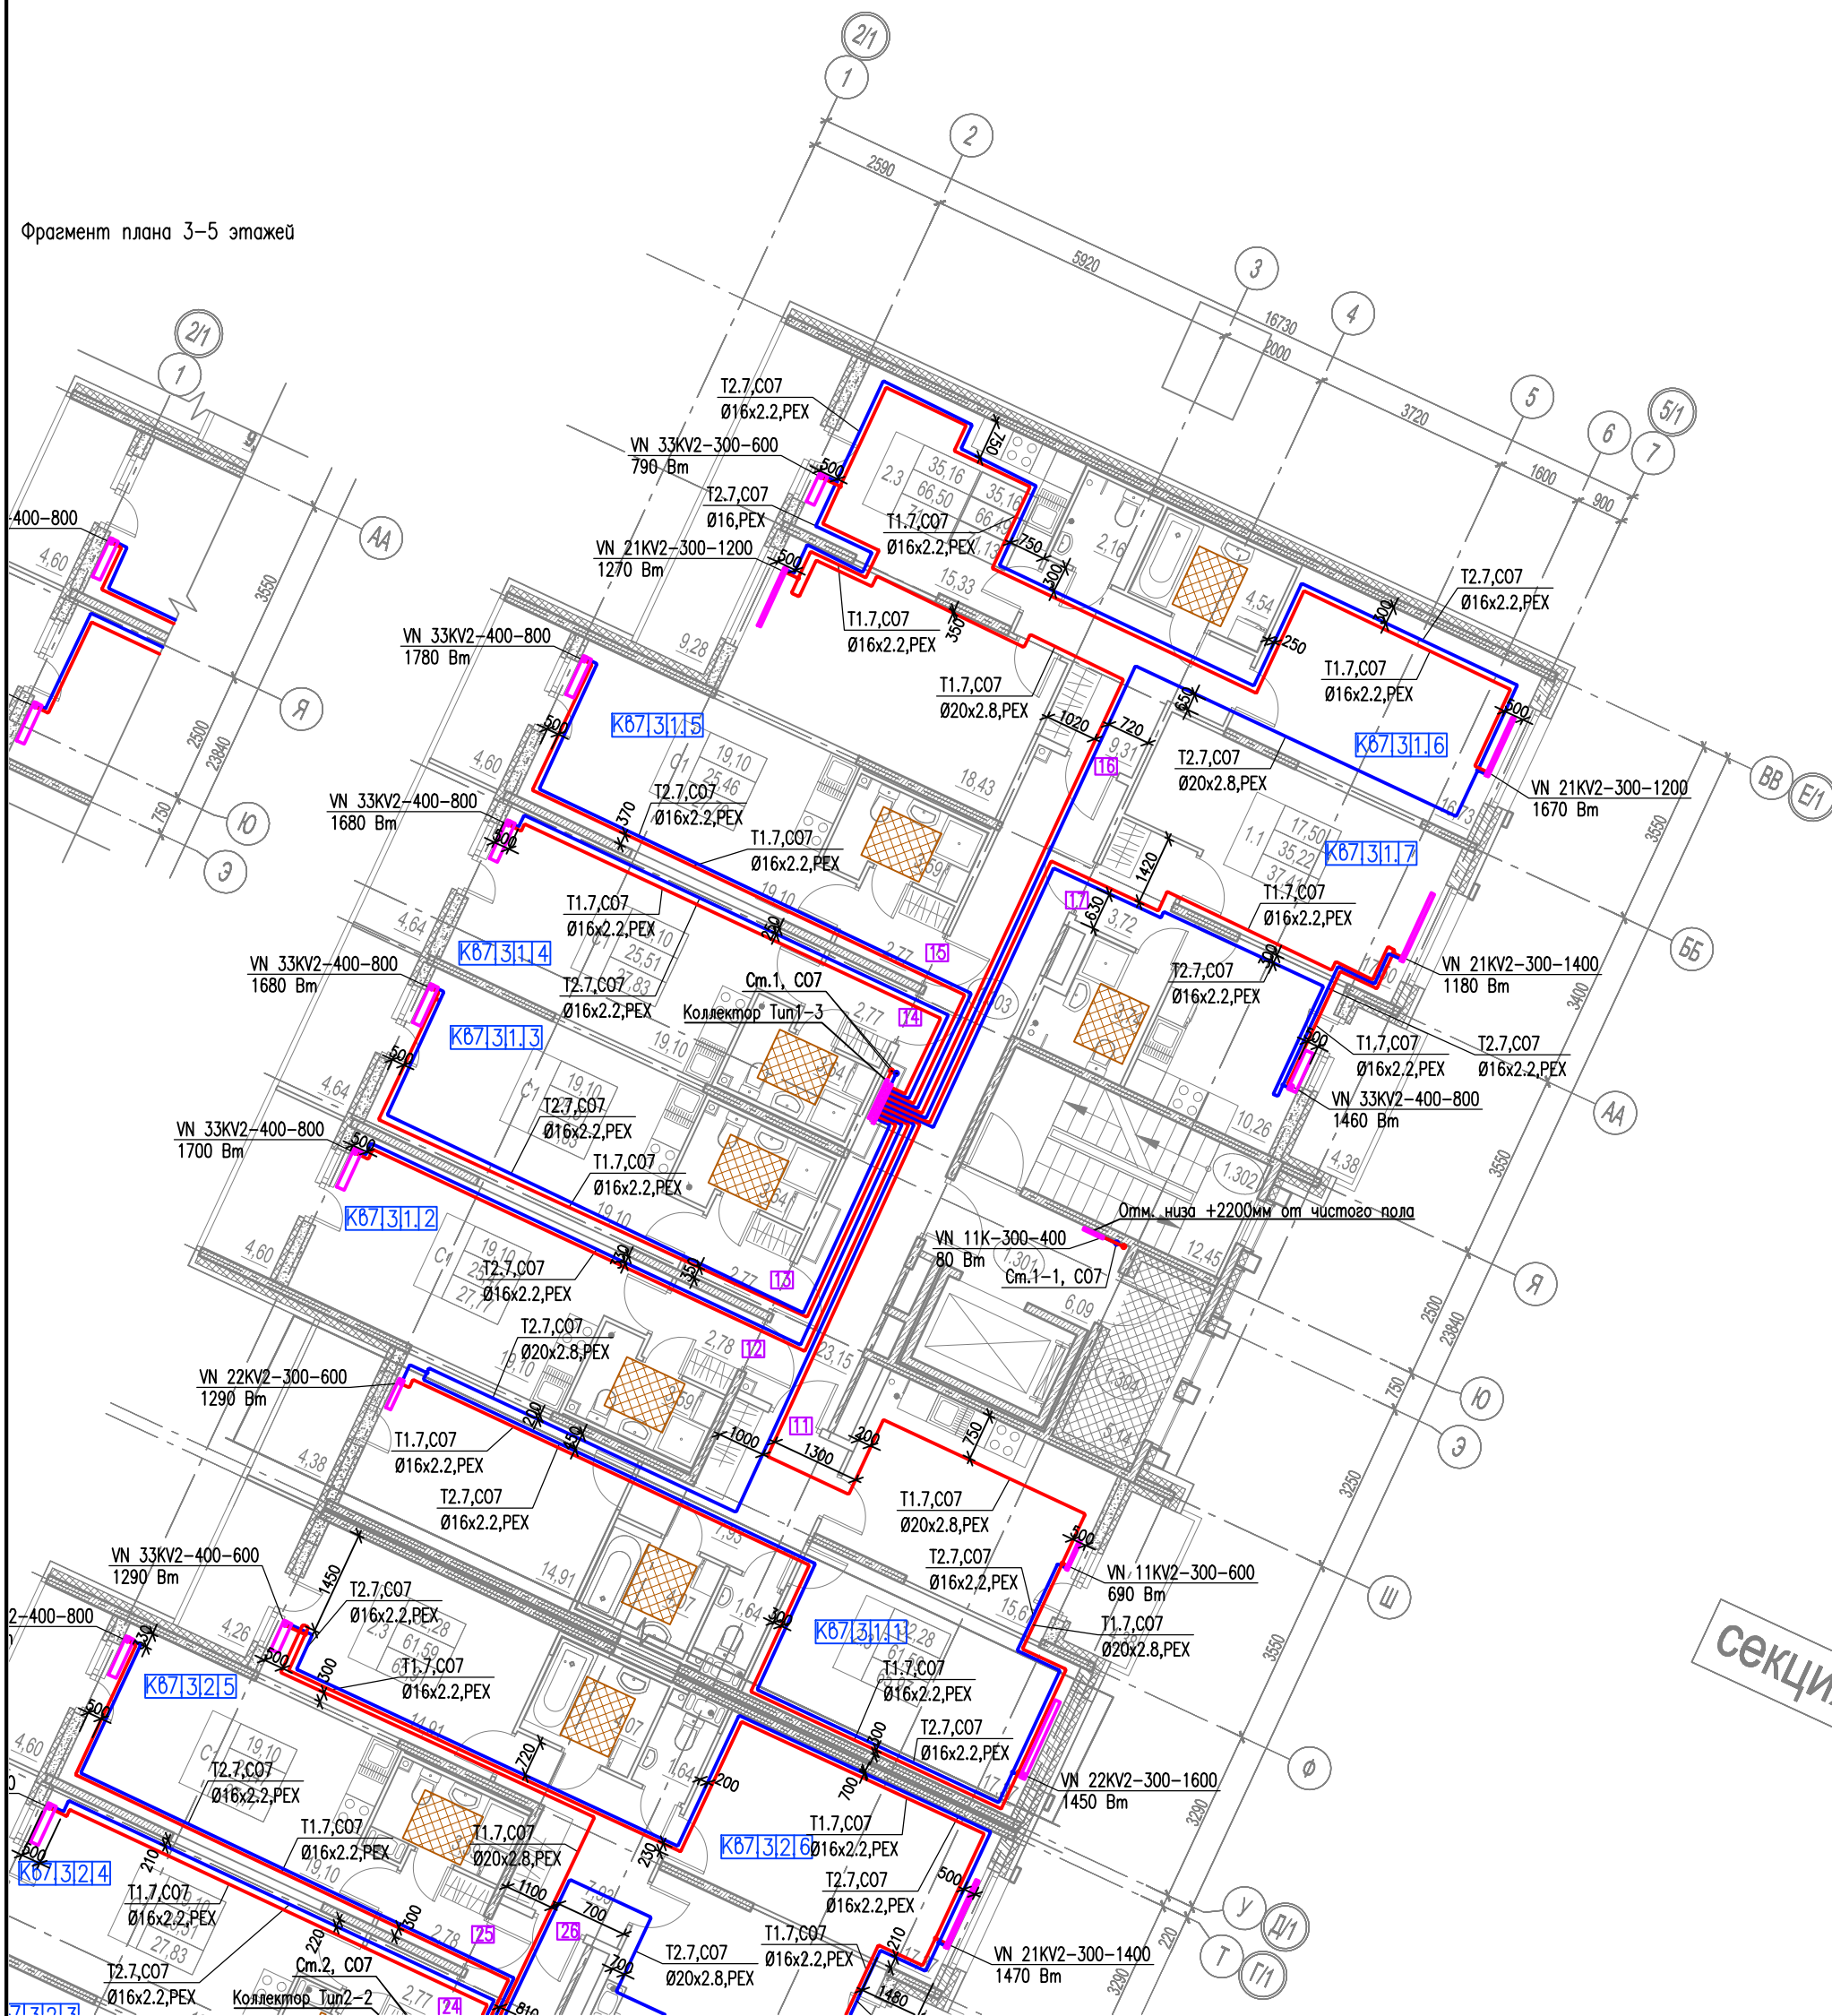

03-2017-БС66-7-0В

Многоэтажная жилая застройка (жилой комплекс со встроенными помещениями, подземными автостоянками) по адресу: г. Санкт-Петербург, Большой Сампсониевский проспект (кад. номер участка 78:36:0005016:1309)

ООО «БАЛТИКОН»  
 Данный чертеж является  
 исполнительным  
 «    »    20    г.  
 Подпись

Изм.	Кол.	Лист	№ док.	Погн.	Дата
Нач. участка		Ткачев А.А.			
Разработал		Иванова М.П.			

Корпус 7  
 Исполнительная схема. Отопление.  
 План 4 этажа.  
 Секция 1

Стадия	Лист	Листов
ИД	15	

ООО "Балтикон"