


Фрагмент плана 3-5 этажей

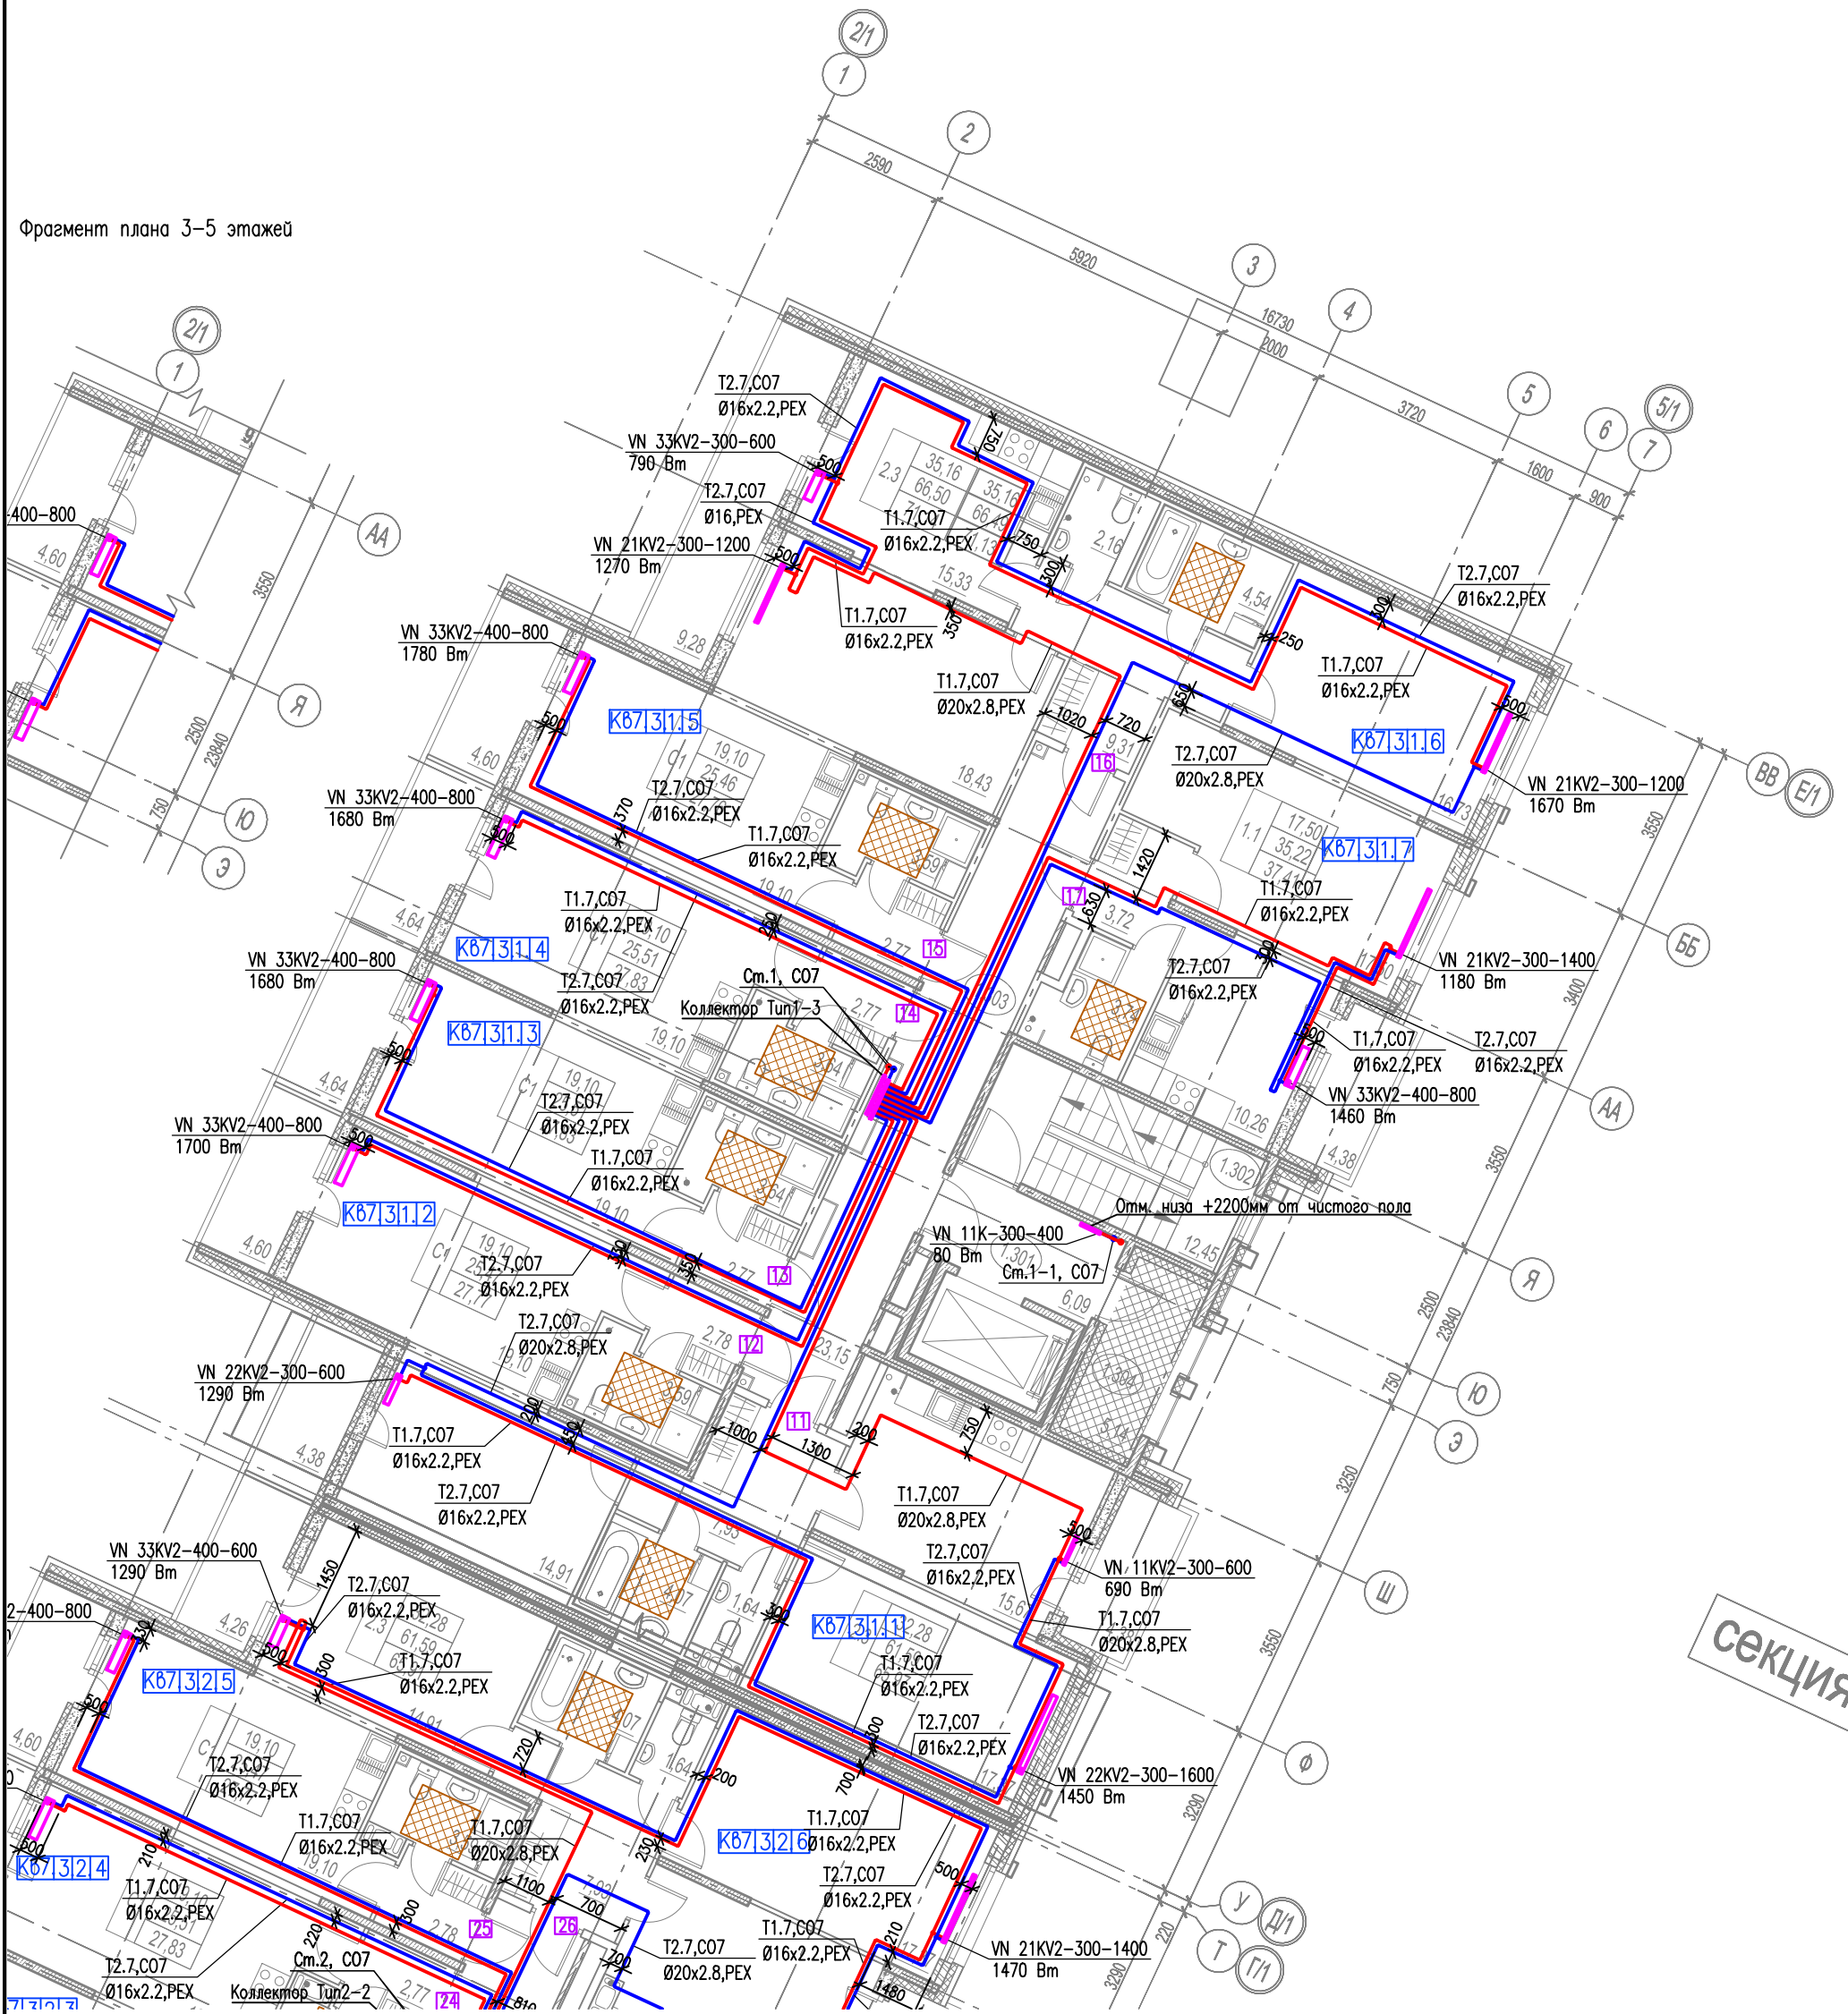

ООО «БАЛТИКОН»
 Данный чертеж является
 исполнительным
 « » 20 г.
 Подпись _____

					03-2017-БС66-7-0В			
					Многоэтажная жилая застройка (жилой комплекс со встроенными помещениями, подземными автостоянками) по адресу: г. Санкт-Петербург, Большой Сампсониевский проспект (кад. номер участка 78:36:0005016:1309)			
Изм.	Кол.	Лист	№ док.	Погн.	Дата	Стация	Лист	Листов
Нач. участка		Ткачев А.А.				ИД	17	
Разработал		Иванова М.П.				Корпус 7		
					Исполнительная схема. Отопление. План 6 этажа. Секция 1			
					ООО "Балтикон"			