


Теплоизоляция Тилит / Гофрированная труба
Sanext

Крепление трубопровода

Труба из сшитого полиэтилена Sanext

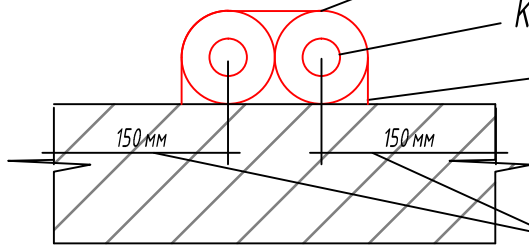

Охранная зона



ООО «БАЛТИКОН»
Данный чертеж является
исполнительным
« » 20 г.
Подпись _____

					03-2017-БС66-1-ВК			
					Многоэтажная жилая застройка (жилой комплекс со встроенными помещениями, подземными автостоянками) по адресу: г. Санкт-Петербург, Большой Сампсониевский проспект (кад. номер участка 78:36:0005016:1309)			
Изм.	Кол.	Лист	№ док	Погн.	Дата	Стация	Лист	Листов
						ИД	37	
					Корпус 1		000 "Балтикон"	
					Исполнительная схема №37. Водоснабжение План 4 этажа. Секция 2.			