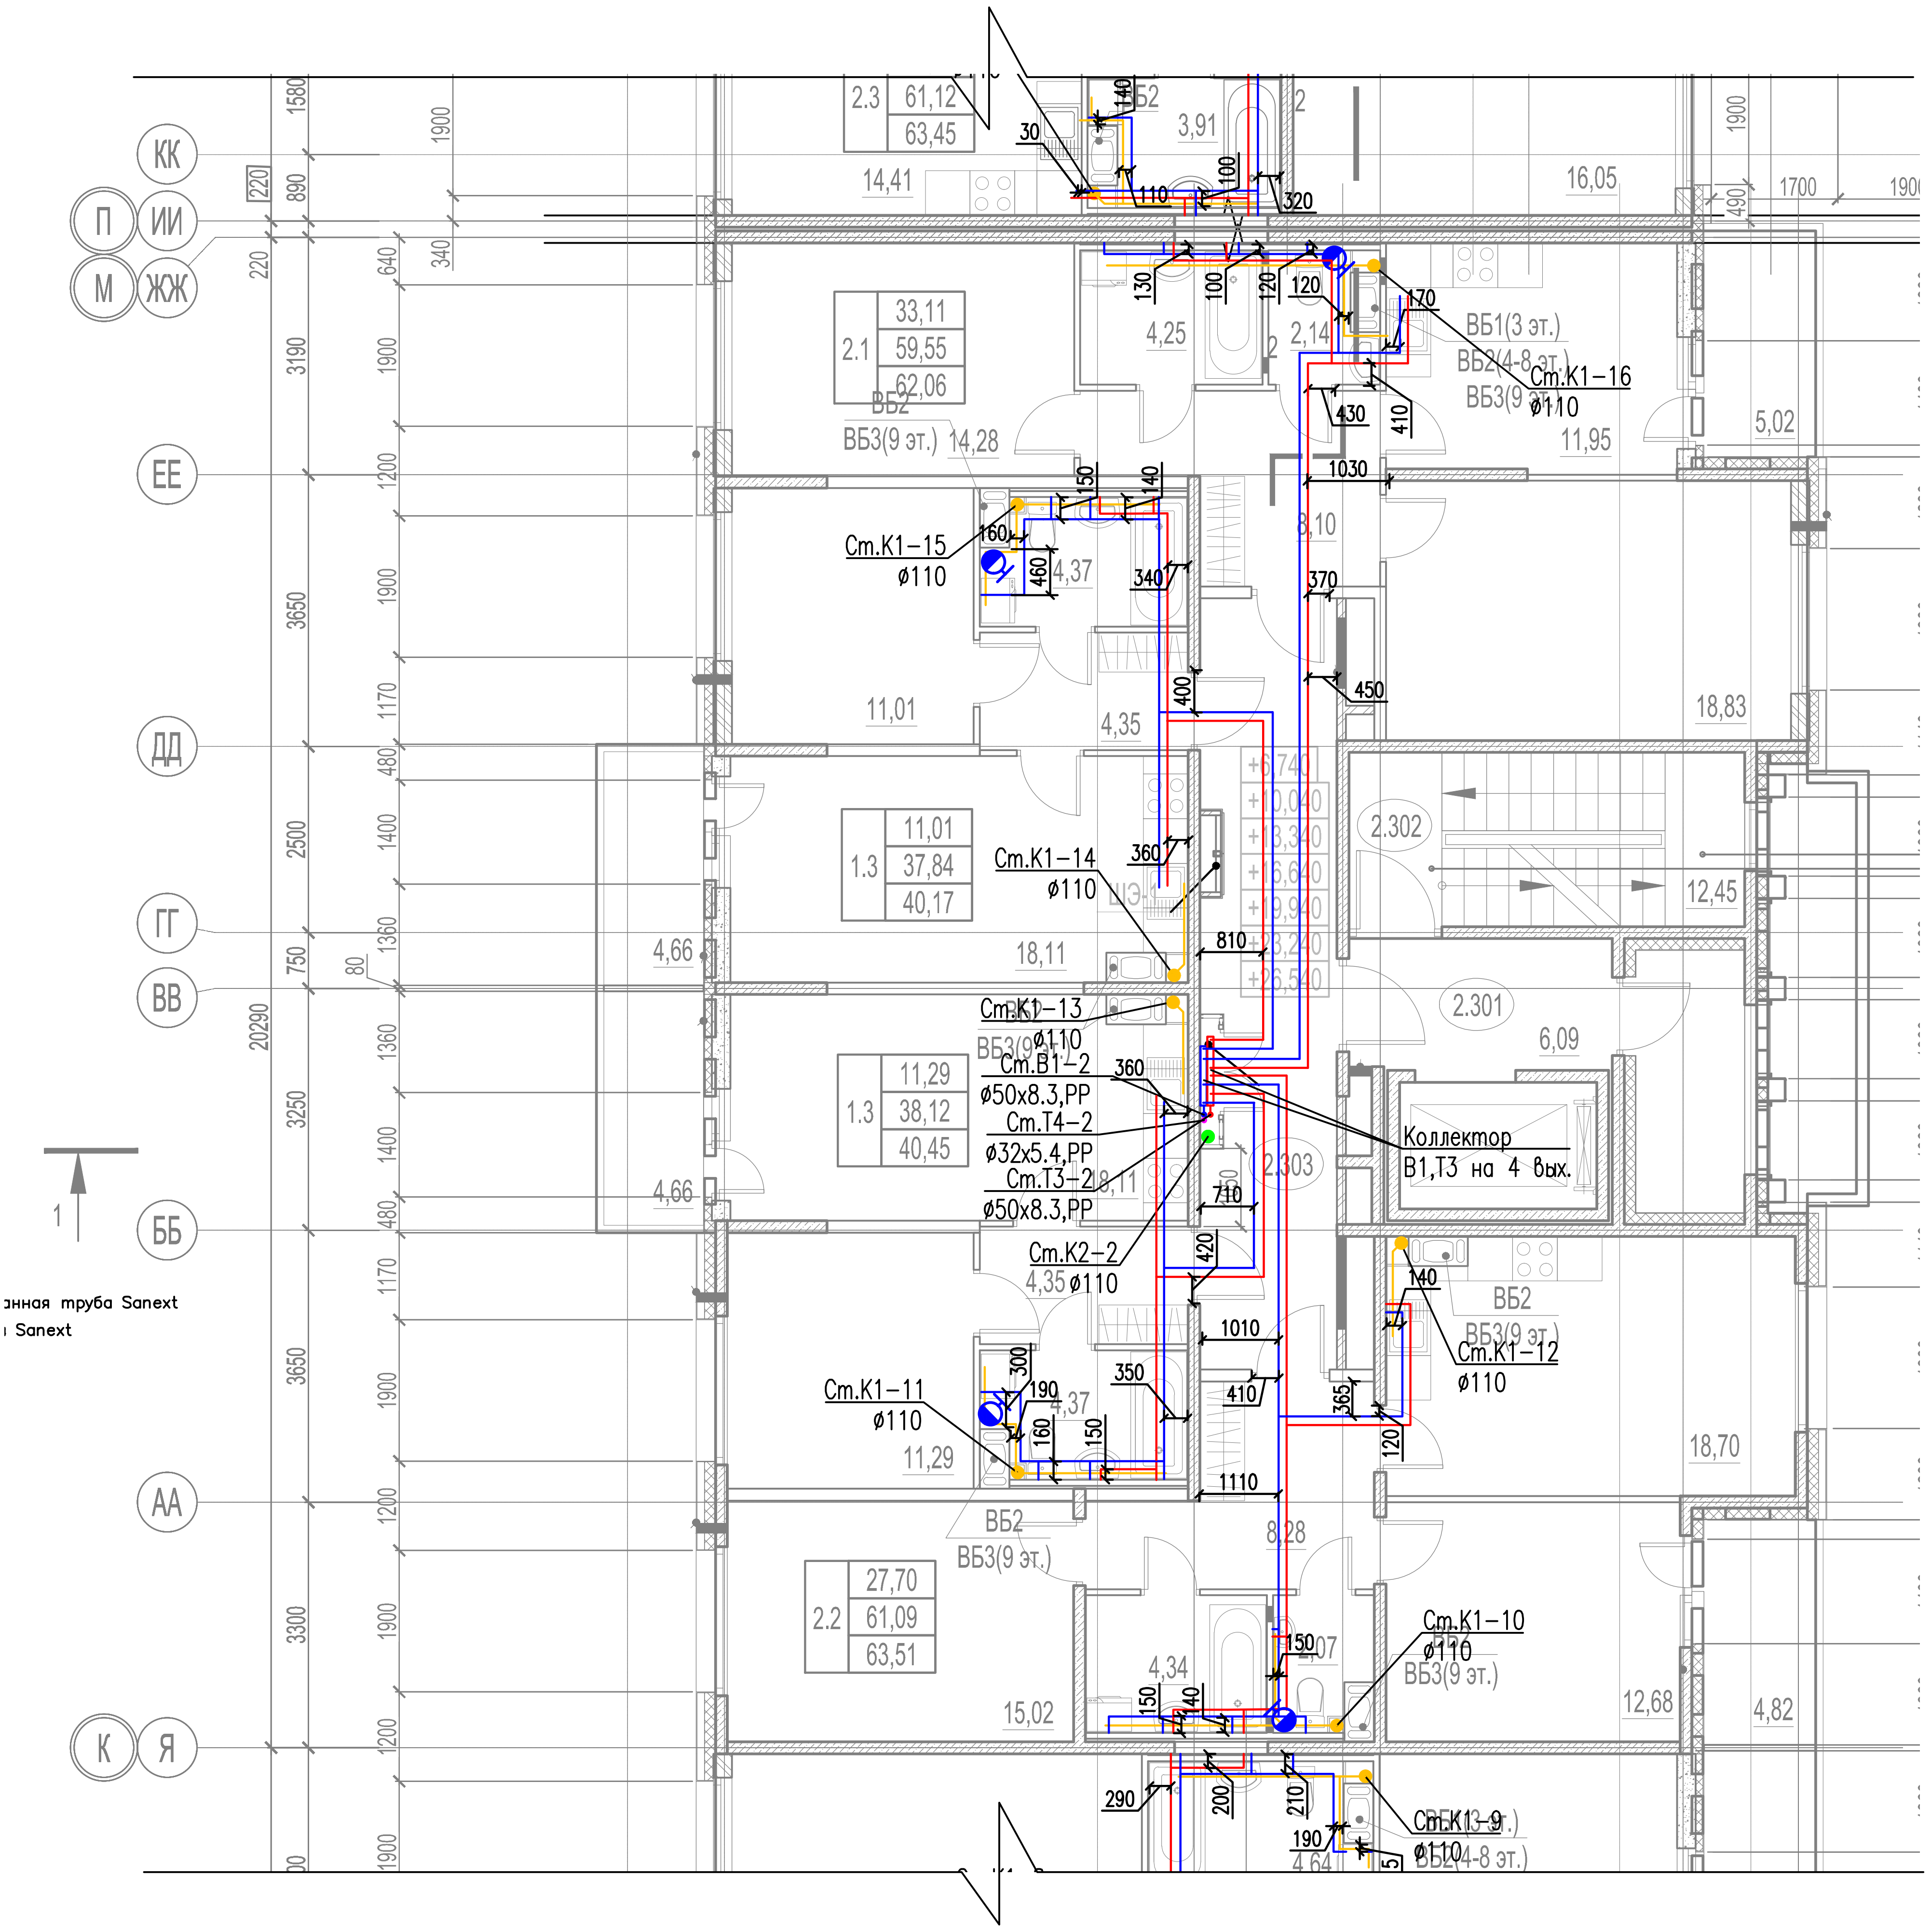
КК
П
ИИ
М
ЖЖ
ЕЕ
ДД
ГГ
ВВ
ББ
АА
К
Я
1
анная труба Sanext
Sanext
Ст.К1-16 ø110
ВБ1(3 эт.)
ВБ2(4-8 эт.)
ВБ3(9 эт.)
Ст.К1-15 ø110
Ст.К1-14 ø110
Ст.К1-13 ø110
Ст.В1-2 ø50х8.3,PP
Ст.Т4-2 ø32х5.4,PP
Ст.Т3-2 ø50х8.3,PP
Ст.К2-2 ø110
Коллектор В1,Т3 на 4 вых.
Ст.К1-12 ø110
Ст.К1-11 ø110
Ст.К1-10 ø110
Ст.К1-9 ø110
ВБ2
ВБ3(9 эт.)
2.1 33,11 59,55 62,06
2.3 61,12 63,45
1.3 11,01 37,84 40,17
1.3 11,29 38,12 40,45
2.2 27,70 61,09 63,51
2.301
2.302
2.303
20290

ООО «БАЛТИКОН»
Данный чертеж является
исполнительным
«__»________20__г.
Подпись

Изм.	Кол.	Лист	№ док.	Подп.	Дата
Нач. участка		Ткачев А.А.			
Разработал		Иванова М.П.			

03-2017-БС66-2-ВК

Многоэтажная жилая застройка (жилой комплекс со встроенными помещениями, подземными автостоянками) по адресу: г. Санкт-Петербург, Большой Сампсониевский проспект (кад. номер участка 78:36:0005016:1309)

Корпус 2

Стадия	Лист	Листов
ИД	45	

Исполнительная схема. Водоснабжение.
План 9 этажа.
Секция 2

ООО "Балтикон"