


Теплоизоляция / Гофрированная труба Sanexht

Крепление трубопровода

Труба из сшитого полиэтилена Sanexht

Охранная зона

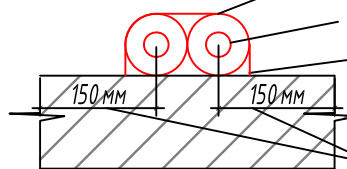

ООО «БАЛТИКОН»
 Данный чертеж является
 исполнительным
 « 20 г.
 Подпись _____

					03-2017-БС66-3-ВК			
					Многоэтажная жилая застройка (жилой комплекс со встроенными помещениями, подземными автостоянками) по адресу: г. Санкт-Петербург, Большой Сампсониевский проспект (кад. номер участка 78:36:0005016:1309)			
Изм.	Кол.	Лист	№ док.	Погн.	Дата	Стация	Лист	Листов
Нач. участка		Ткачев А.А.				ИД	31	
Разработал		Иванова М.П.						
					Корпус 3			
					Исполнительная схема. Водоснабжение. План 5 этажа. Секция 1		ООО "Балтикон"	
							127	