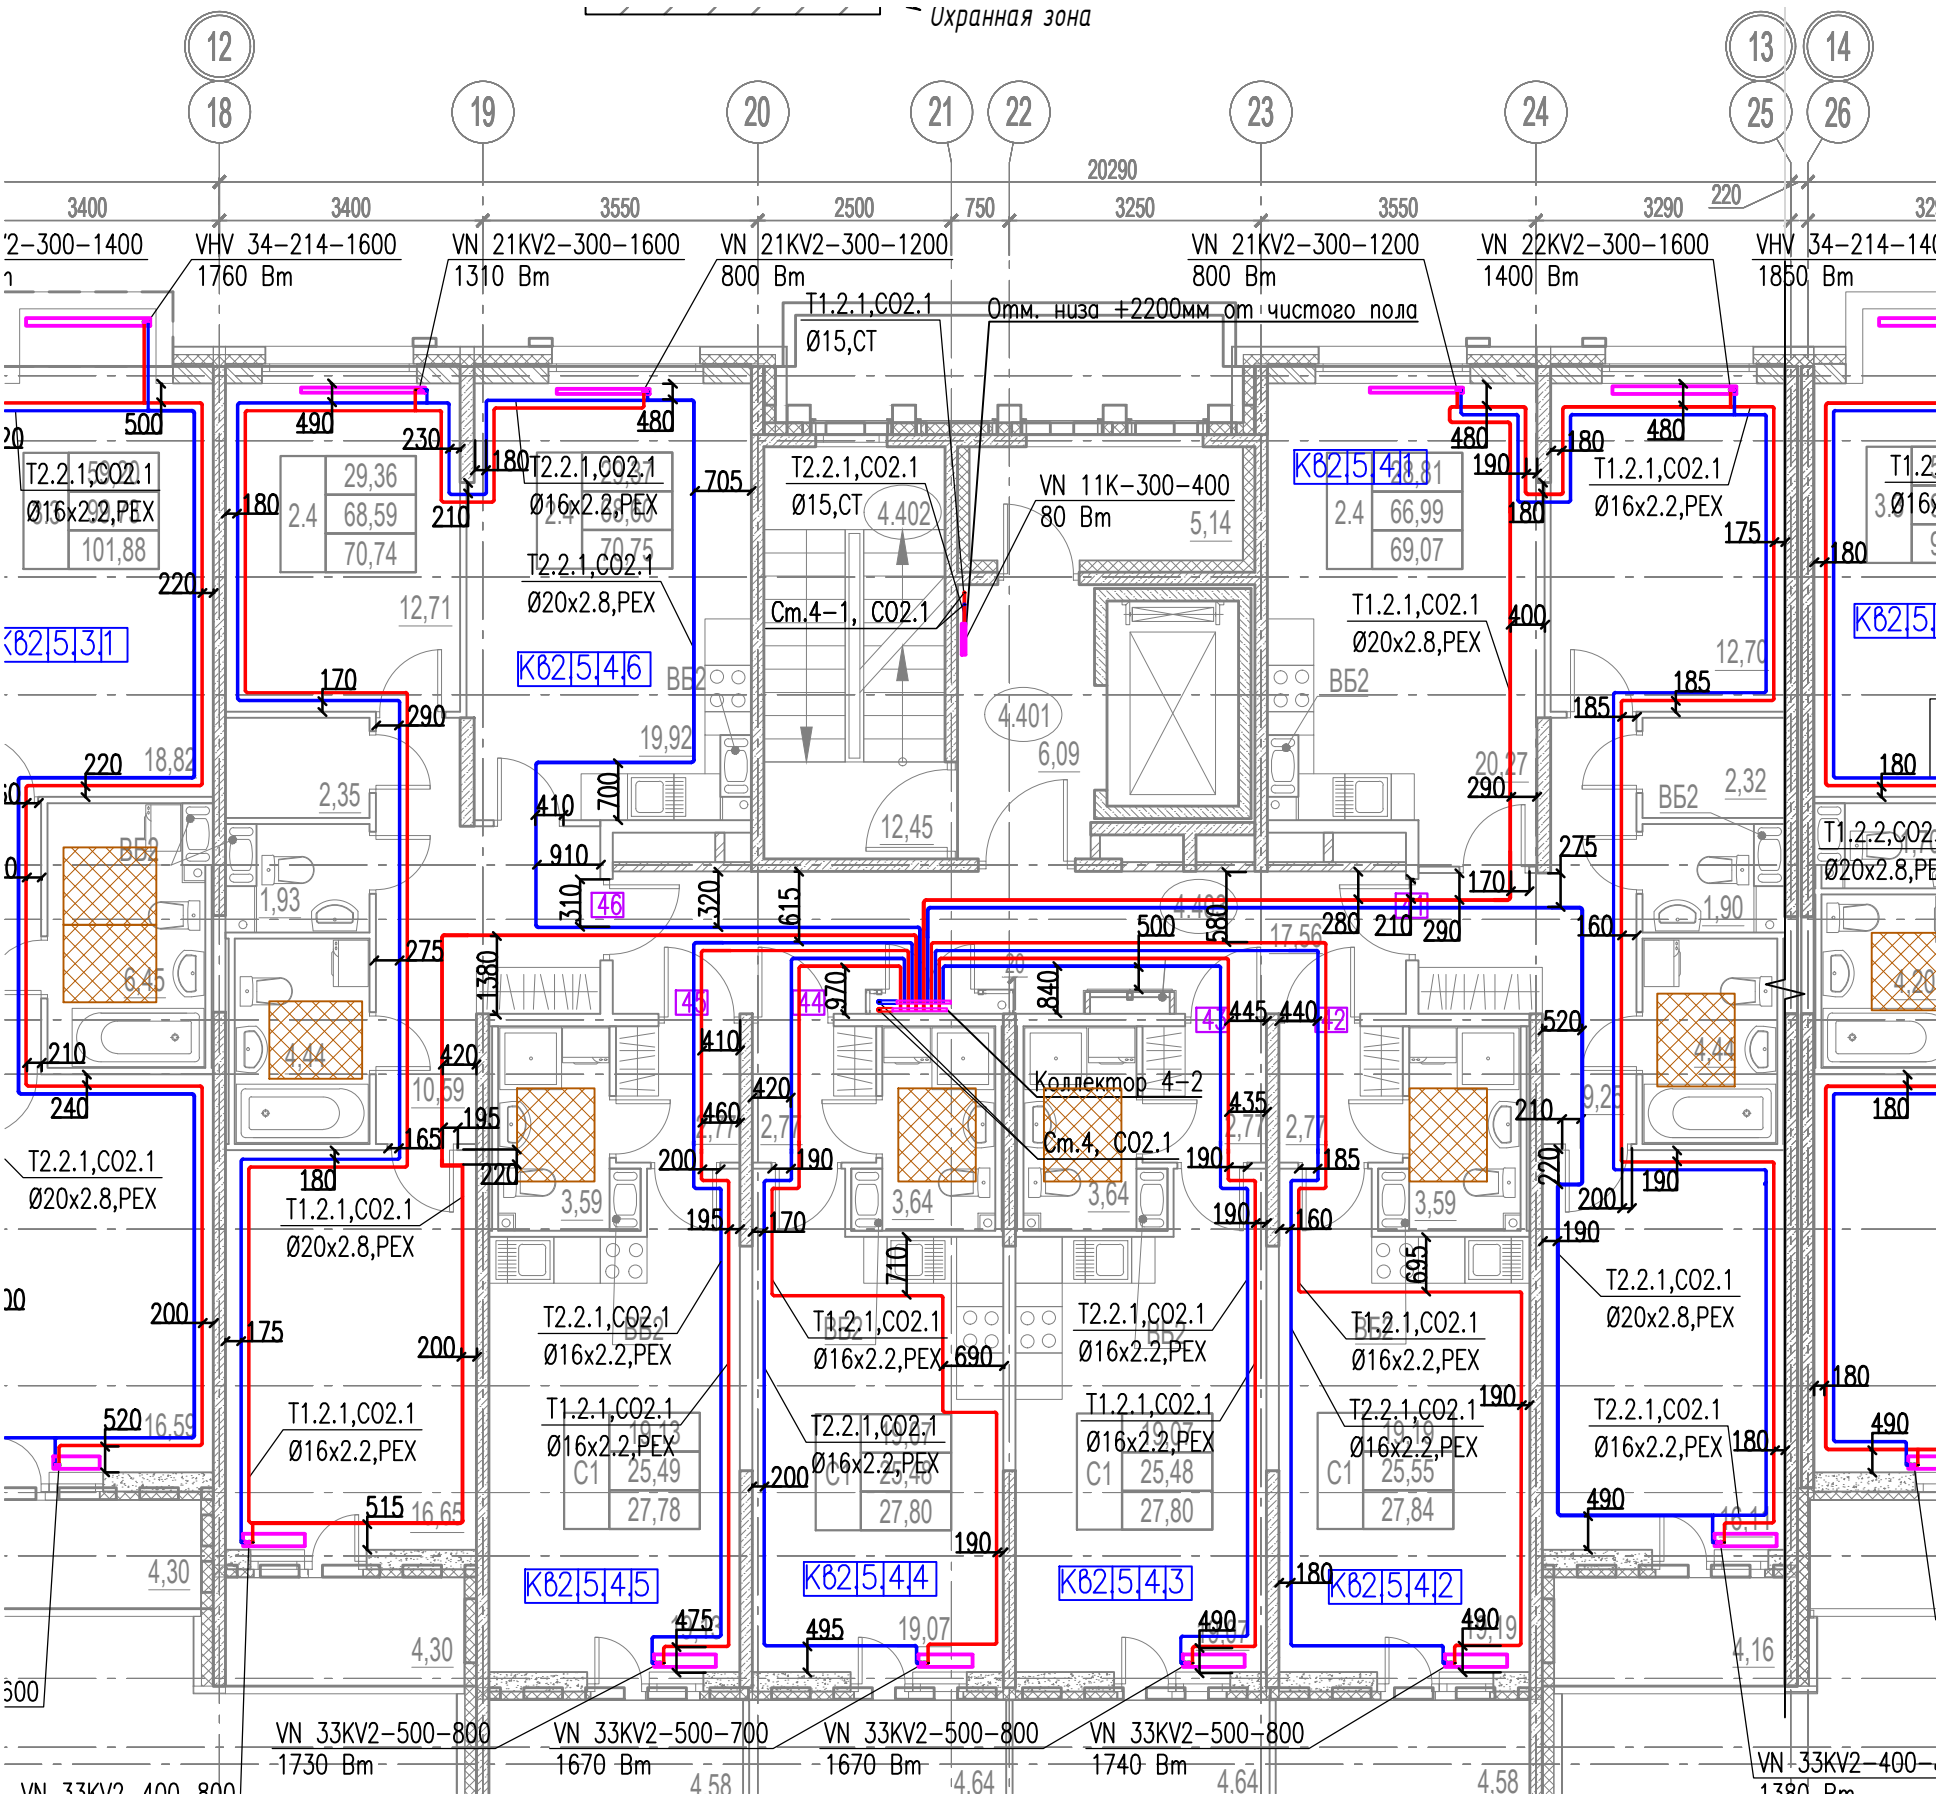

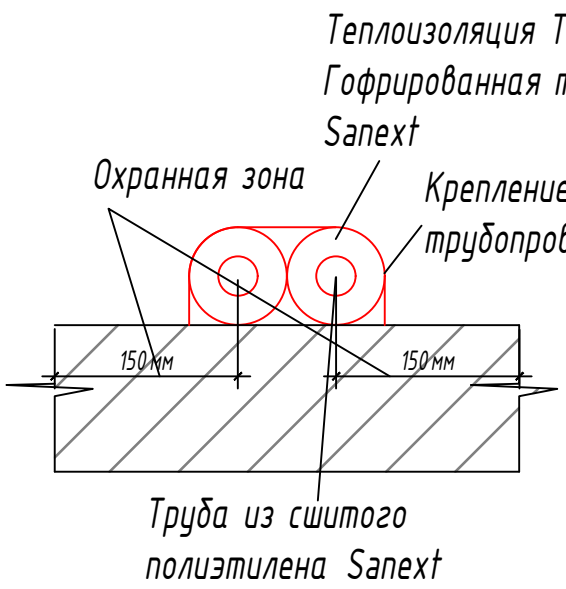

ООО «БАЛТИКОН»
Данный чертеж является исполнительным
«___»_____20__г.
Подпись_____

						03-2017-БС66-2-ОВ		
						Многоэтажная жилая застройка (жилой комплекс со встроенными помещениями, подземными автостоянками) по адресу: г. Санкт-Петербург, Большой Сампсониевский проспект (кад. номер участка 78:36:0005016:1309)		
Изм.	Кол. уч.	Лист	№ док.	Подп.	Дата			
Нач. участка		Ткачев А.А.				Корпус 2	Стадия: ИД	Лист:	Листов:
Инженер ПТО		Иванова М.П.						
						Исполнительная схема №75. Отопление. План 7 этажа. Секция 4.	ООО "Балтикон"		