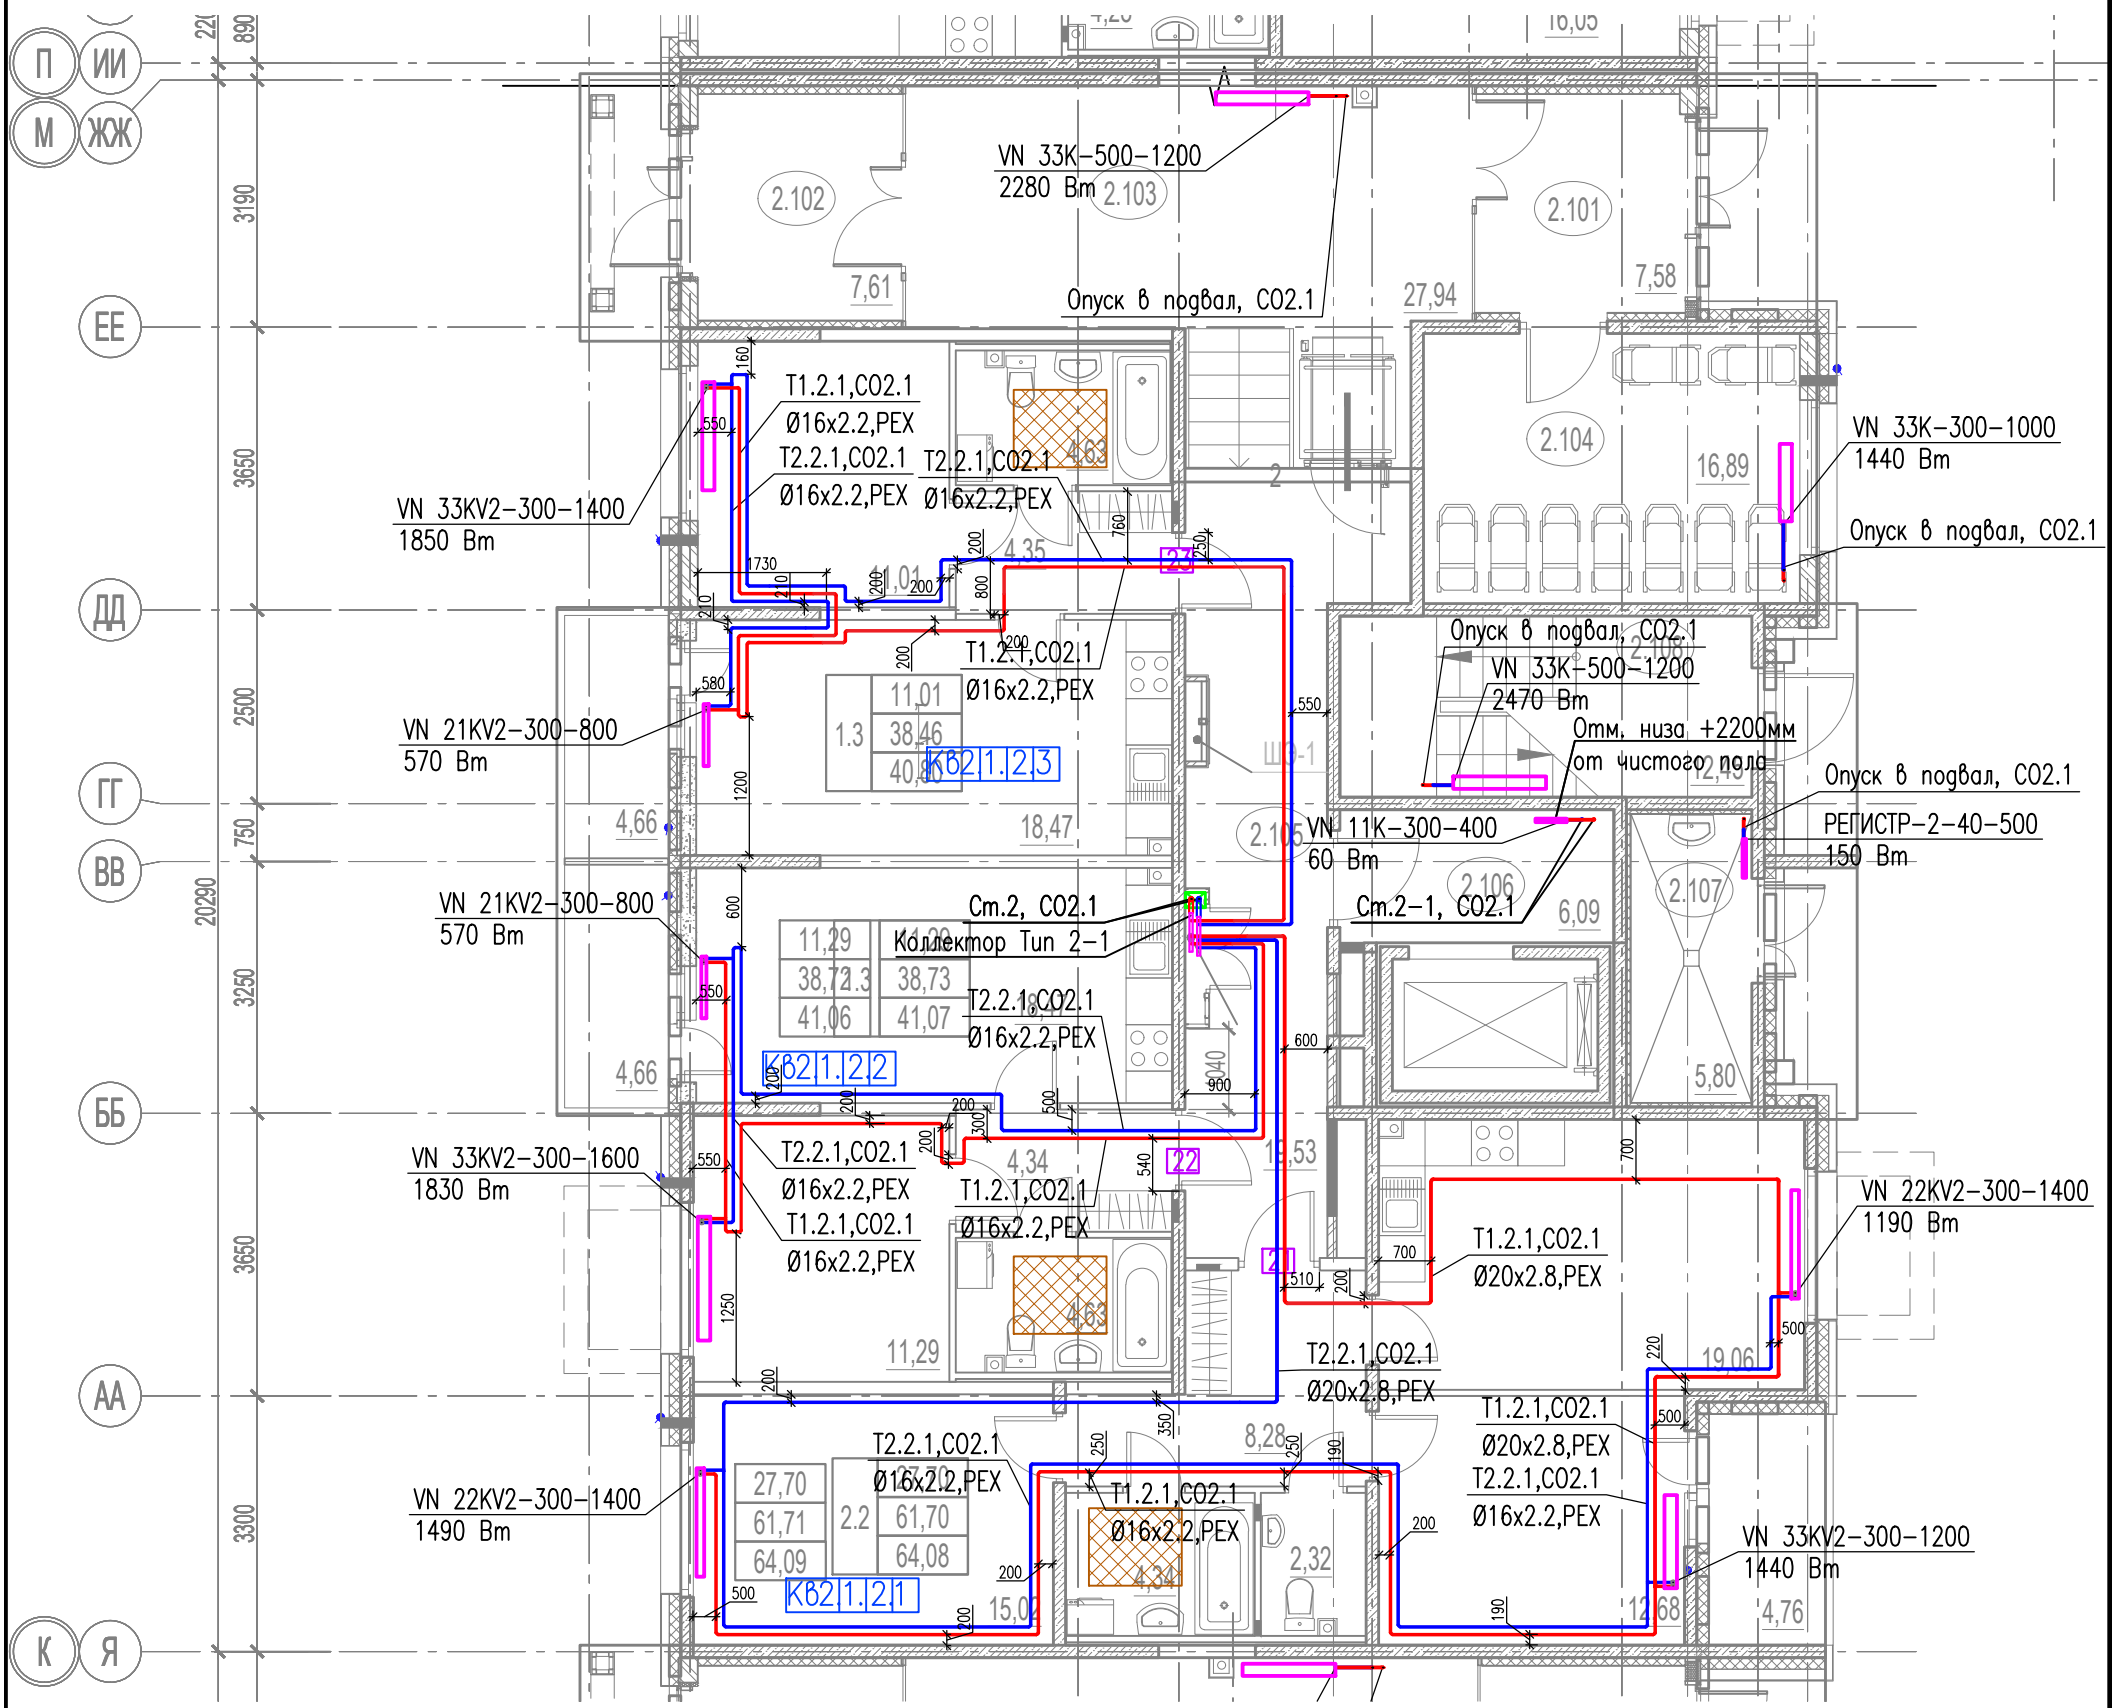

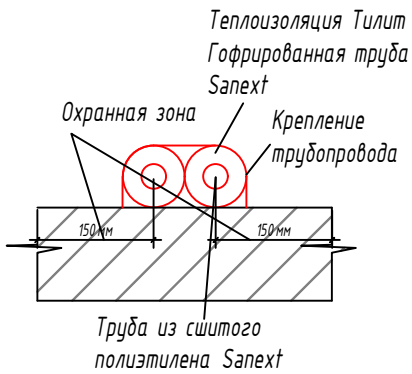

ООО «БАЛТИКОН»
Данный чертеж является исполнительным
«___»_____20__г.
Подпись_____

Изм.	Кол. уч.	Лист	№ док.	Подп.	Дата
Нач. участка		Ткачев А.А.			
Инженер ПТО		Иванова М.П.			

03-2017-БС66-2-ОВ

Многоэтажная жилая застройка (жилой комплекс со встроенными помещениями, подземными автостоянками) по адресу: г. Санкт-Петербург, Большой Сампсониевский проспект (кад. номер участка 78:36:0005016:1309)

Корпус 2

Стадия	Лист	Листов
ИД	25	

Исполнительная схема №25. Отопление. План 1 этажа. Секция 2.

ООО "Балтикон"